

WILAYAH PERSEKUTUAN

MUKIM KUALA LUMPUR

LOT 43287 - 43323

KI SEBAHAGIAN LOT 43245 (PA 104417)

ALA 1 : 500

LOT YANG TERBIT DARIPADA PECAHAN DAN
AHAN UNTUK SIMPANAN JALAN, LORONG & PARIT
289 DISERAHKAN UNTUK KAWASAN LAPANG

k dengan PA 104418, 104420 & 104421

ur PUBL WP 56-80

j Tanah PTG WP 6-927-74

adaster 0654

WP 92 M 19-34 & 58-61

2955 - 2957

Epa Mii

Kelas Satu

a HAJI MOHD. NORDIN HAJI SABRAN, A.R.I.C.S., M.I.S.M., M.S.I.S.,
ang Jurukur Berlesen di bawah Ordinan Jurukur Tanah
sen No. 11 tahun 1958 memperakui bahawa kerja ukur
mana pelan ini telah disediakan telah dijalankan dan
da di atas tanah oleh saya atau di bawah arahan dan
eliaan saya sendiri secara langsung di tempat kerjaluar
ata-mata mengikut Peraturan-peraturan Jurukur Tanah
esen dan bahawa pelan ini adalah merupakan dengan
lnya kerja ukur yang telah siap pada 22 haribulan
1995

Handwritten signature
23 108 1995. Jurukur
esen di bawah Ordinan No. 11 Tahun 1958


a oleh

(Veronice Lee Poh Lin)

kan oleh

MOHAMMAD AZMI BIN MOHD. ZIN
Pengaruh Ukur
Wilayah Persekutuan

A 104419

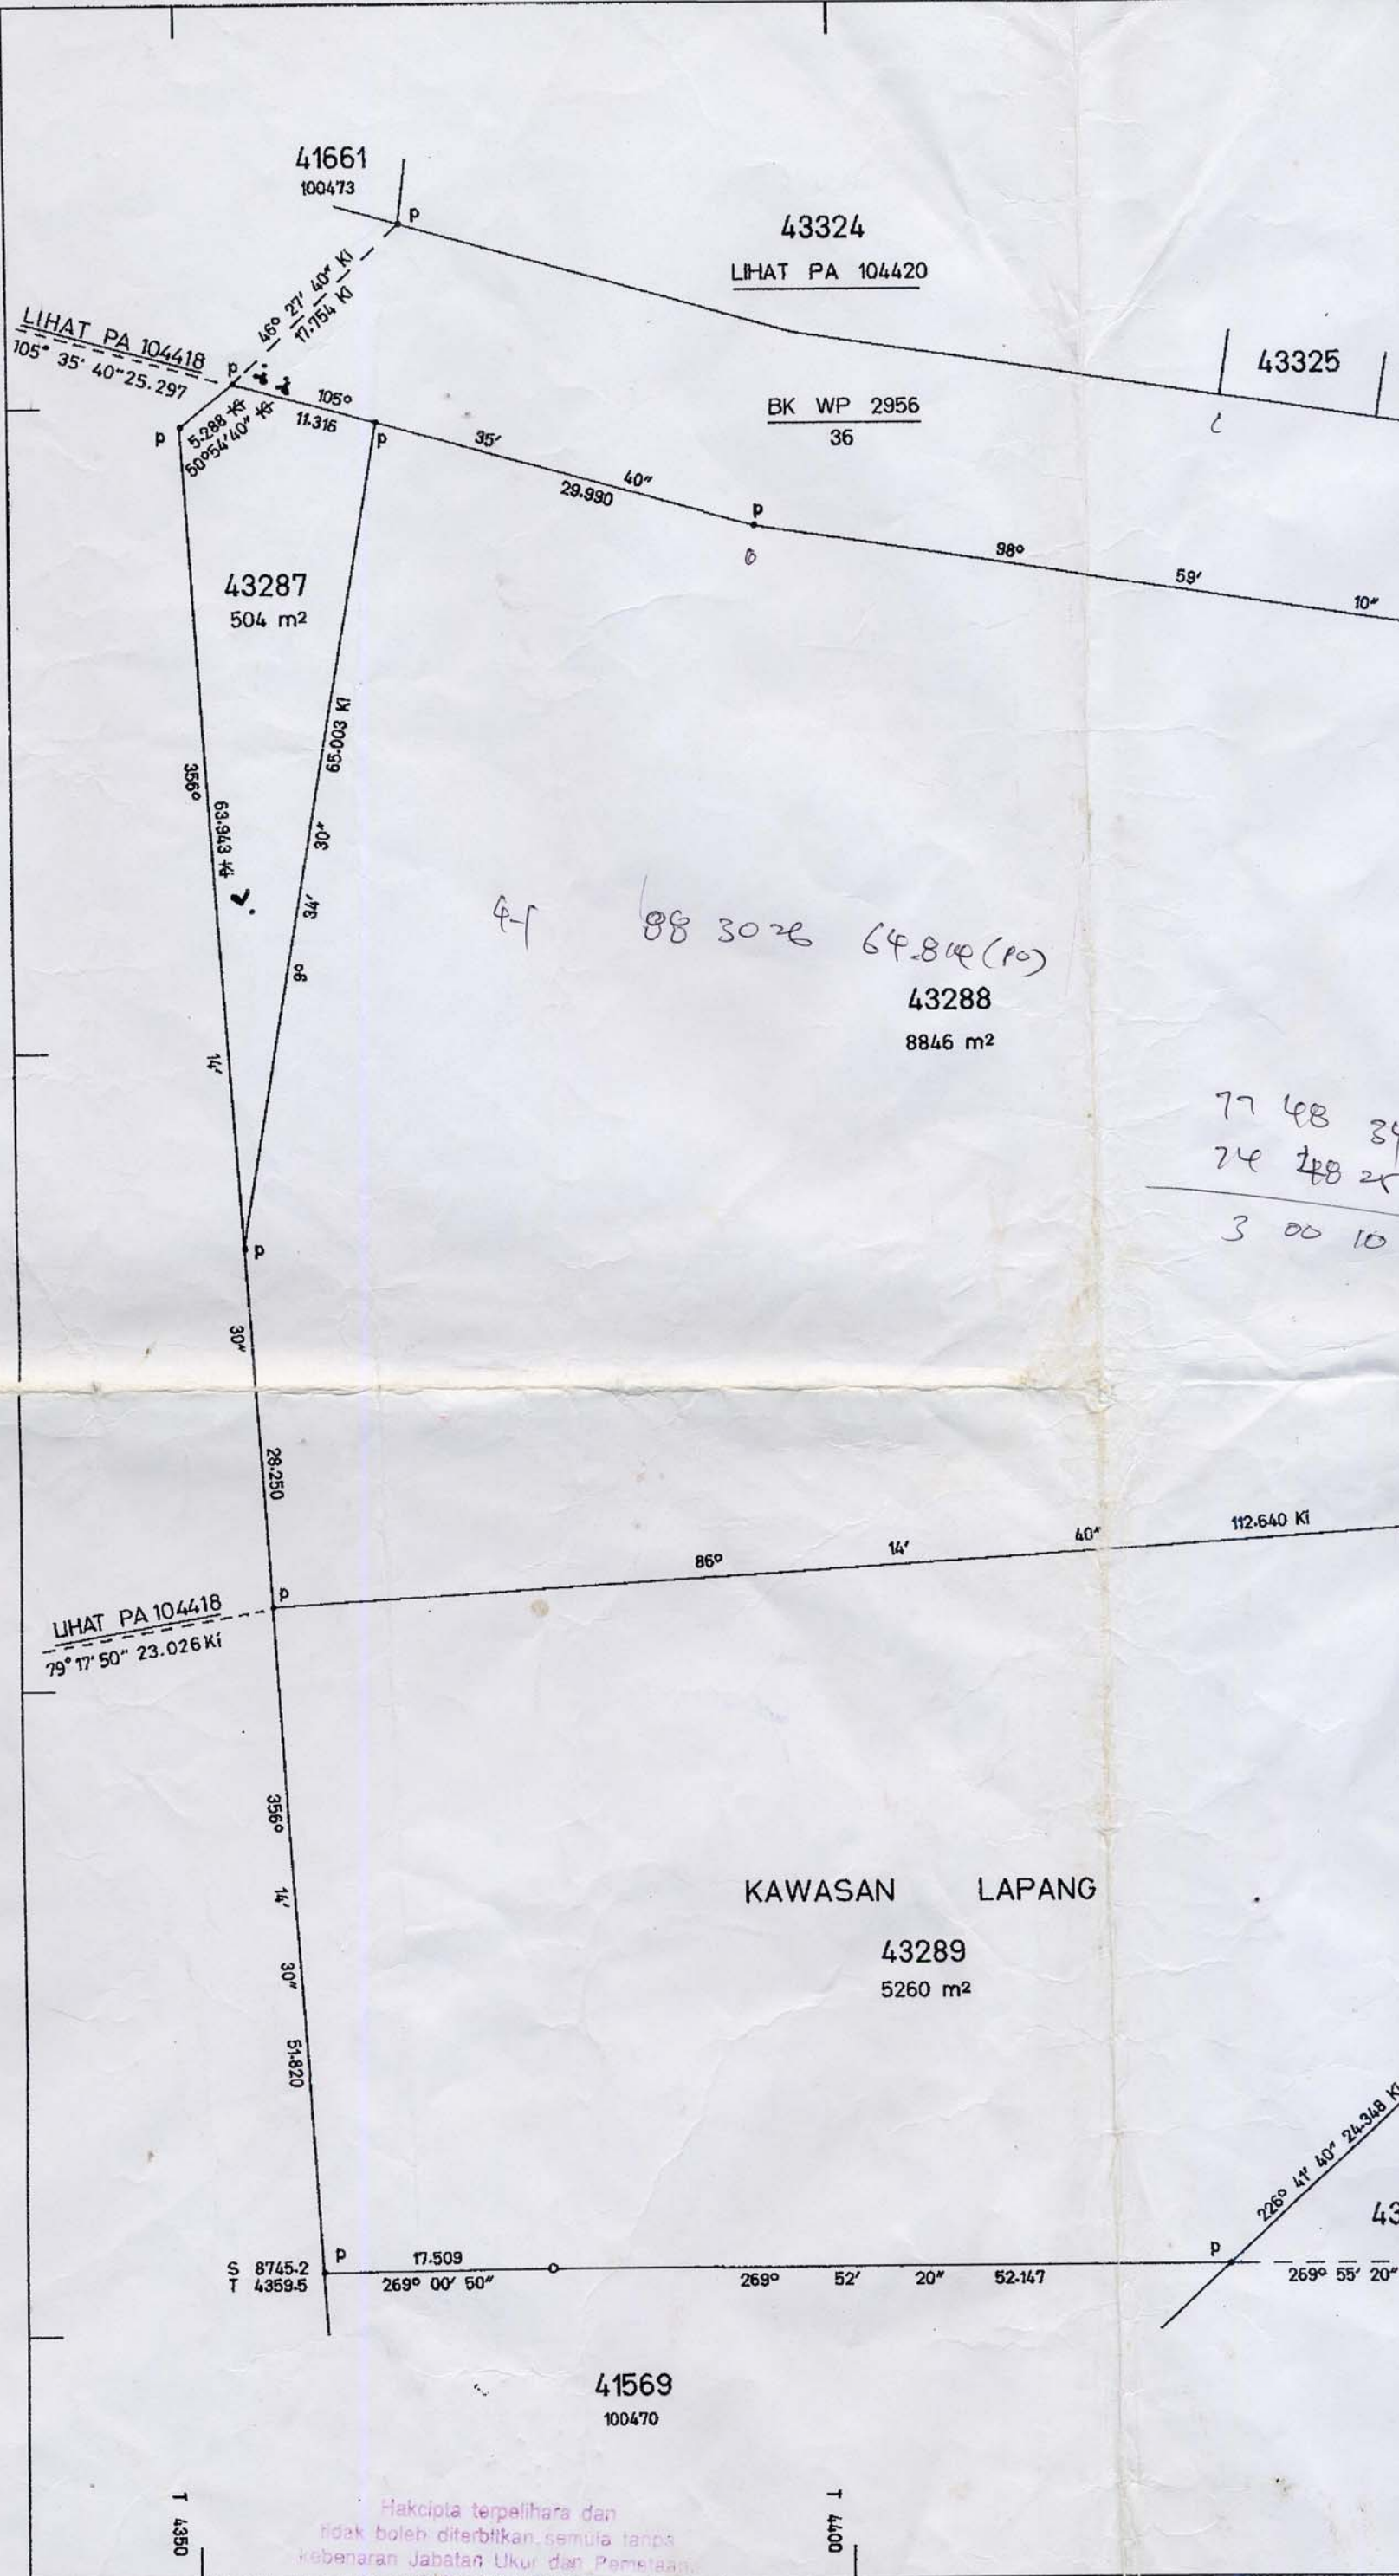

LAPANG

