


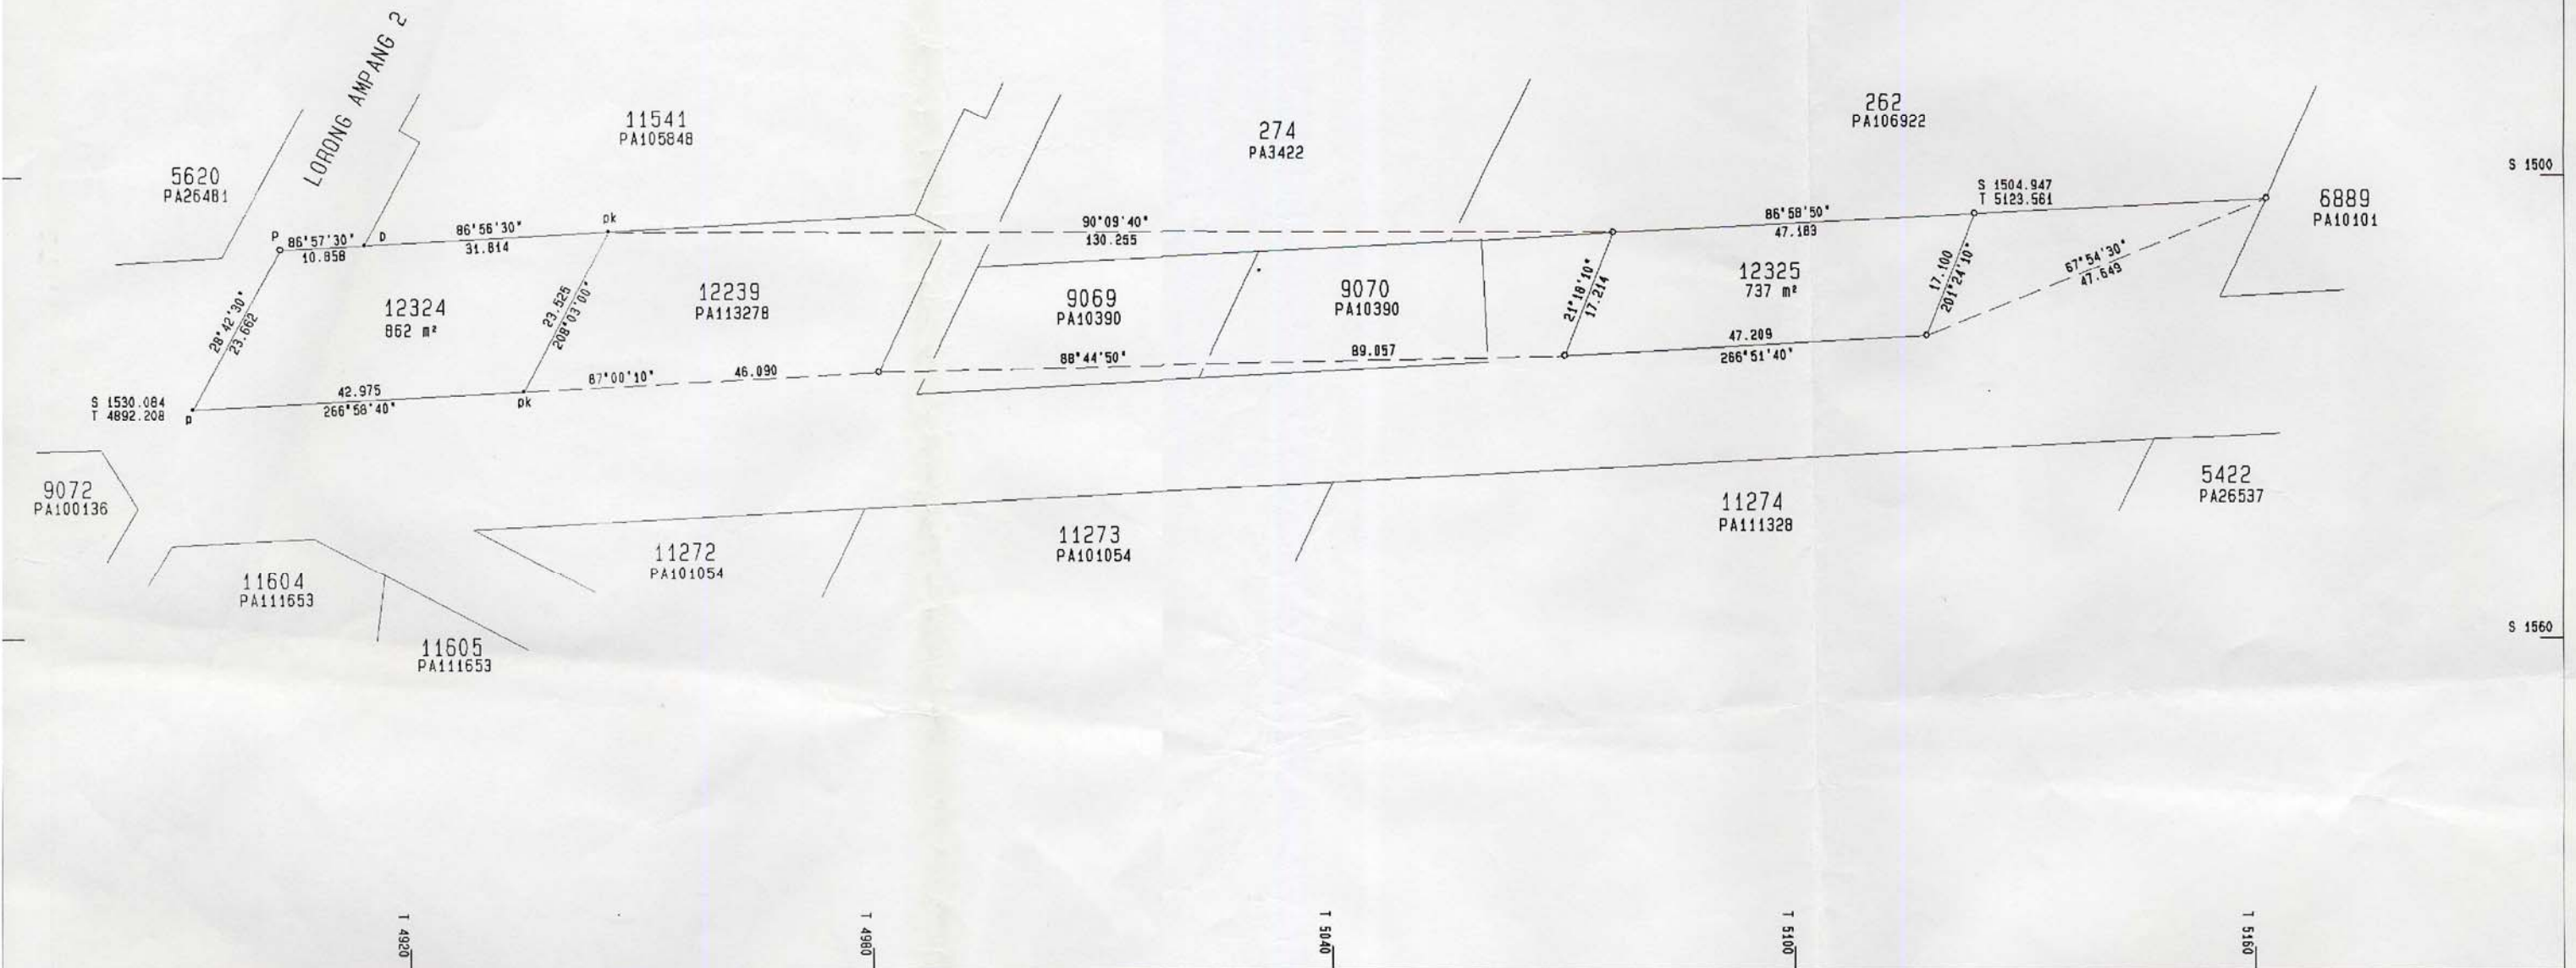

Disedia oleh CHE ROSLI BIN CHE HASAN
04.06.2009

Diperiksa oleh HAI AH CHOONG
04.06.2009

Diluluskan oleh HASAN BIN JAMIL
19-Jun-2009
PENGARAH UKUR DAN PEMETAAN
WILAYAH PERSEKUTUAN
KUALA LUMPUR

Diukur Oleh MOHD EFANDI BIN ABU BAKAR

Siap Pada 11-03-2009

BK

Fail Ukur PUMP363/2008

Fail Pej. Tanah PTG/MP2/B00/75 DLL

Peta Kadaster 0657

JK 952 M 195

WILAYAH PERSEKUTUAN
KUALA LUMPUR

MUKIM AMPANG

LOT 12324-12325

SKALA 1 : 600

JABATAN UKUR
WILAYAH PERSEKUTUAN
PESANAN BIL.....
KUALA LUMPUR / PUTRAJAYA

PA 123525