


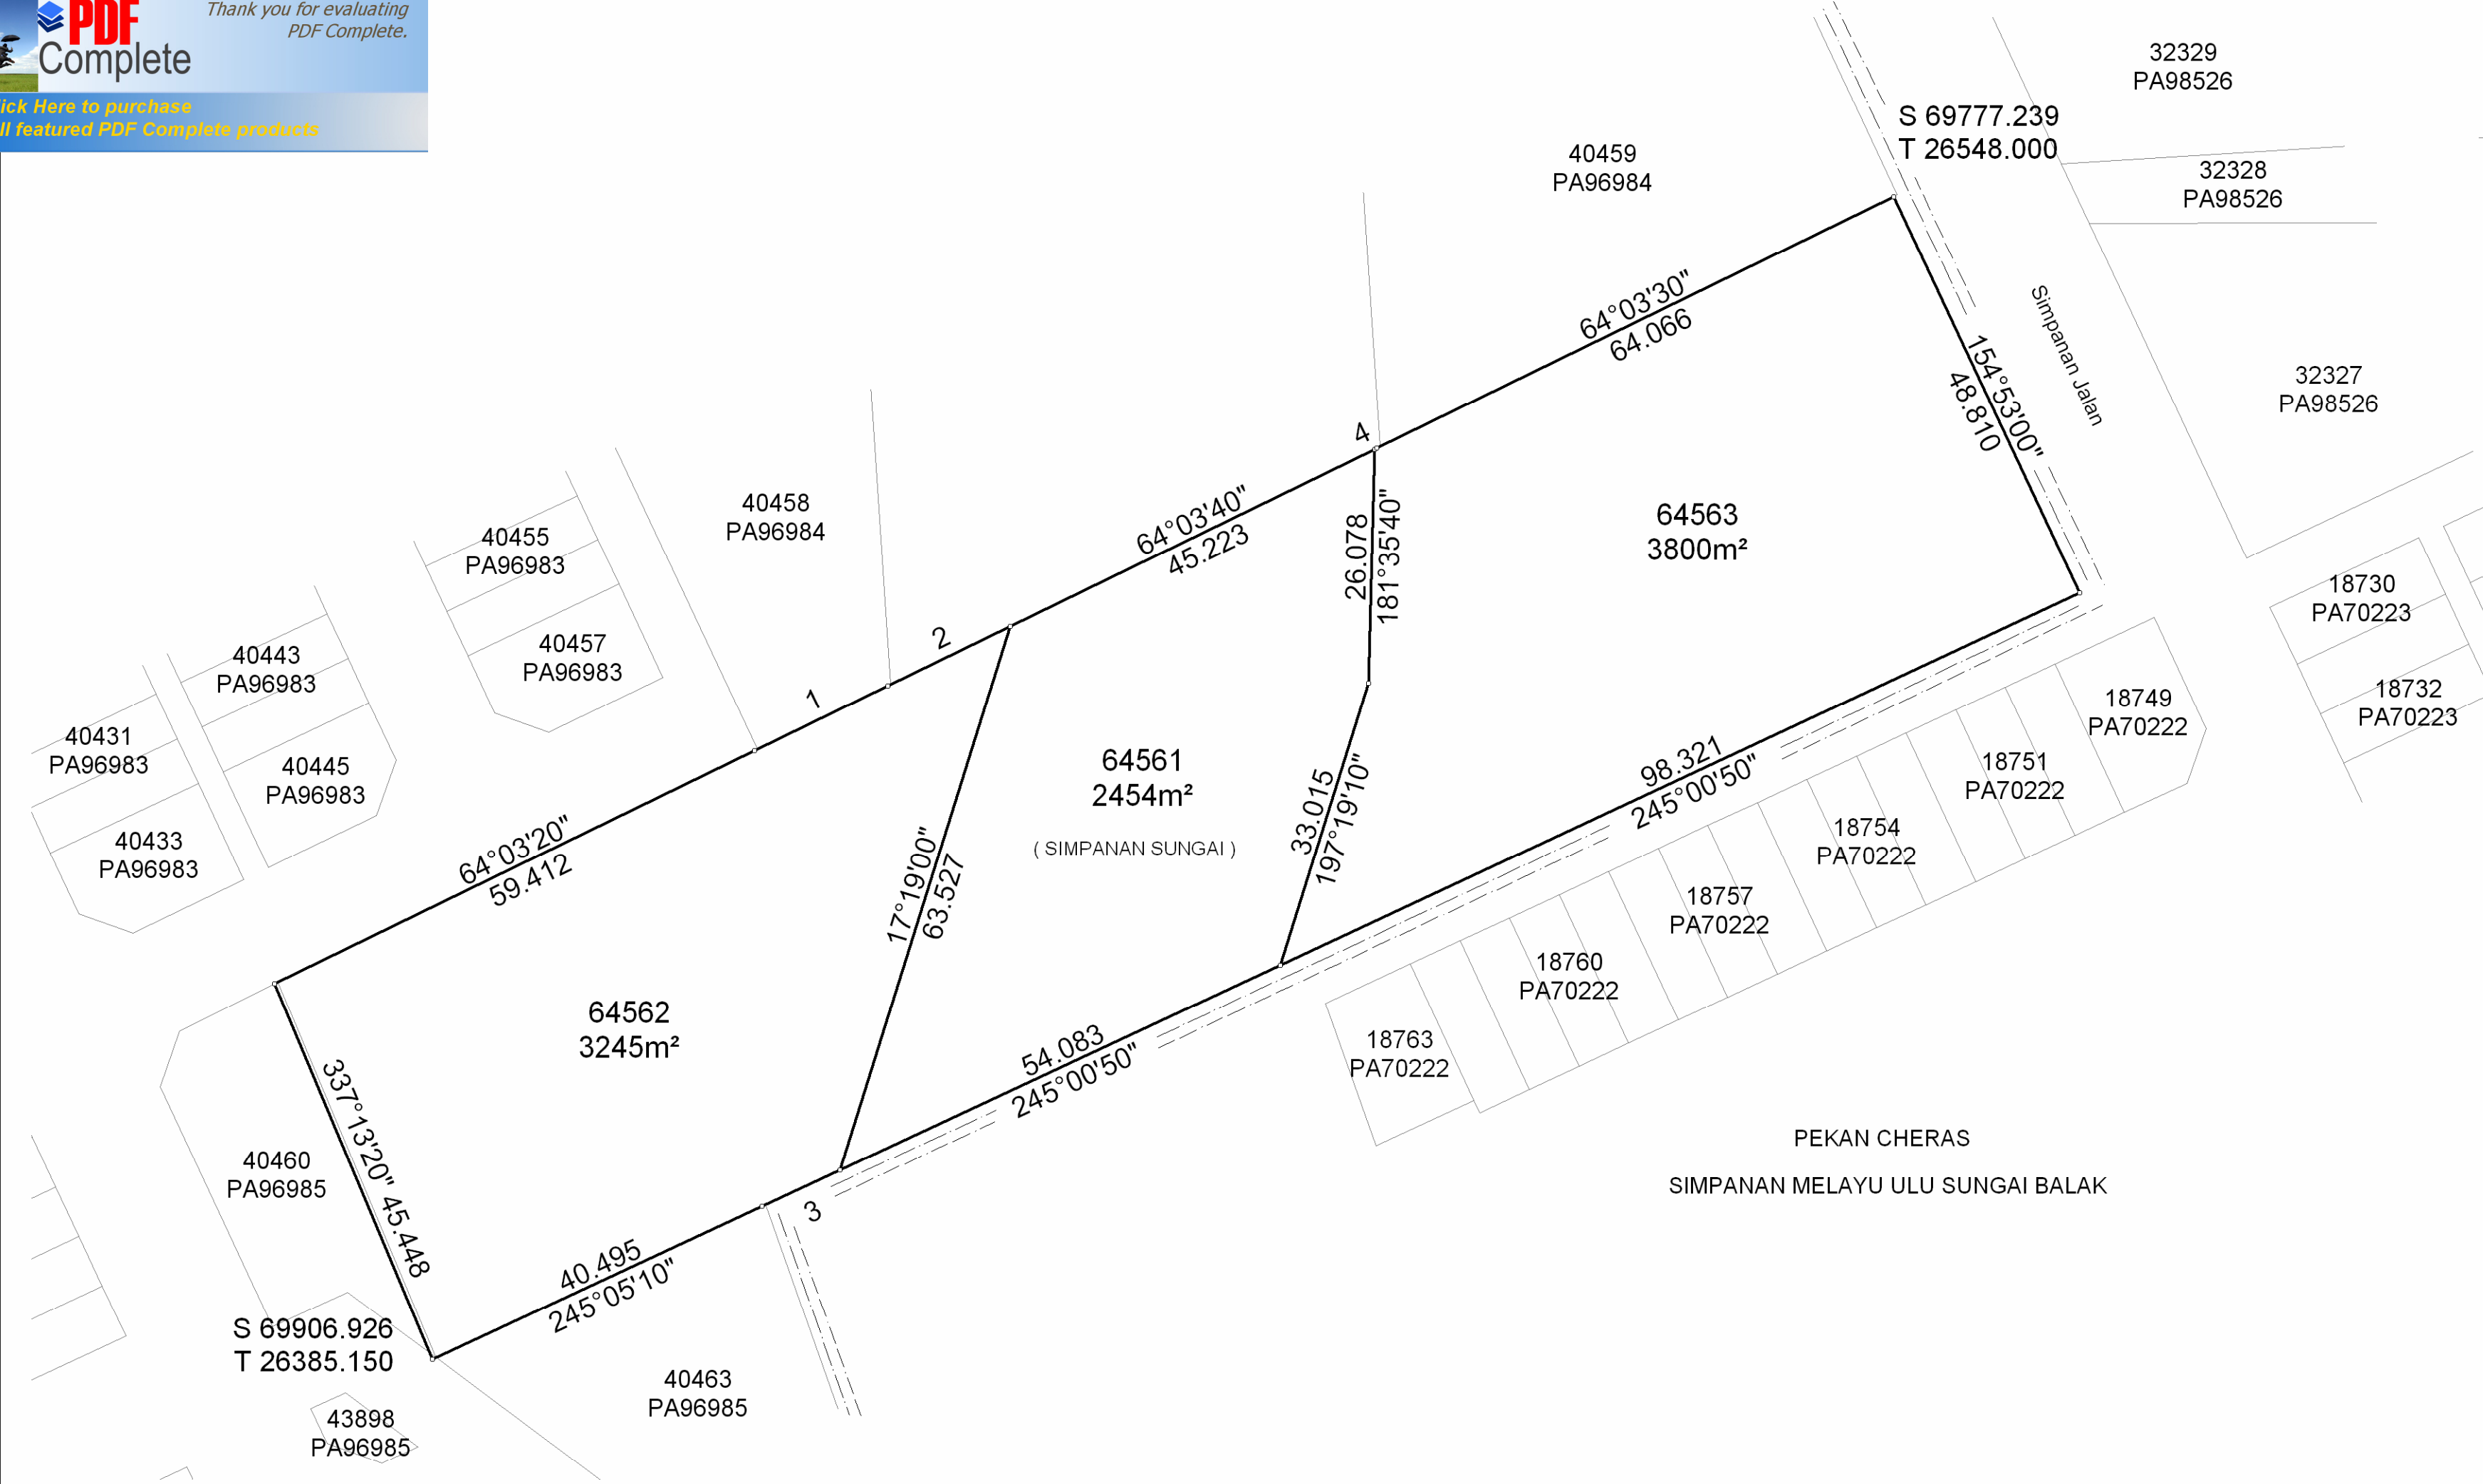

RUJUKAN	BEARING	JARAK
1	64°03'20"	16.531
2	64°03'20"	15.169
3	245°00'10"	9.600
4	64°07'00"	0.263

NOTA:
DAHULUNYA LOT 2039 (PA 26097)

Asas Koordinat GDM2000 Cassini-Soldner

NEGERI SELANGOR	Saya, ____CHOY HOIN NANG____ seorang Jurukur Tanah yang dillesen di bawah Akta Jurukur Tanah Berlesen 1956 (Akta 456), memperakui bahawa pengukuran darimana pelan ini telah disediakan, telah dijalankan dan ditanda di atas tanah oleh saya atau dibawah arahan saya sendiri secara langsung di lapangan semata-mata mengikut Peraturan-peraturan Jurukur Tanah Berlesen, dan bahawa sebahagian pelan ini secara tepat mewakili pengukuran yang telah disempurnakan pada __22__ haribulan __APRIL____ 20____11____ Bahawa saya bertanggungjawab sepenuhnya ke atas salah betulnya ukuran ini. Bertarikh 24 haribulan JUN 2013  Jurukur Tanah Yang Dillesen Di Bawah Akta 456	FAIL UKUR PUBLSEL654_2012	
DAERAH ULU LANGAT		FAIL PEJ. TANAH PTDUL5/21/17/2007	
MUKIM CHERAS		DILULUSKAN OLEH	
LOT 64561 - 64563		 AHAMAD BIN ZAKARIA Pengarah Ukur Dan Pemetaan Selangor Tarikh: 09/07/2013	
SKALA 1 : 600			
PETA KADASTER 94C			
PA211439			
			