
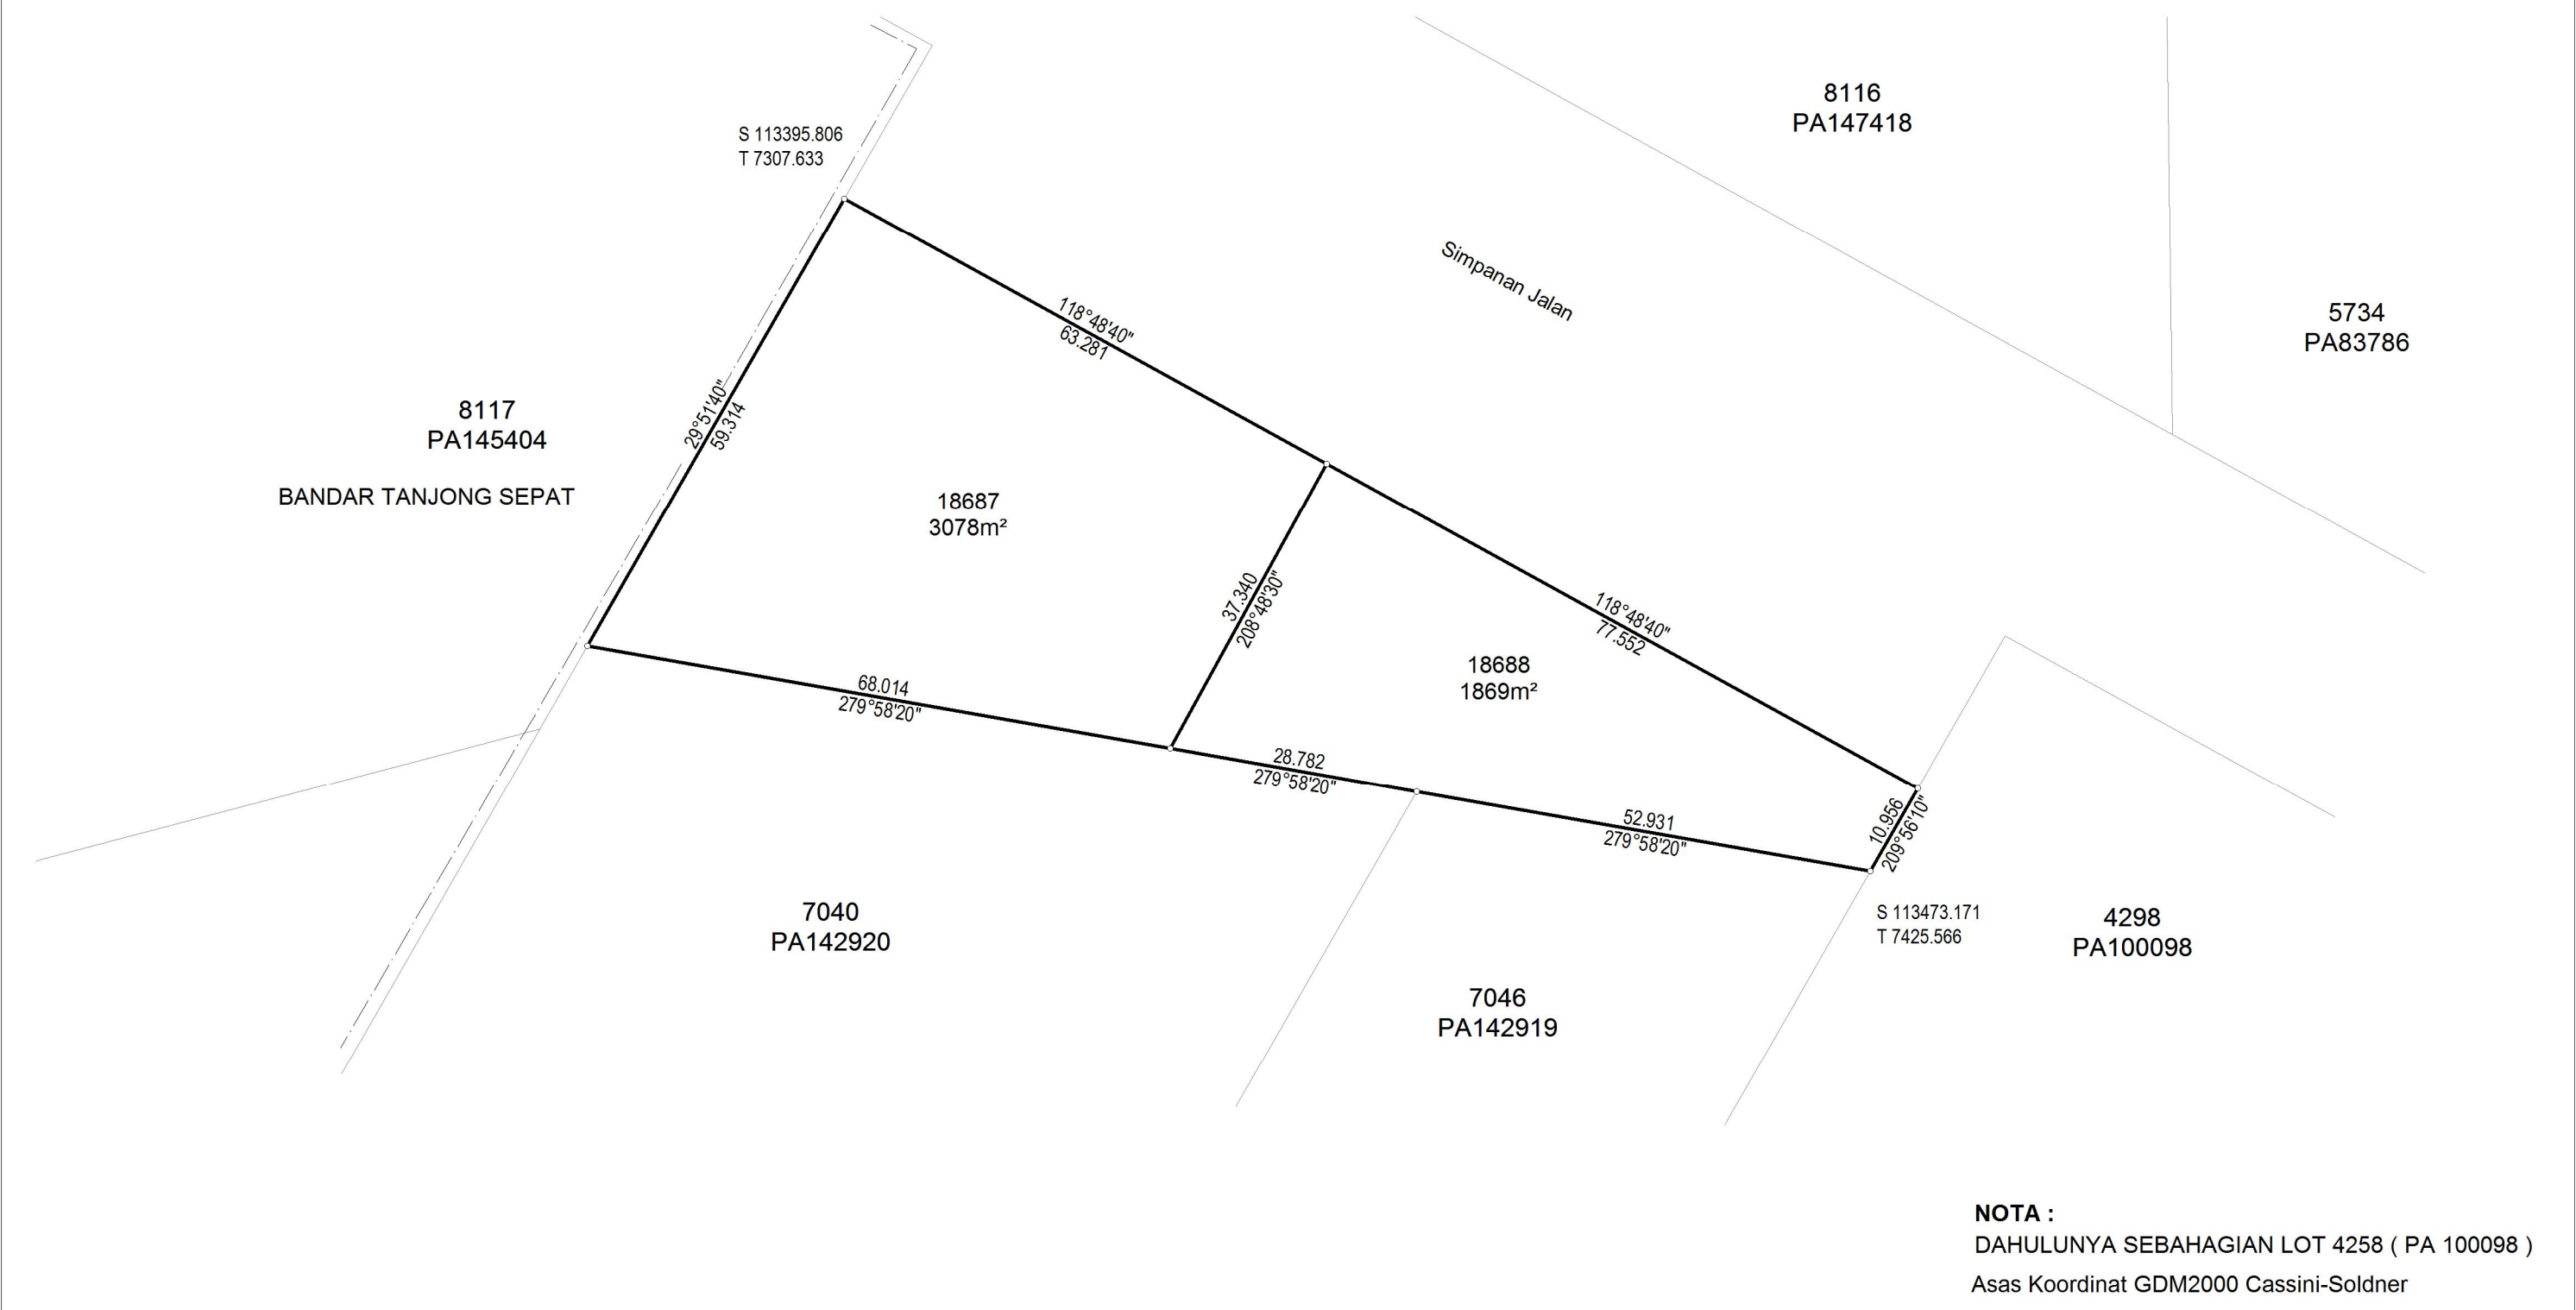
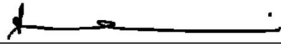


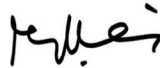

NEGERI SELANGOR DAERAH KUALA LANGAT MUKIM BATU LOT 18687 - 18688 DISEDIAKAN OLEH MOHD ZAMANI BIN MAT SALLEH SKALA 1 : 750 PETA KADASTER 129B PA236858 	"Saya Samsudin Bin Hassan seorang Juruukur Tanah Berlesen di bawah Akta Juruukur Tanah Berlesen 1958 (Akta 458) memperakui bahawa pengukuran dari mana pelan ini telah disediakan, telah dijalankan dan ditanda diatas tanah oleh saya atau dibawah arahan saya sendiri secara langsung di lapangan semata-mata mengikut Peraturan-peraturan Juruukur Tanah Berlesen, dan bahawa pelan ini secara tepat mewakili pengukuran yang telah disempurnakan pada 15 haribulan Julai 2017. Bahawa saya bertanggungjawab sepenuhnya ke atas salah betulnya ukuran ini. Bertarikh 26 haribulan Disember 2017  Juruukur Tanah Yang Dilesen Di Bawah Akta 458"	FAIL UKUR PUBLSEL610_2017 FAIL PEJ. TANAH PTK.LGT.02/TS03/01/012014 DILULUSKAN OLEH  Sr DR. ZAINAL BIN A MAJEED PENGARAH UKUR DAN PEMETAAN SELANGOR Tarikh: 29-12-2017	
--	--	---	--