

NEGERI SELANGOR

DAERAH KLANG

PEKAN KAPAR

SEKSYEN 4

LOT 41860

SKALA 1 : 400

Fail Ukur PUSEL 1724/2007

Fail Pei. Tanah PIK 2/23/2002

Lembar Pimai 82-0

JK 3222 M 87

Diukur Oleh Nurizal bin Samuni

Siap Pada 9.4.2009

BK B6822

Disedia oleh Mohd Khairul bin Hamid
3.6.2009


Diperiksa oleh Mohd Parid bin Haji Yaakub
4.6.2009

Diluluskan oleh


(JOHN ELVIS KOH, SIS, PPT)
Pengarah Ukur dan Pemetaan
Selangor

27-Aug-2009

PA 144521

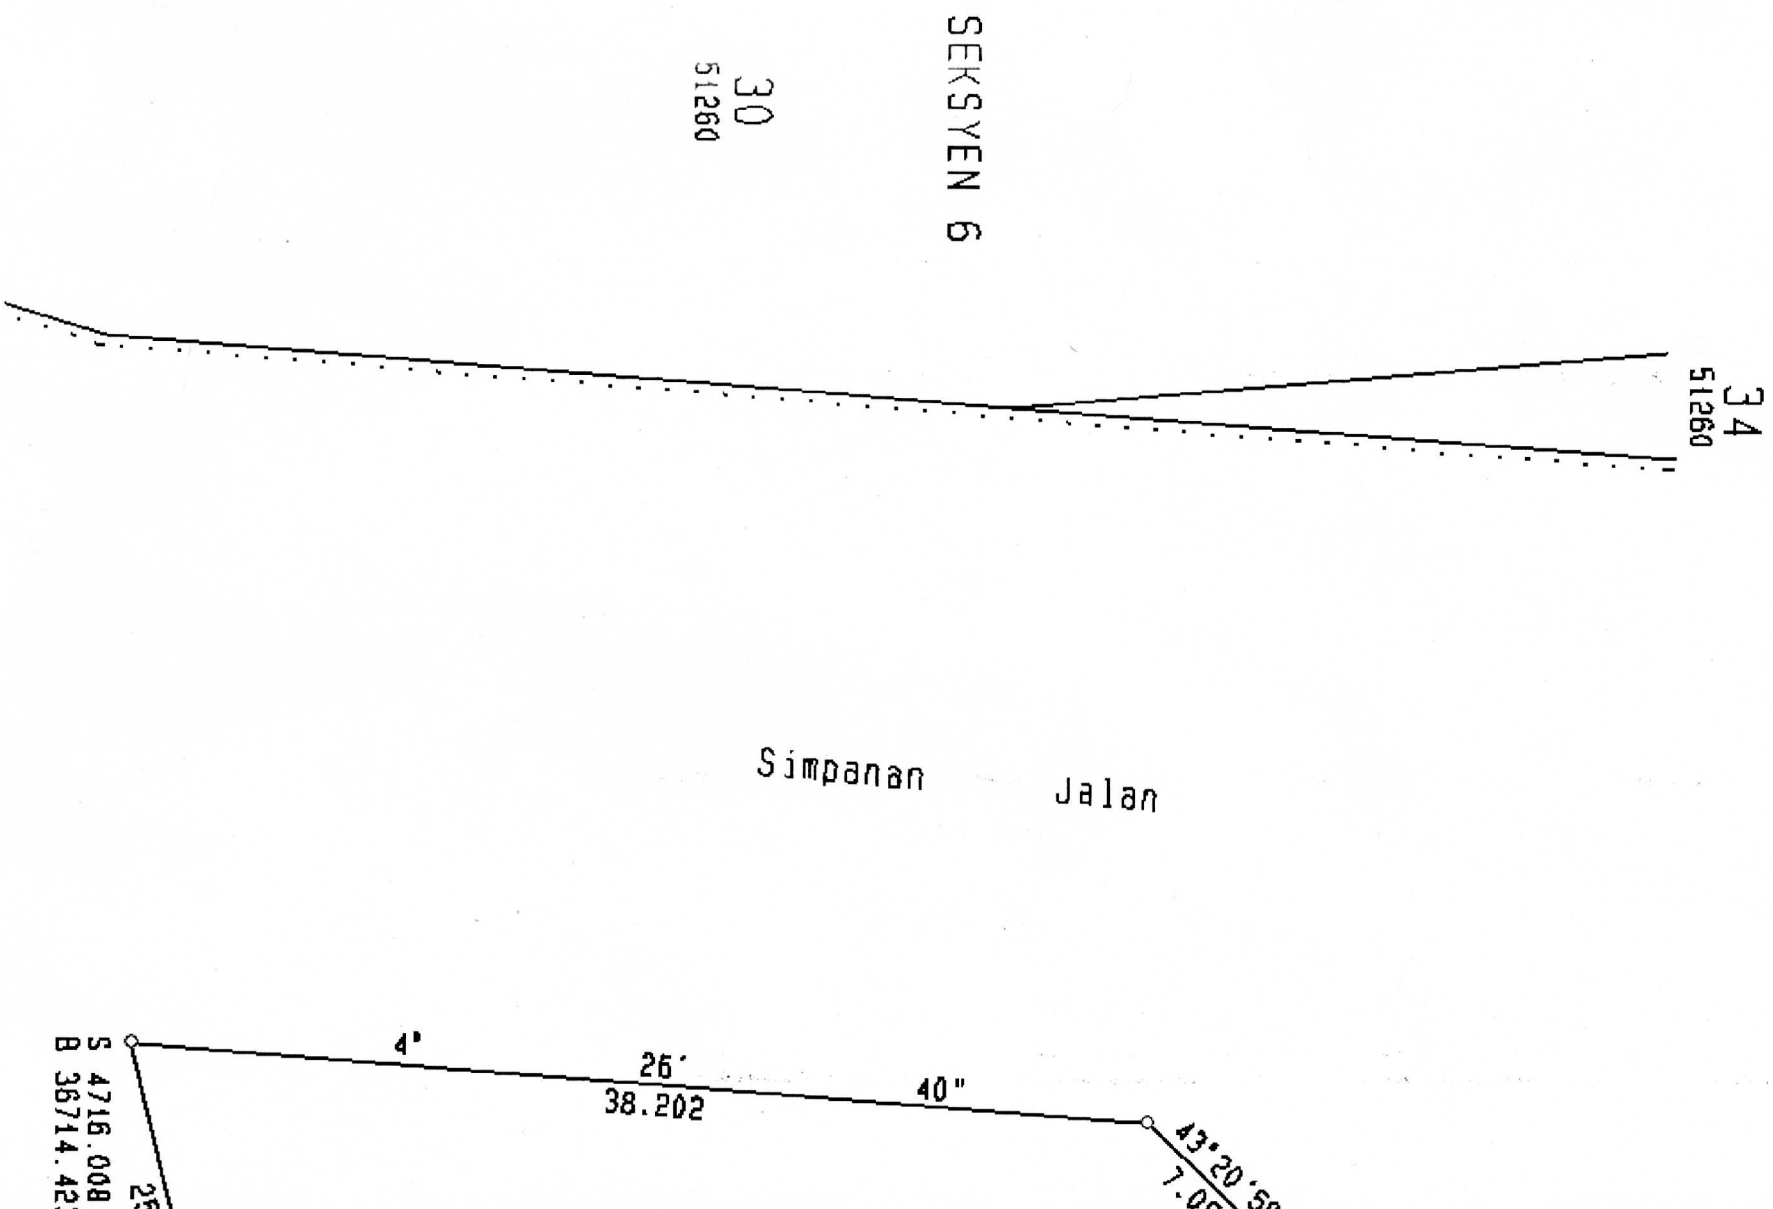

B 36720

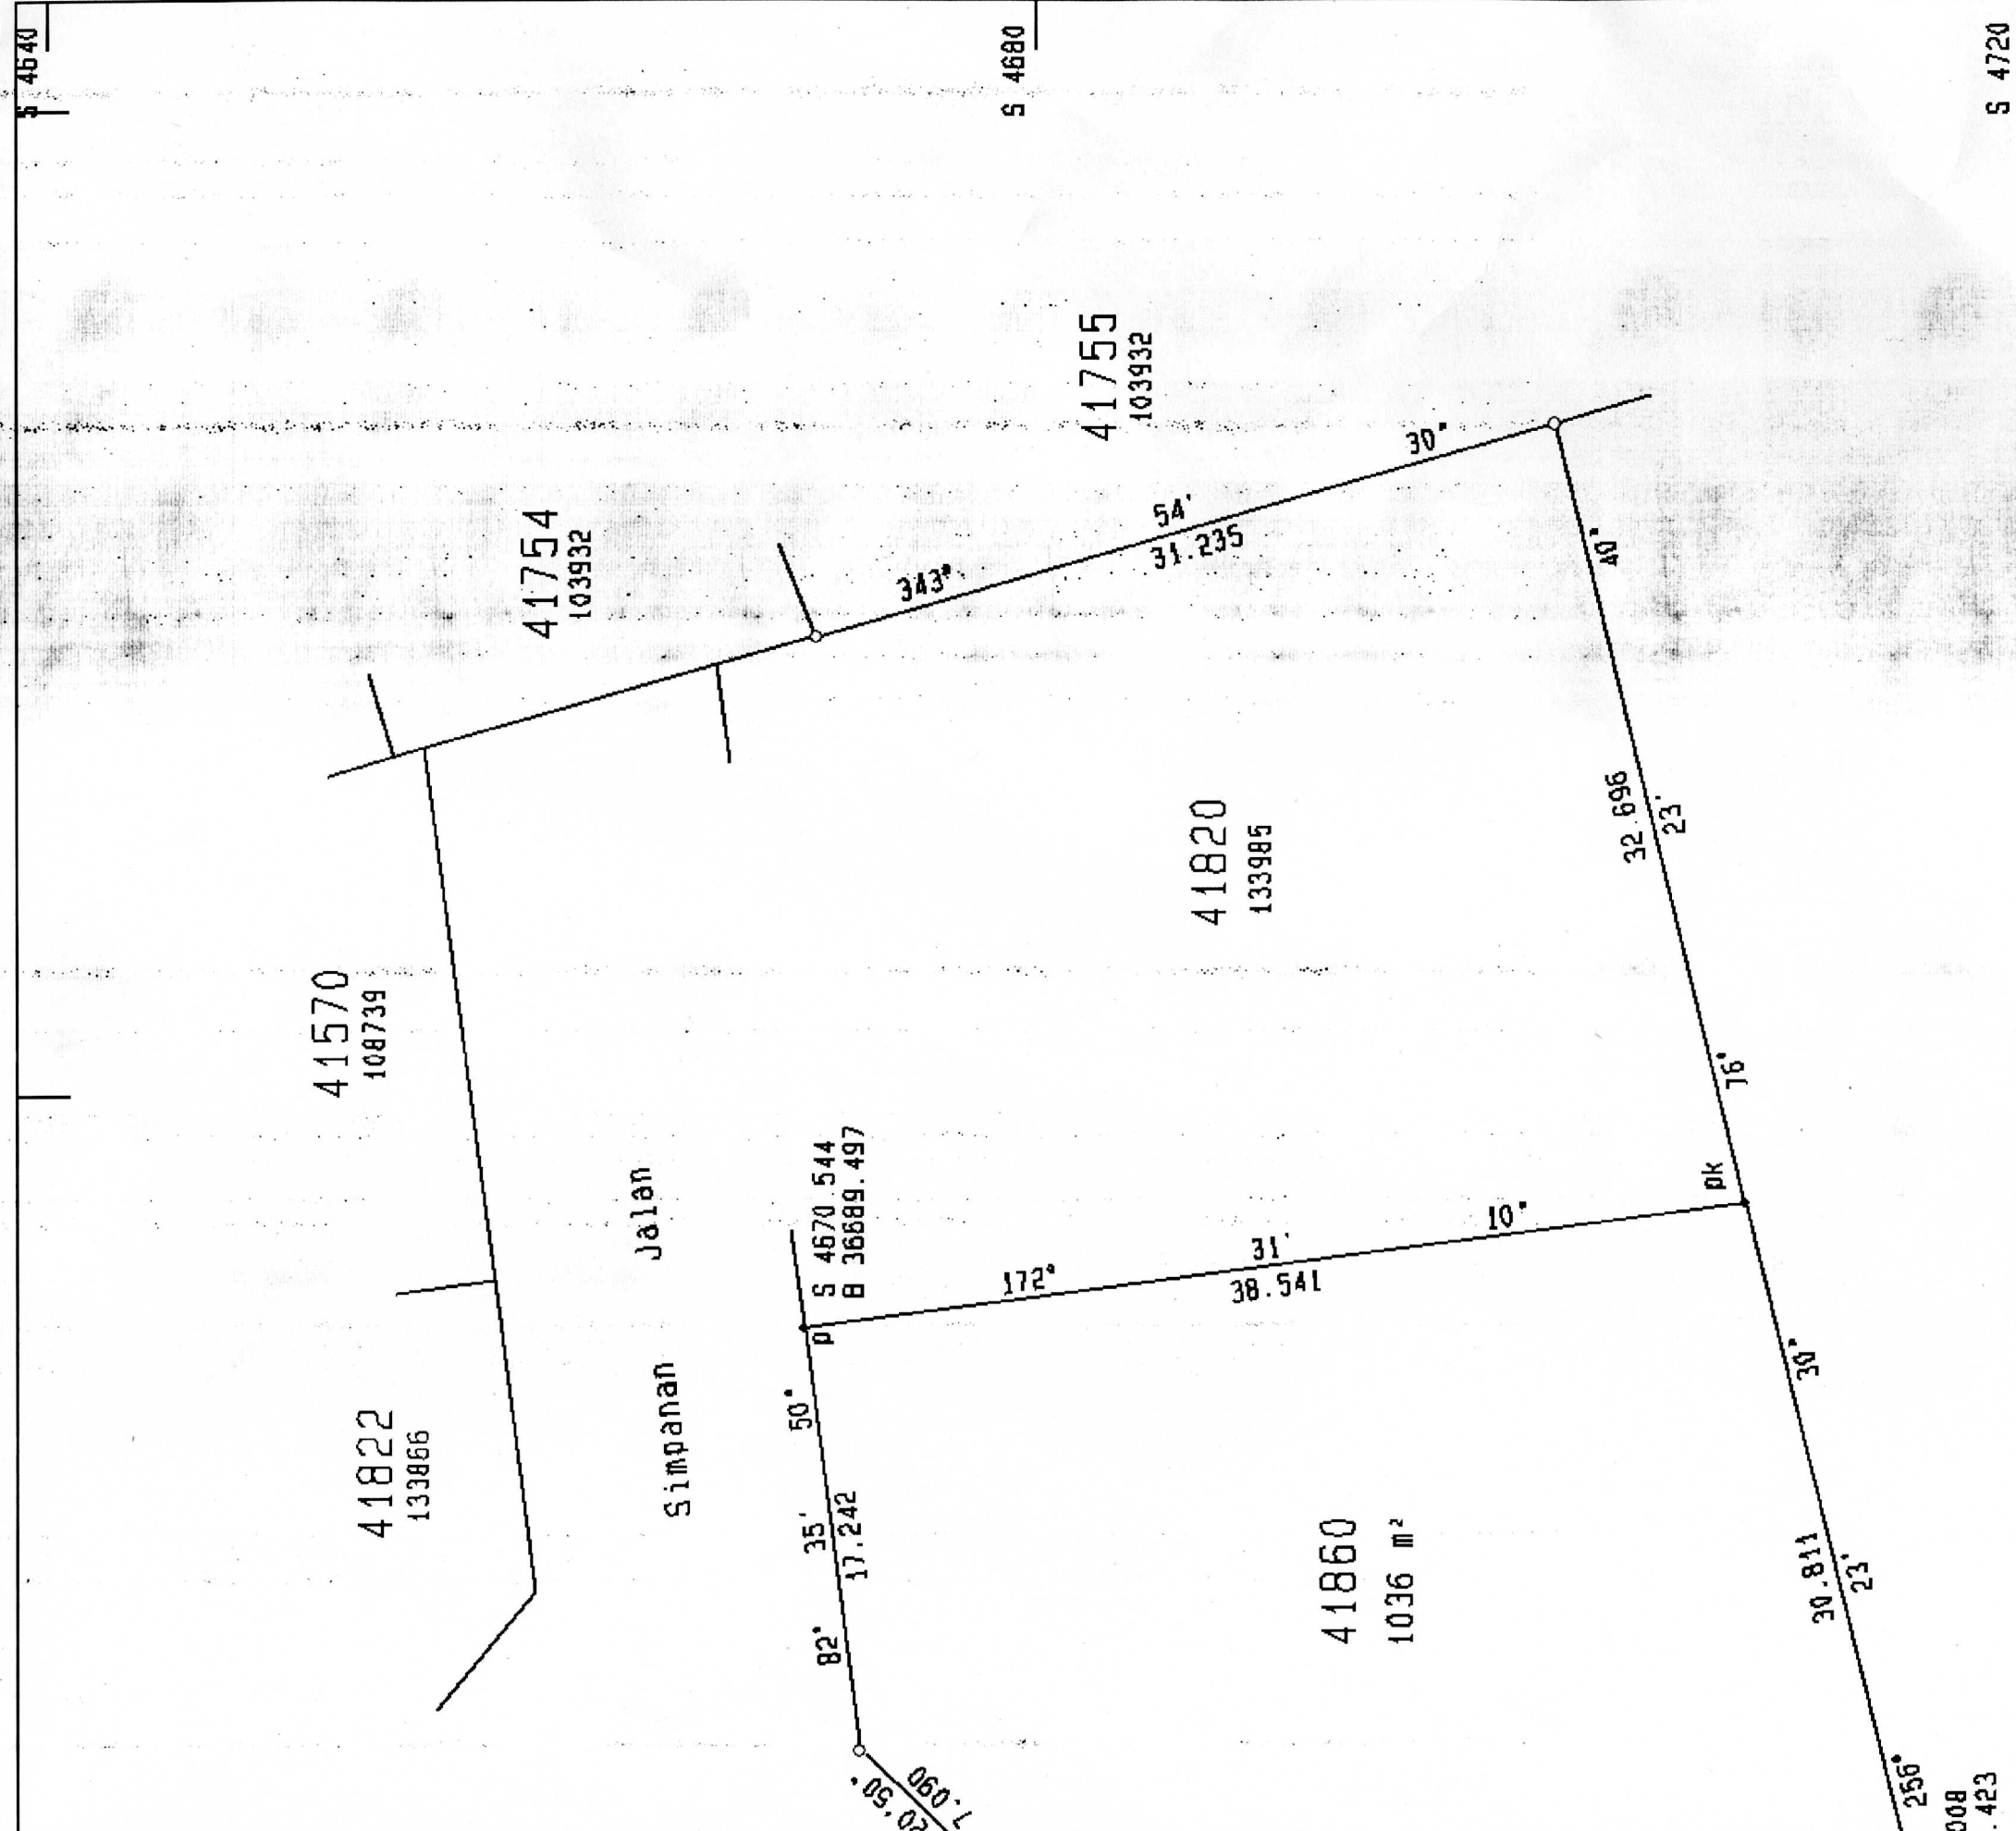

B 36680

B 36640