


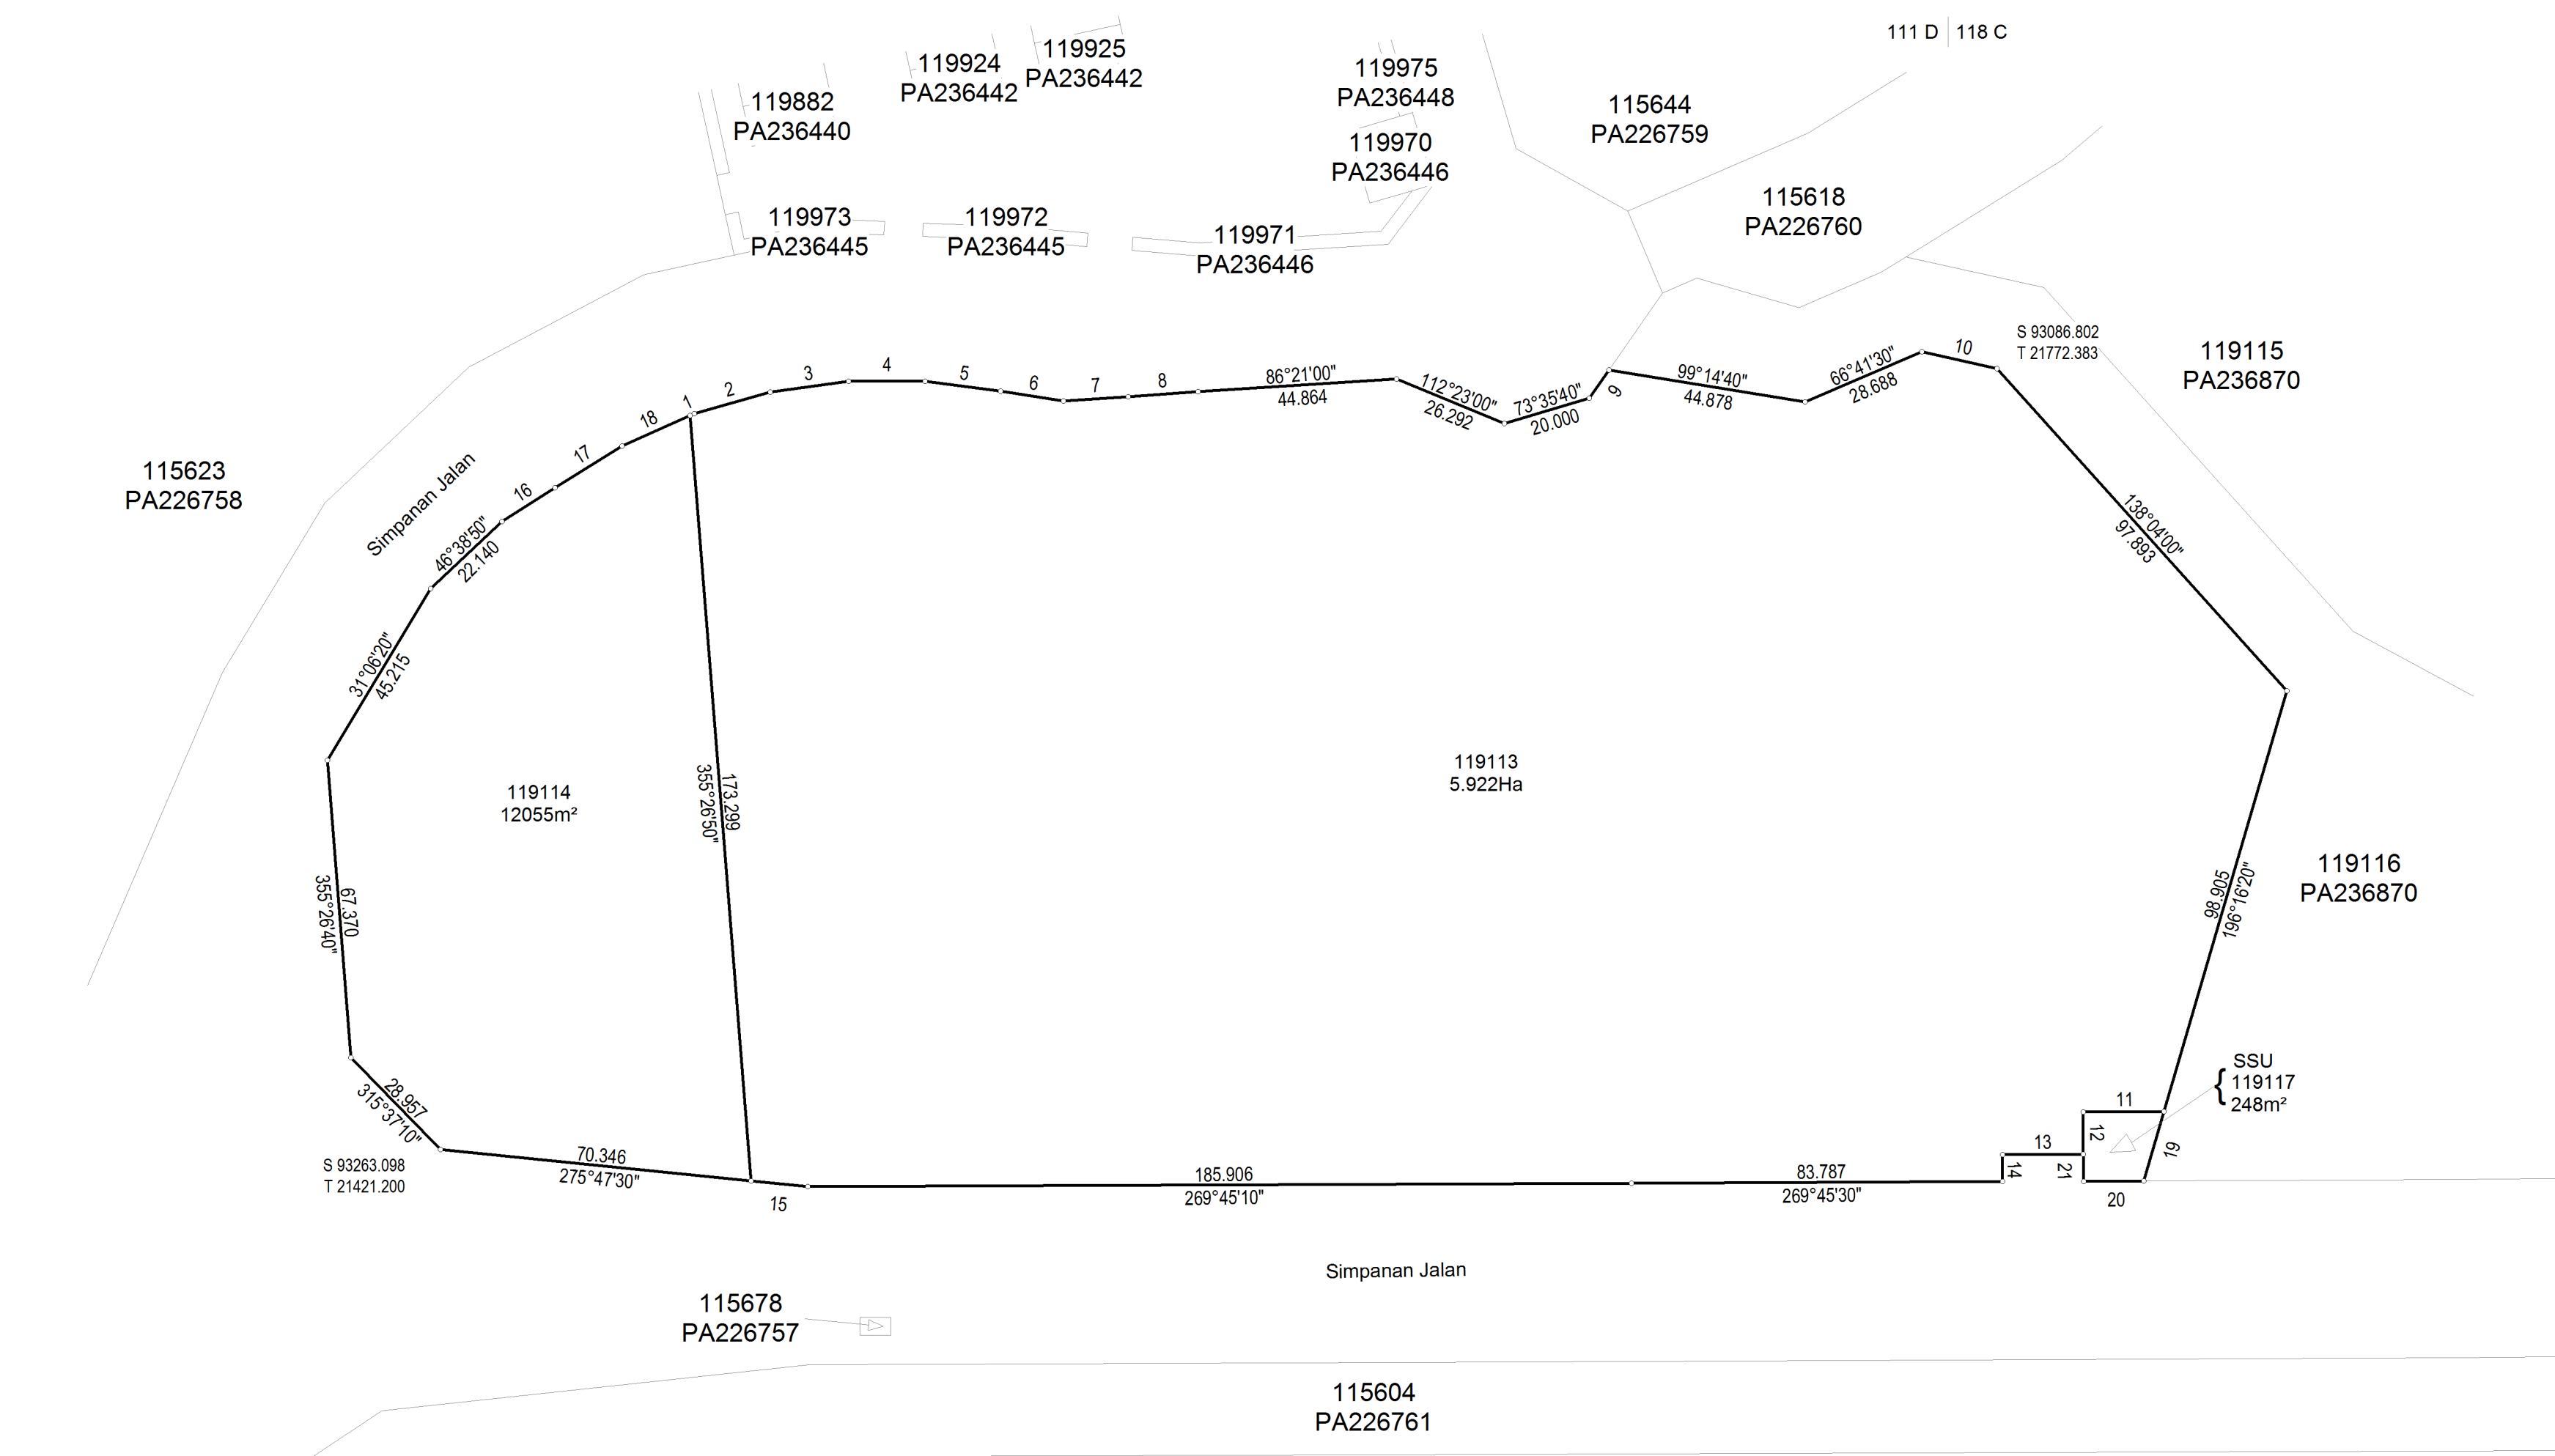

RUJUKAN	BEARING	JARAK
1	65°55'30"	1.039
2	74°02'30"	17.851
3	82°09'20"	17.856
4	90°07'50"	17.253
5	97°26'50"	17.234
6	98°52'20"	14.380
7	86°14'00"	14.631
8	85°46'50"	15.831
9	34°48'20"	7.715
10	102°27'40"	17.302
11	269°45'40"	18.173
12	179°45'30"	9.526
13	269°45'20"	18.250
14	179°45'20"	6.100
15	275°47'30"	12.921
16	57°44'30"	14.164
17	57°50'10"	17.815
18	65°55'50"	16.780
19	196°16'20"	16.296
20	269°44'50"	13.541
21	359°45'30"	6.101

NOTA :
DAHULUNYA LOT 115617 (PA226760)
Asas Koordinat GDM2000 Cassini-Soldner

NEGERI SELANGOR
DAERAH SEPANG
MUKIM DENGKIL
LOT 119113 - 119114, 119117

DISEDIAKAN OLEH EZAFEL FIRDAUS BIN SHAKIER
SKALA 1 : 1250
PETA KADASTER 117D, 118C

PA236871



"Saya SR LAU WEI SENG seorang Jurukur Tanah Berlesen di bawah Akta Jurukur Tanah Berlesen 1958 (Akta 458) memperakui bahawa pengukuran dari mana pelan ini telah disediakan, telah dijalankan dan dianda diatas tanah oleh saya atau dibawah arahan saya sendiri secara langsung di lapangan semata-mata mengikut Peraturan-peraturan Jurukur Tanah Berlesen, dan bahawa pelan ini secara tepat mewakili pengukuran yang telah disempurnakan pada 16 haribulan NOVEMBER 2016.
Bahawa saya bertanggungjawab sepenuhnya ke atas salah betulnya ukuran ini.
Bertarikh 15 haribulan NOVEMBER 2017

Jurukur Tanah Yang Dilesen Di Bawah Akta 458"

FAIL UKUR PUBLSEL1342_2016
FAIL PEJ. TANAH PTS/01/TS03/013/0716
DILULUSKAN OLEH

SR AMRAN BIN ABU RASHID
b.p PENGARAH UKUR DAN PEMETAAN
SELANGOR
Tarikh: 23/11/2017

