


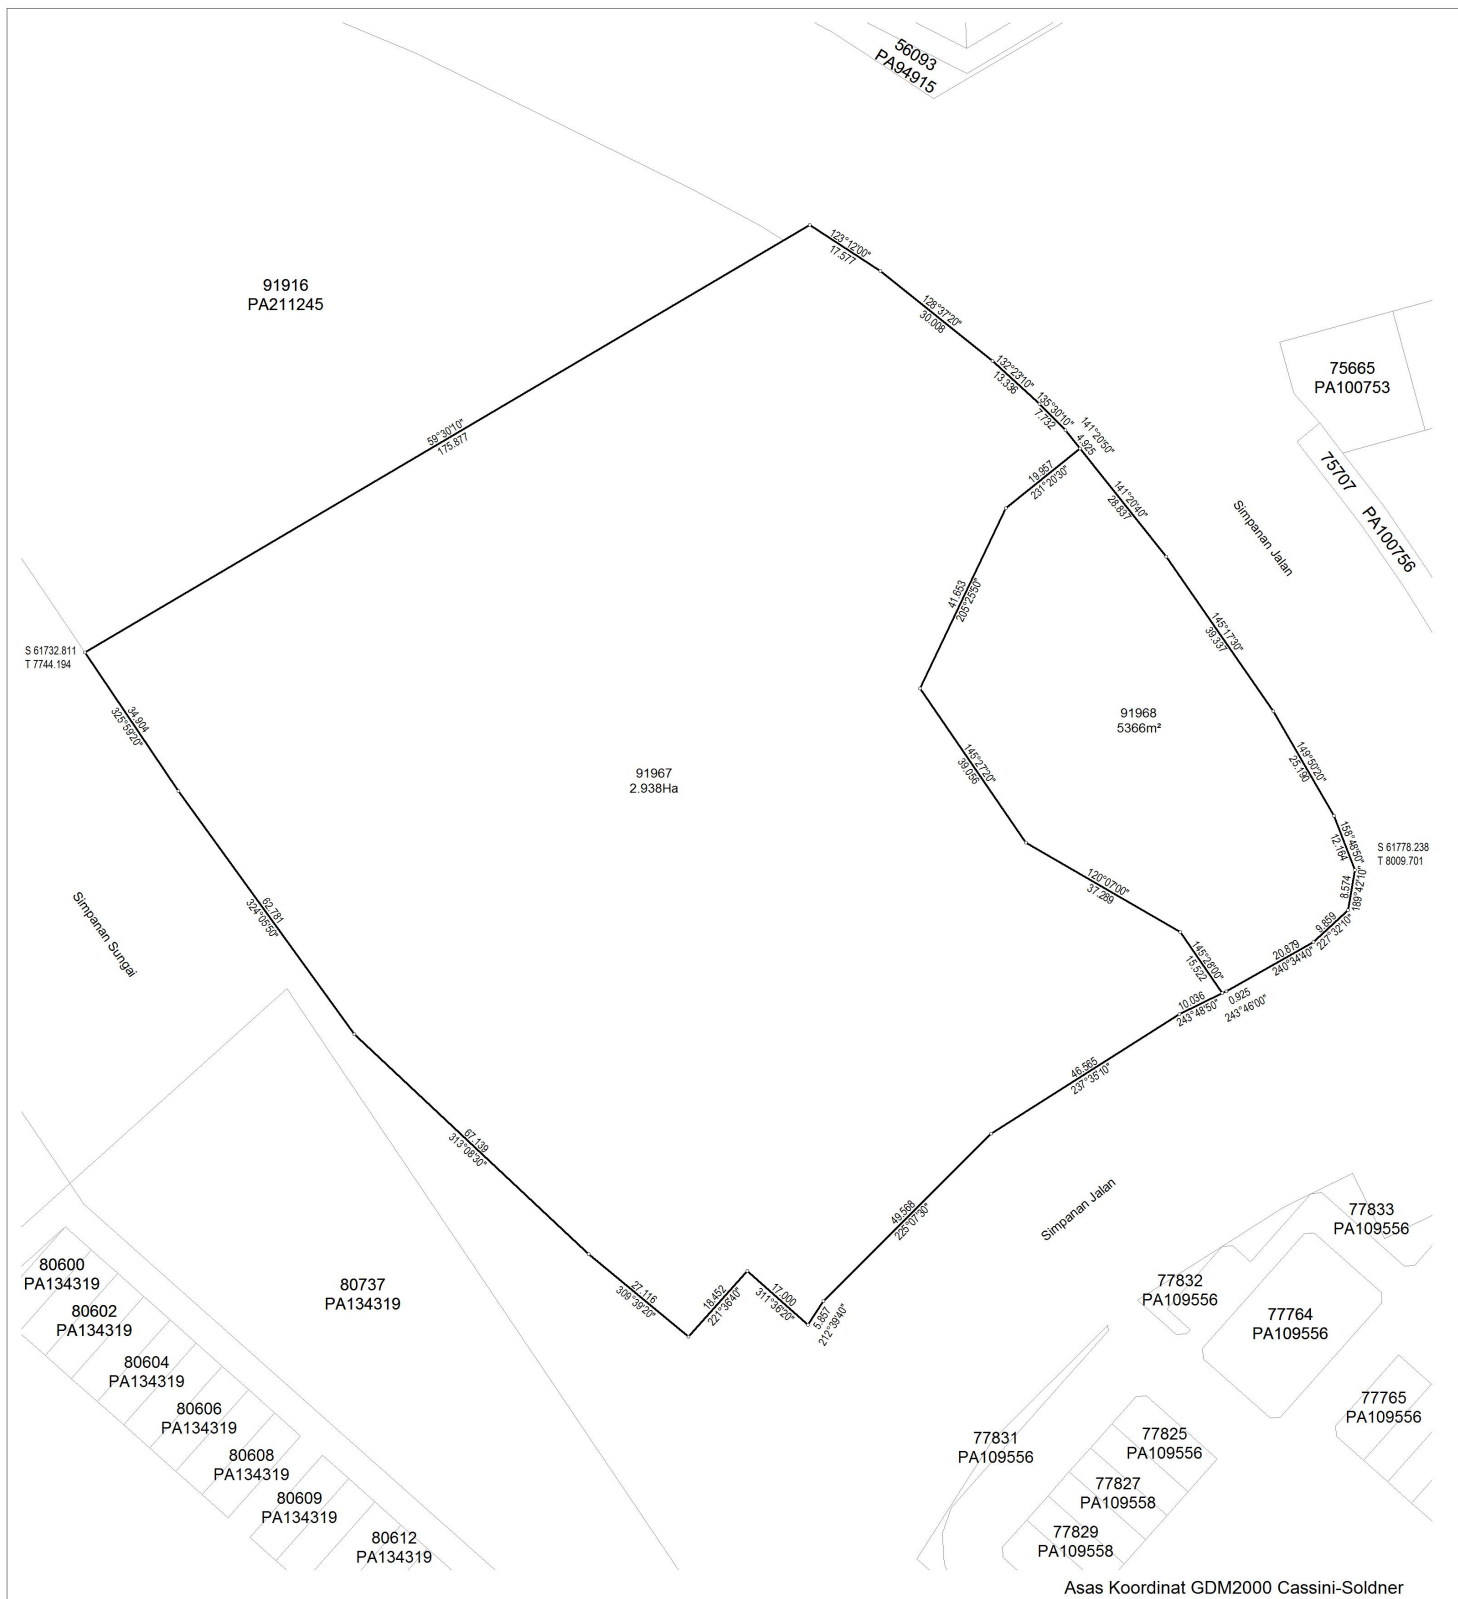

NEGERI SELANGOR

DAERAH PETALING

MUKIM DAMANSARA

LOT 91967 - 91968

SKALA 1 : 750

PETA KADASTER 84D

PA213645



"Saya NG SEE ENG seorang Jurukur Tanah Berlesen di bawah Akta Jurukur Tanah Berlesen 1958 (Akta 458) memperakui bahawa pengukuran dari mana petan ini telah disediakan, telah dijalankan dan ditanda diatas tanah oleh saya atau dibawah arahan saya sendiri secara langsung di lapangan semata-mata mengikut Peraturan-peraturan Jurukur Tanah Berlesen, dan bahawa petan ini secara tepat mewakili pengukuran yang telah disempurnakan pada 16 haribulan APRIL 2012.

Bahawa saya bertanggungjawab sepenuhnya ke atas salah betulnya ukuran ini.

Bertarikh 16 haribulan JANUARI 2014


Jurukur Tanah Yang Dilesen Di Bawah Akta 458"

FAIL UKUR PUBLSEL1480_2013

FAIL PEJ. TANAH PTD.P.6/02/204B/27/11

DILULUSKAN OLEH


AHAMAD BIN ZAKARIA
Pegawai Ukur Dan Pemetaan Selangor
Tarikh: 22/01/2014