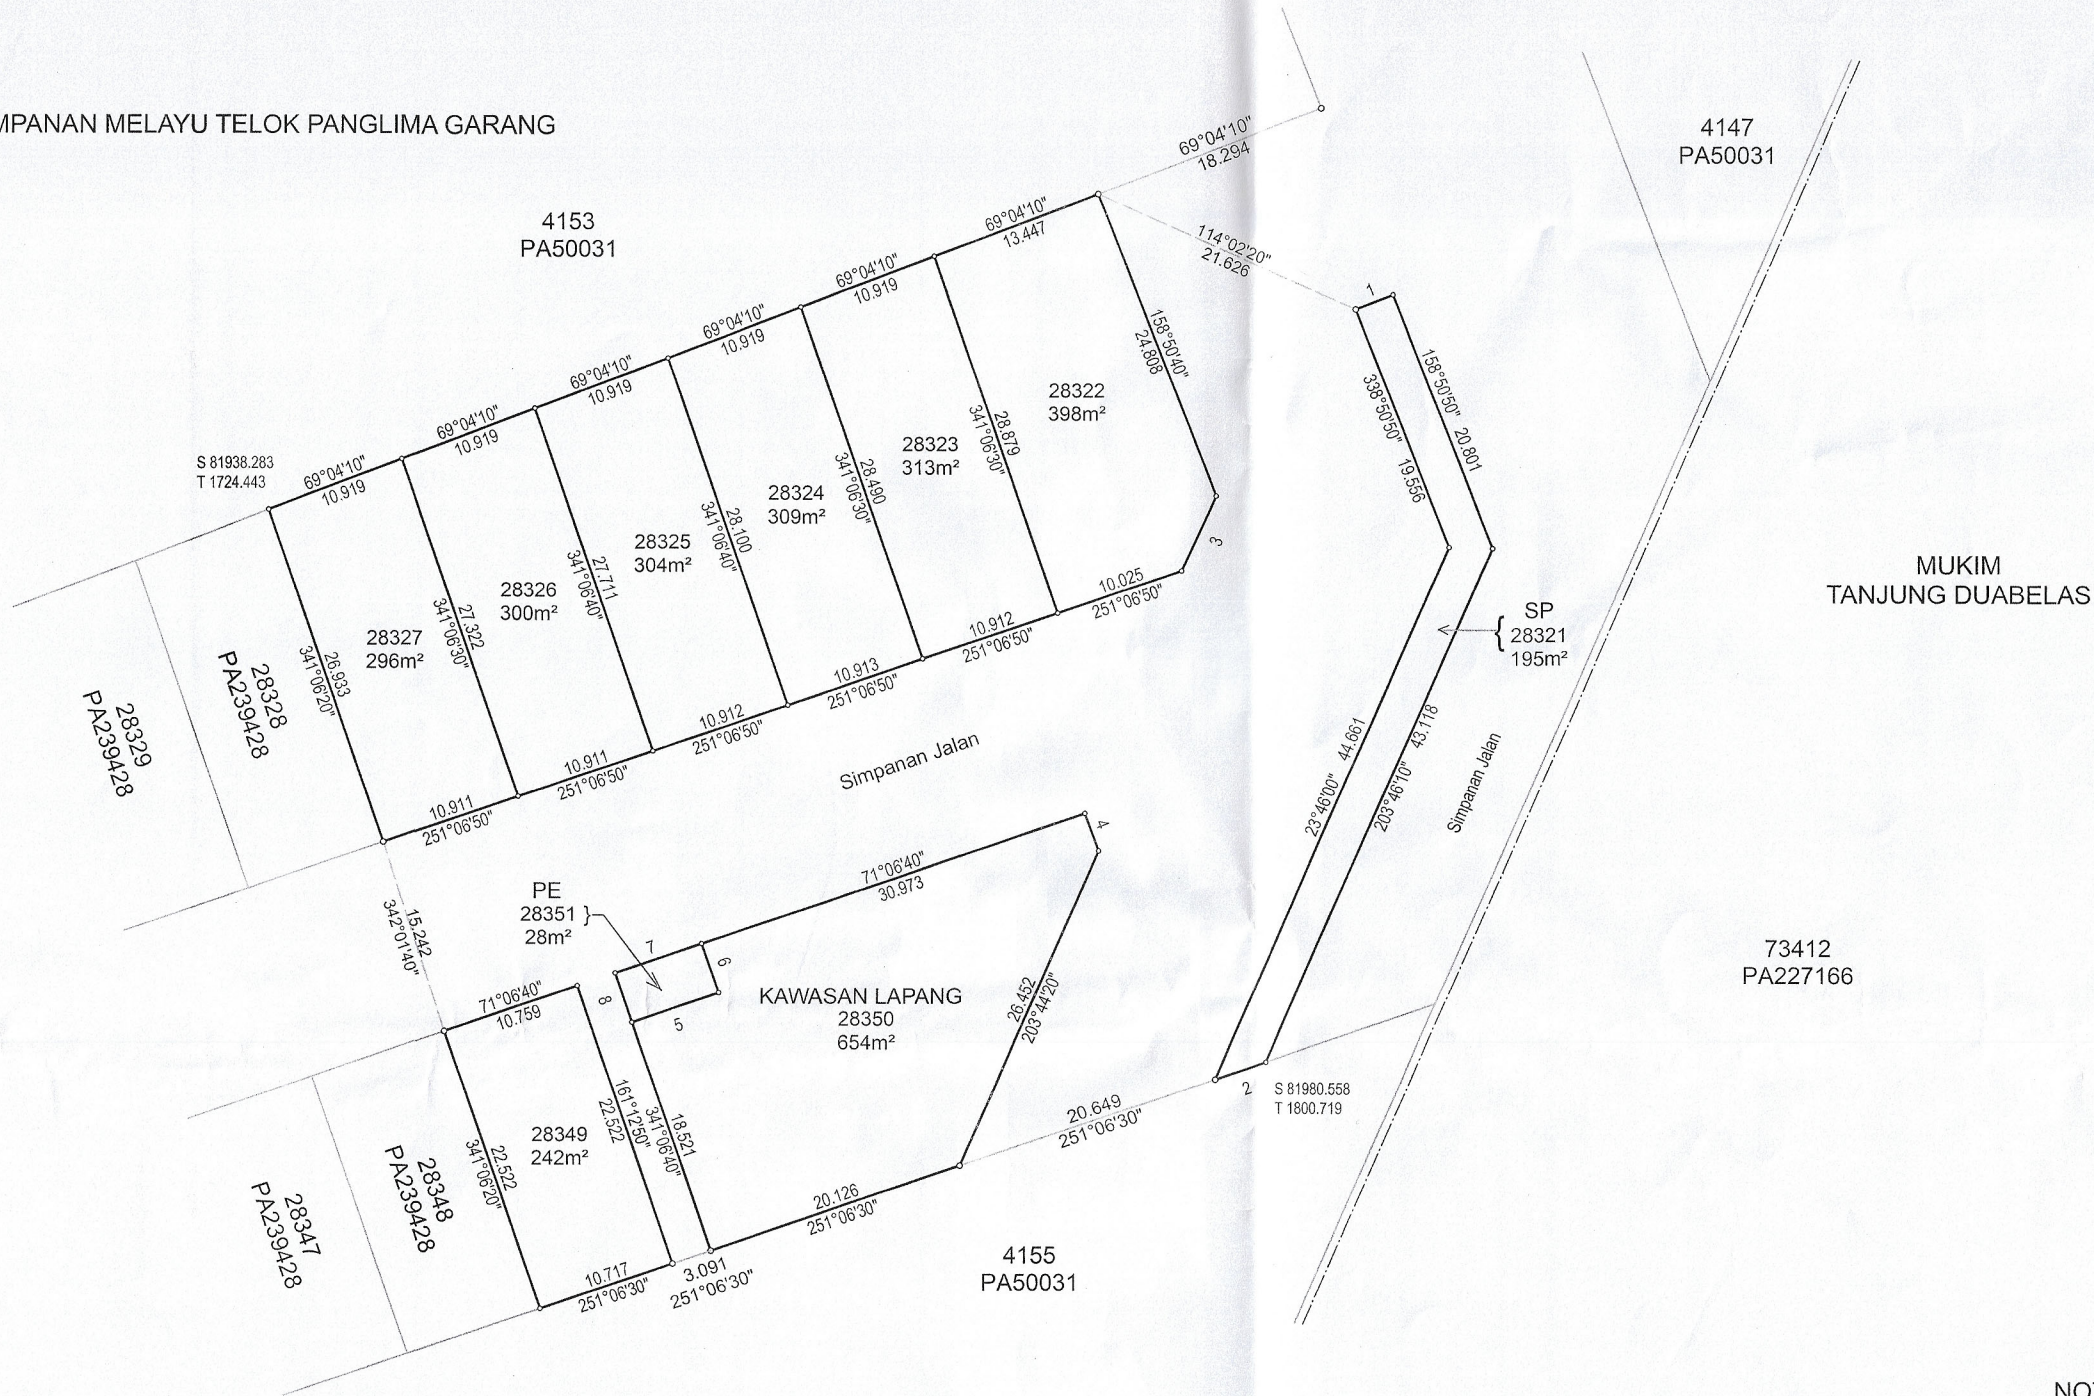


SIMPANAN MELAYU TELOK PANGLIMA GARANG



RUJ	BEARING	JARAK
1	69°04'00"	3.048
2	251°06'30"	4.139
3	204°59'20"	6.339
4	159°48'20"	3.059
5	71°06'40"	7.000
6	341°05'00"	4.000
7	71°06'40"	7.000
8	341°05'20"	4.000



NOTA:
DAHULUNYA SEBAHAGIAN LOT 4154 (PA 50031)
Asas Koordinat GDM2000 Cassini-Soldner

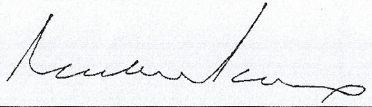
NEGERI SELANGOR
DAERAH KUALA LANGAT
MUKIM TELOK PANGLIMA GARANG
LOT 28321 - 28327 & 28349 - 28351

DISEDIAKAN OLEH MUHAMAD FADIL BIN AWANG @ MAT DESA
SKALA 1 : 400
PETA KADASTER 108A

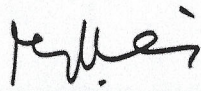
PA239429

"Saya _SEAH KOK SEANG_ seorang Juruukur Tanah Berlesen di bawah Akta Juruukur Tanah Berlesen 1958 (Akta 458) memperakui bahawa pengukuran dari mana pelan ini telah disediakan, telah dijalankan dan ditanda diatas tanah oleh saya atau dibawah arahan saya sendiri secara langsung di lapangan semata-mata mengikut Peraturan-peraturan Juruukur Tanah Berlesen, dan bahawa pelan ini secara tepat mewakili pengukuran yang telah disempurnakan pada _21_ haribulan _JULAI_ 2017.

Bahawa saya bertanggungjawab sepenuhnya ke atas salah betulnya ukuran ini.
Bertarikh _27_ haribulan _JULAI_ 2018.


Juruukur Tanah Yang Dilesen Di Bawah Akta 458"

FAIL UKUR PUBLSEL856_2017
FAIL PEJ. TANAH PTK.LGT.07/TS03/48/092015
DILULUSKAN OLEH


Sr DR. ZAINAL BIN A MAJEED
PENGARAH UKUR DAN PEMETAAN SELANGOR
Tarikh: 30-07-2018

