


RUJUKAN	BEARING	JARAK
1	115°17'20"	15.199
2	205°17'30"	4.003
3	205°17'20"	10.897
4	295°17'30"	15.200
5	25°17'30"	14.899
6	105°30'10"	3.094
7	295°33'20"	3.048
8	115°17'20"	9.141
9	295°33'20"	9.140

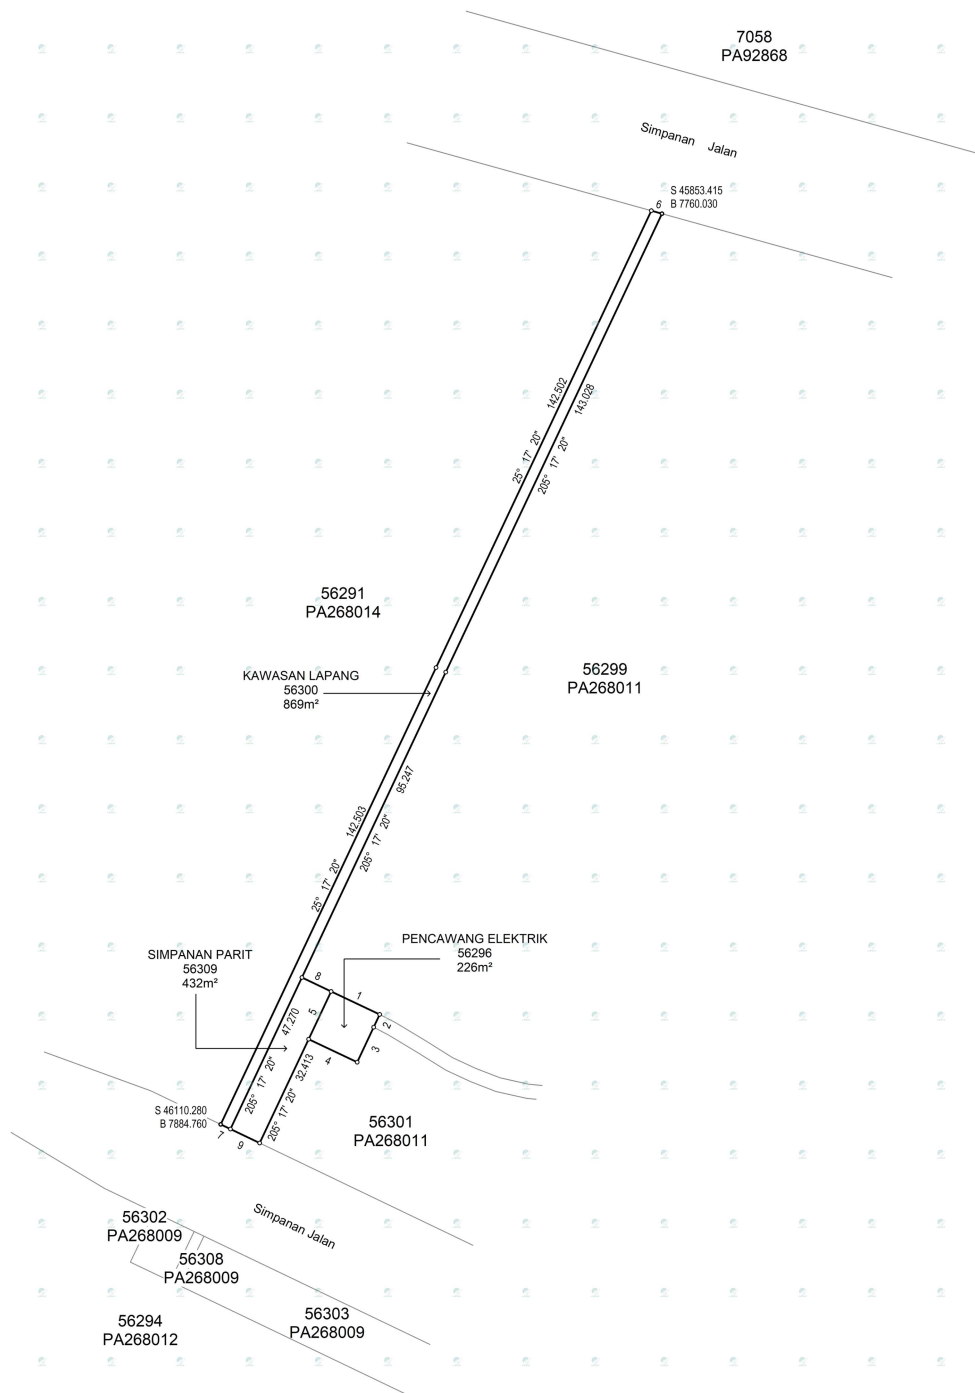

NOTA :
DAHULUNYA SEBAHAGIAN LOT 7057 (PA92869)
Asas Koordinat GDM2000 Cassini-Soldner

NEGERI SELANGOR
DAERAH KUALA SELANGOR
MUKIM IJOK
LOT 56296, 56300, 56309

DISEDIAKAN OLEH MAISYURAH BINTI HUSIN

SKALA 1 : 1000.

PETA KADASTER 67C

PA268010



Saya Lsr YEO KIAT SENG seorang Jurukur Tanah
yang dilesenkan di bawah Akta Jurukur Tanah Berlesen 1958 (Akta 458),
memperakui bahawa pengukuran telah dijalankan dan ditanda
di atas tanah oleh saya atau dibawah arahan saya sendiri
secara langsung di lapangan pada 21 haribulan APRIL 2023
semata-mata mengikut Peraturan-peraturan Jurukur Tanah Berlesen.
Bahawa saya bertanggungjawab sepenuhnya ke atas salah betulnya
ukuran ini.
Bertarikh 22 haribulan OGOS 2025
Jurukur Tanah Yang Dilesen Di Bawah Akta 458

FAIL UKUR PUBLSEL278_2025
FAIL PEJ. TANAH PTKS.04/03/TS03/005/042021
DILULUSKAN OLEH

LSr LOOI KAM SENG
PENGARAH UKUR DAN PEMETAPAN
NEGERI SELANGOR
TARIKH : 29.08.2025