


RUJUKAN	BEARING	JARAK
1	295°33'20"	21.776
2	290°00'40"	32.075

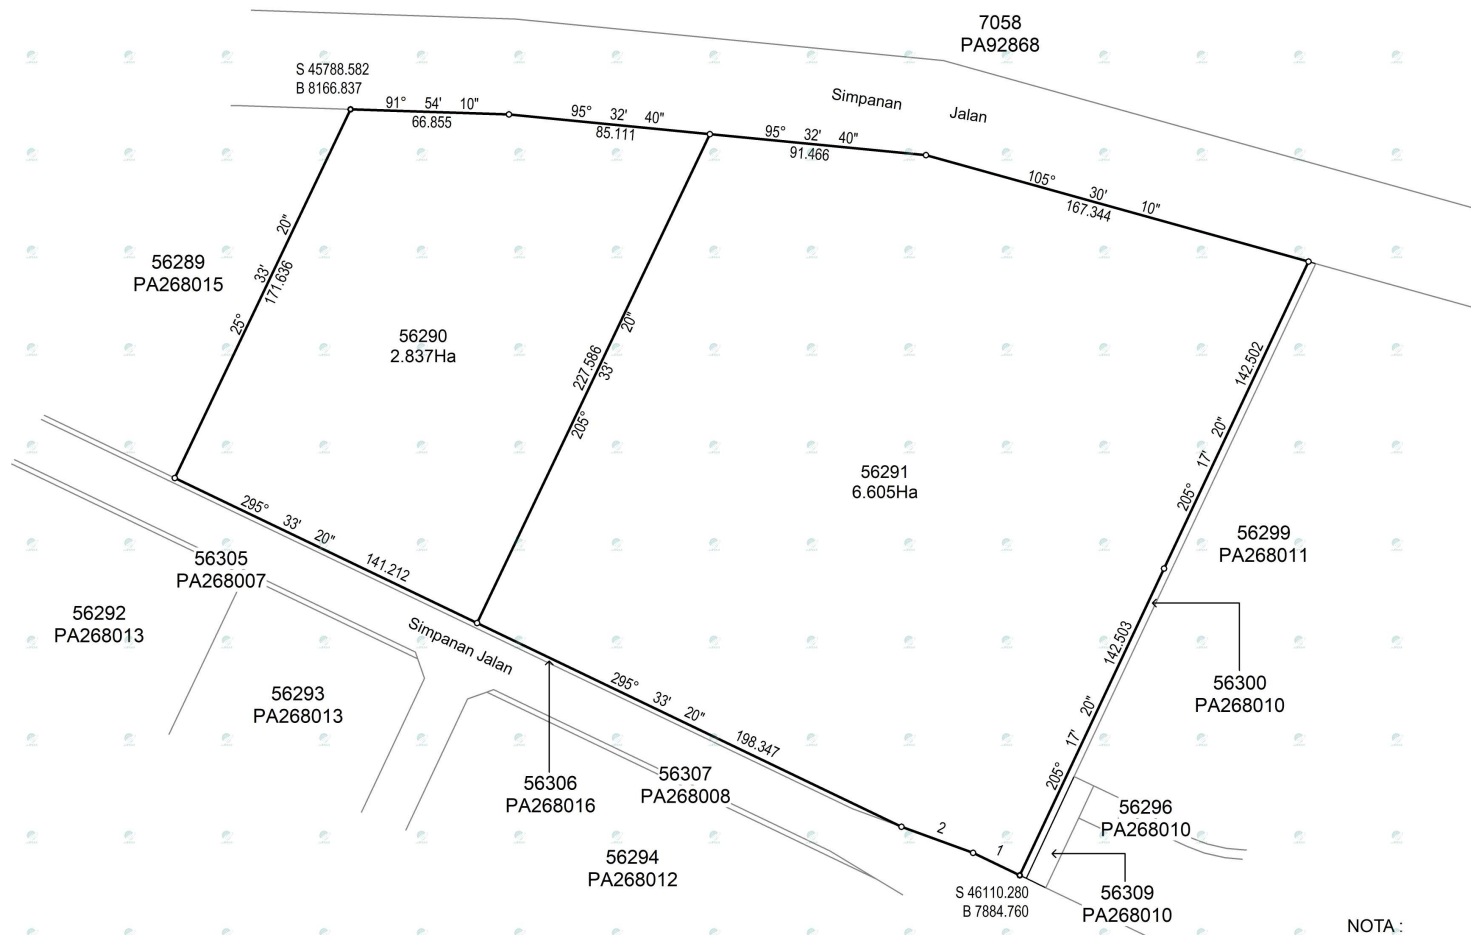

NOTA:
DAHULUNYA SEBAHAGIAN LOT 7057 (PA92869)
Asas Koordinat GDM2000 Cassini-Soldner

NEGERI SELANGOR
DAERAH KUALA SELANGOR
MUKIM IJOK
LOT 56290 & 56291

DISEDIAKAN OLEH MAISYURAH BINTI HUSIN
SKALA 1 : 2100
PETA KADASTER 67C

PA268014



Saya LSr YEO KIAT SENG seorang Juruukur Tanah yang dilesenkan di bawah Akta Juruukur Tanah Berlesen 1958 (Akta 458), memperakui bahawa pengukuran telah dijalankan dan ditanda di atas tanah oleh saya atau dibawah arahan saya sendiri secara langsung di lapangan pada 21 haribulan APRIL 2023 semata-mata mengikut Peraturan-peraturan Juruukur Tanah Berlesen.

Bahawa saya bertanggungjawab sepenuhnya ke atas salah betulnya ukuran ini.

Bertarikh 22 haribulan OGOS 2025

Juruukur Tanah Yang Dilesen Di Bawah Akta 458

FAIL UKUR PUBLSEL278_2025
FAIL PEJ. TANAH PTKS.04/03/TS03/005/042021(20)
DILULUSKAN OLEH

LSr LOOI KAM SENG
PENGARAH UKUR DAN PEMETAAN
NEGERI SELANGOR
TARIKH : 29.08.2025

