

NEGERI SELANGOR
DAERAH KUALA SELANGOR
MUKIM IJOK
LOT 7053, 7056 & 7057
SKALA 1 : 5000

Fail Ukur PU BL SEL 307/2002

Fail Pej Tanah PTK S 3C/I 10/2001

Lembar Peta 67-C

JK 2368 M 95-106

BK 59598-59605

Ukuran Kelas Dua

Serentak Dengan PA 92867, 92868 & 92870-92873


Saya, NEO KIM HOCK, seorang Juruukur Tanah yang dilesen di bawah Akta Juruukur Tanah Berlesen 1958 (Akta 458), memperakui bahawa pengukuran darimana pelan ini telah disediakan, telah dijalankan dan ditanda di atas tanah oleh saya atau di bawah arahan saya sendiri secara langsung di lapangan semata-mata mengikut Peraturan-peraturan Juruukur Tanah Berlesen, dan bahawa pelan ini secara tepat mewakili pengukuran yang telah disempurnakan pada 17 haribulan Februari 2003.

Bahawa saya bertanggungjawab sepenuhnya keatas salah betulnya ukuran ini. Bertarikh 7 haribulan Mac 2003.

(Signature) 10.3.2003
Juruukur Tanah Yang Dilesen di bawah Akta 458

Diluluskan Oleh

(Signature)
24.7.03.
(Hj. Che Abdullah bin Md. Rejab)
Pegawai Ukur dan Pemetaan
Selangor Darul Ehsan

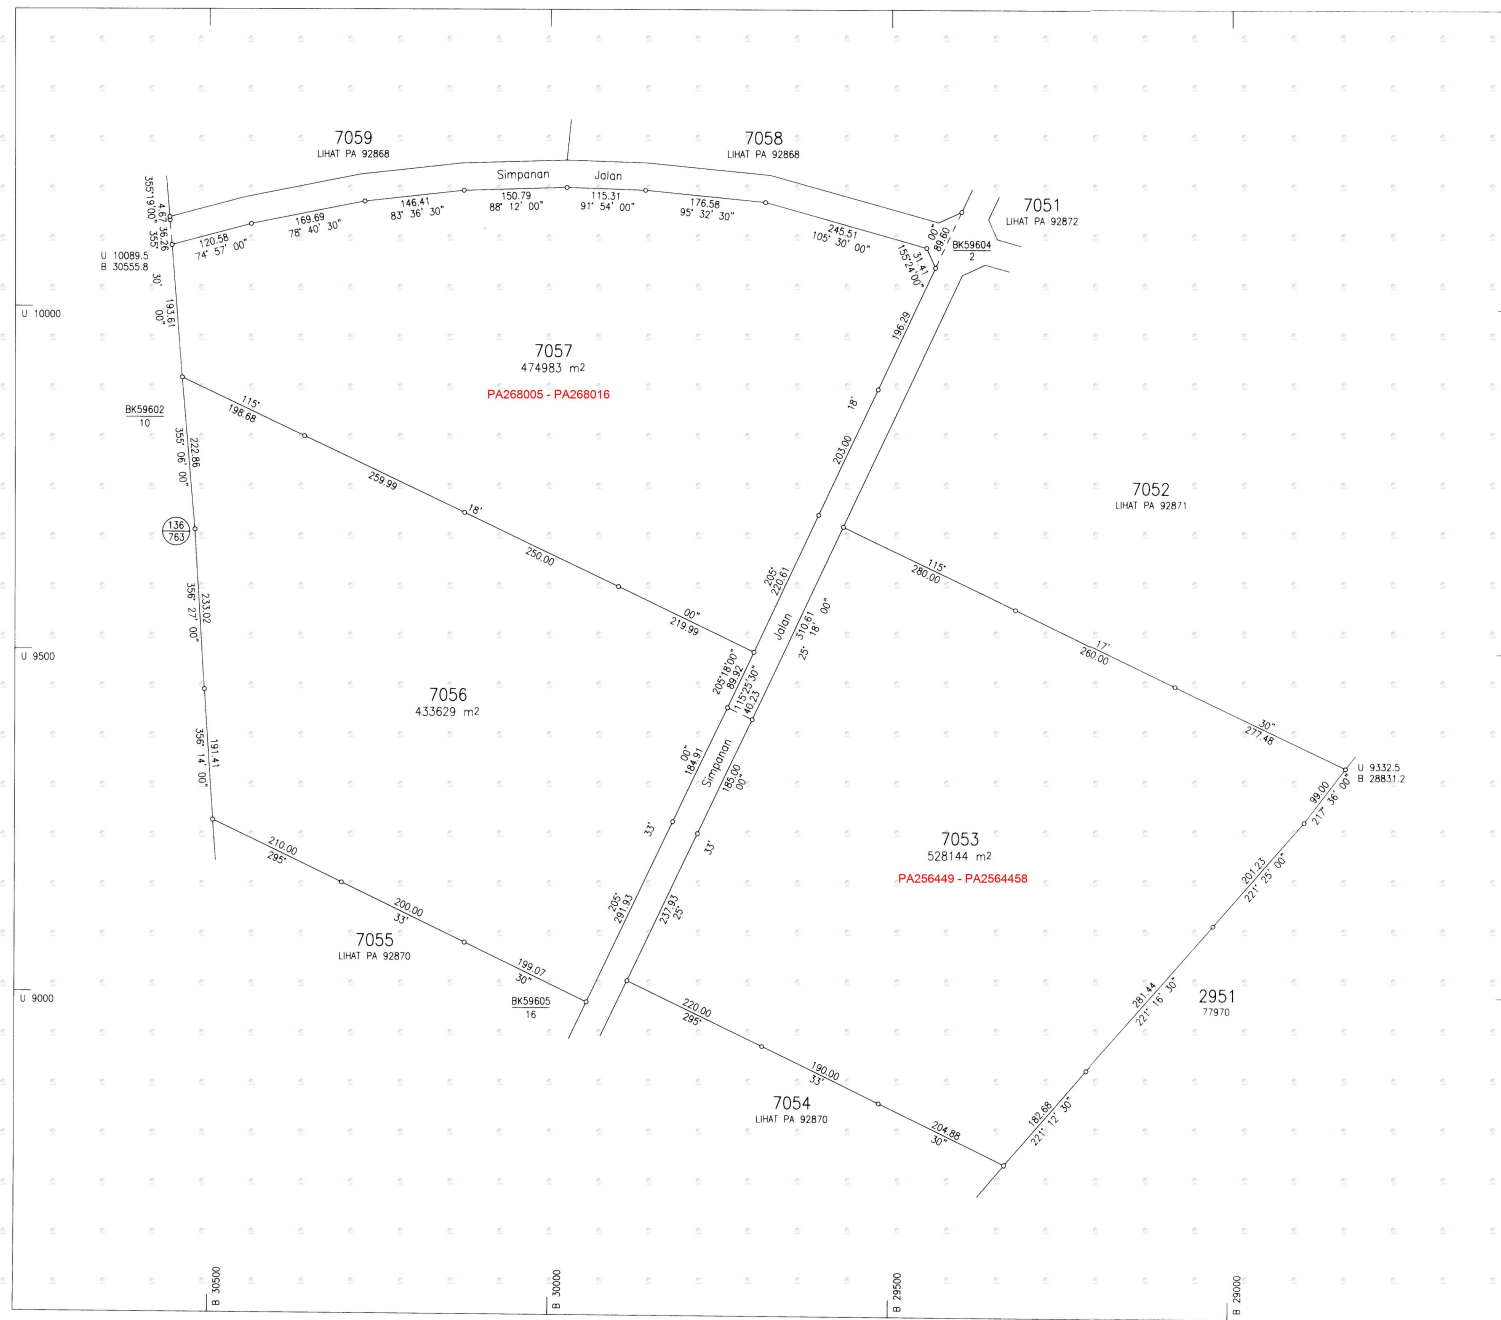

PA 92869