


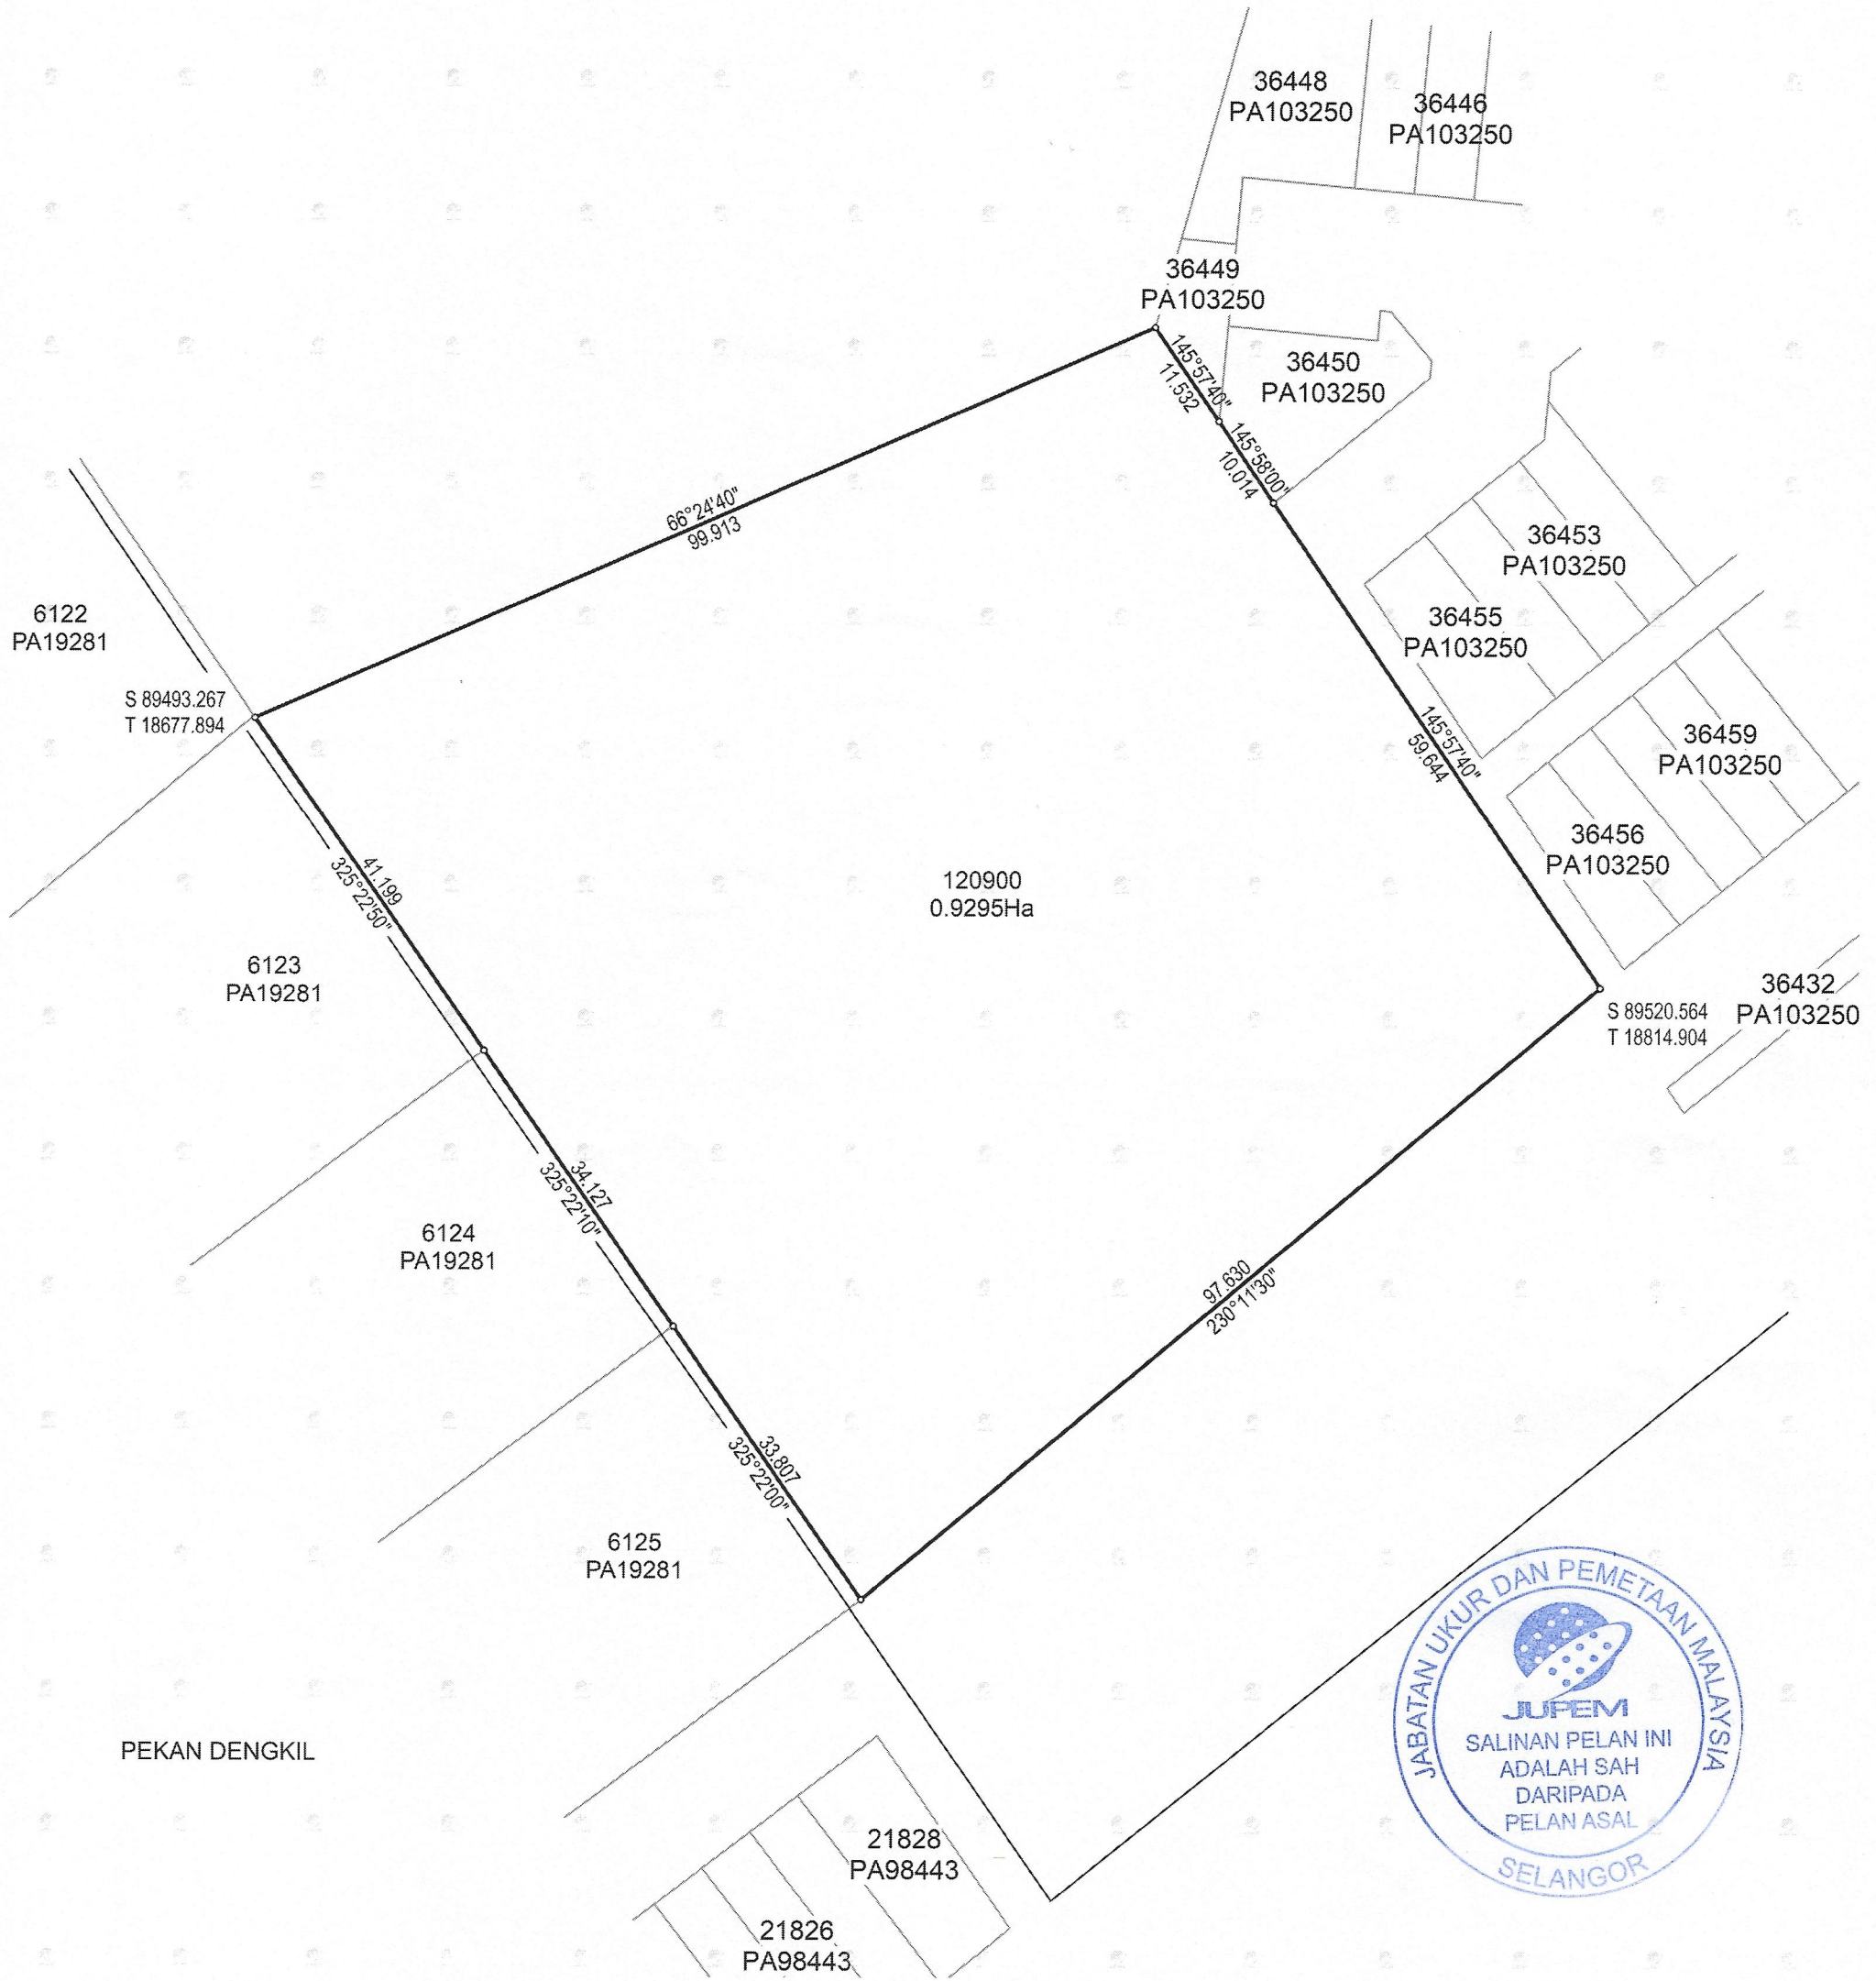

Asas Koordinat GDM2000 Cassini-Soldner

NEGERI SELANGOR
DAERAH SEPANG
MUKIM DENGKIL
LOT 120900

DISEDIAKAN OLEH MUHAMAD FADIL BIN AWANG
@ MAT DESA

SKALA 1 : 700

PETA KADASTER 117B

PA238312



"Saya __H'NG KIM POR__ seorang Juruukur Tanah Berlesen di bawah Akta Juruukur Tanah Berlesen 1958 (Akta 458) memperakui bahawa pengukuran dari mana pelan ini telah disediakan, telah dijalankan danditanda diatas tanah oleh saya atau dibawah arahan saya sendiri secara langsung di lapangan semata-mata mengikut Peraturan-peraturan Juruukur Tanah Berlesen, dan bahawa pelan ini secara tepat mewakili pengukuran yang telah disempurnakan pada __28__ haribulan ____OGOS____ 2017 ____.

Bahawa saya bertanggungjawab sepenuhnya ke atas salah betulnya ukuran ini.

Bertarikh __30__ haribulan ____APRIL____ 2018 ____

Juruukur Tanah Yang Dilesen Di Bawah Akta 458"

FAIL UKUR PUBLSEL1247_2017
FAIL PEJ. TANAH H.S.(M) 12020
DILULUSKAN OLEH

Sr DR. ZAINAL BIN A MAJEED
PENGARAH UKUR DAN PEMETAAN SELANGOR

Tarikh: 02-05-2018

