


RUJUKAN BEARING JARAK		
1	273°55'10"	6.694
2	316°51'40"	4.291

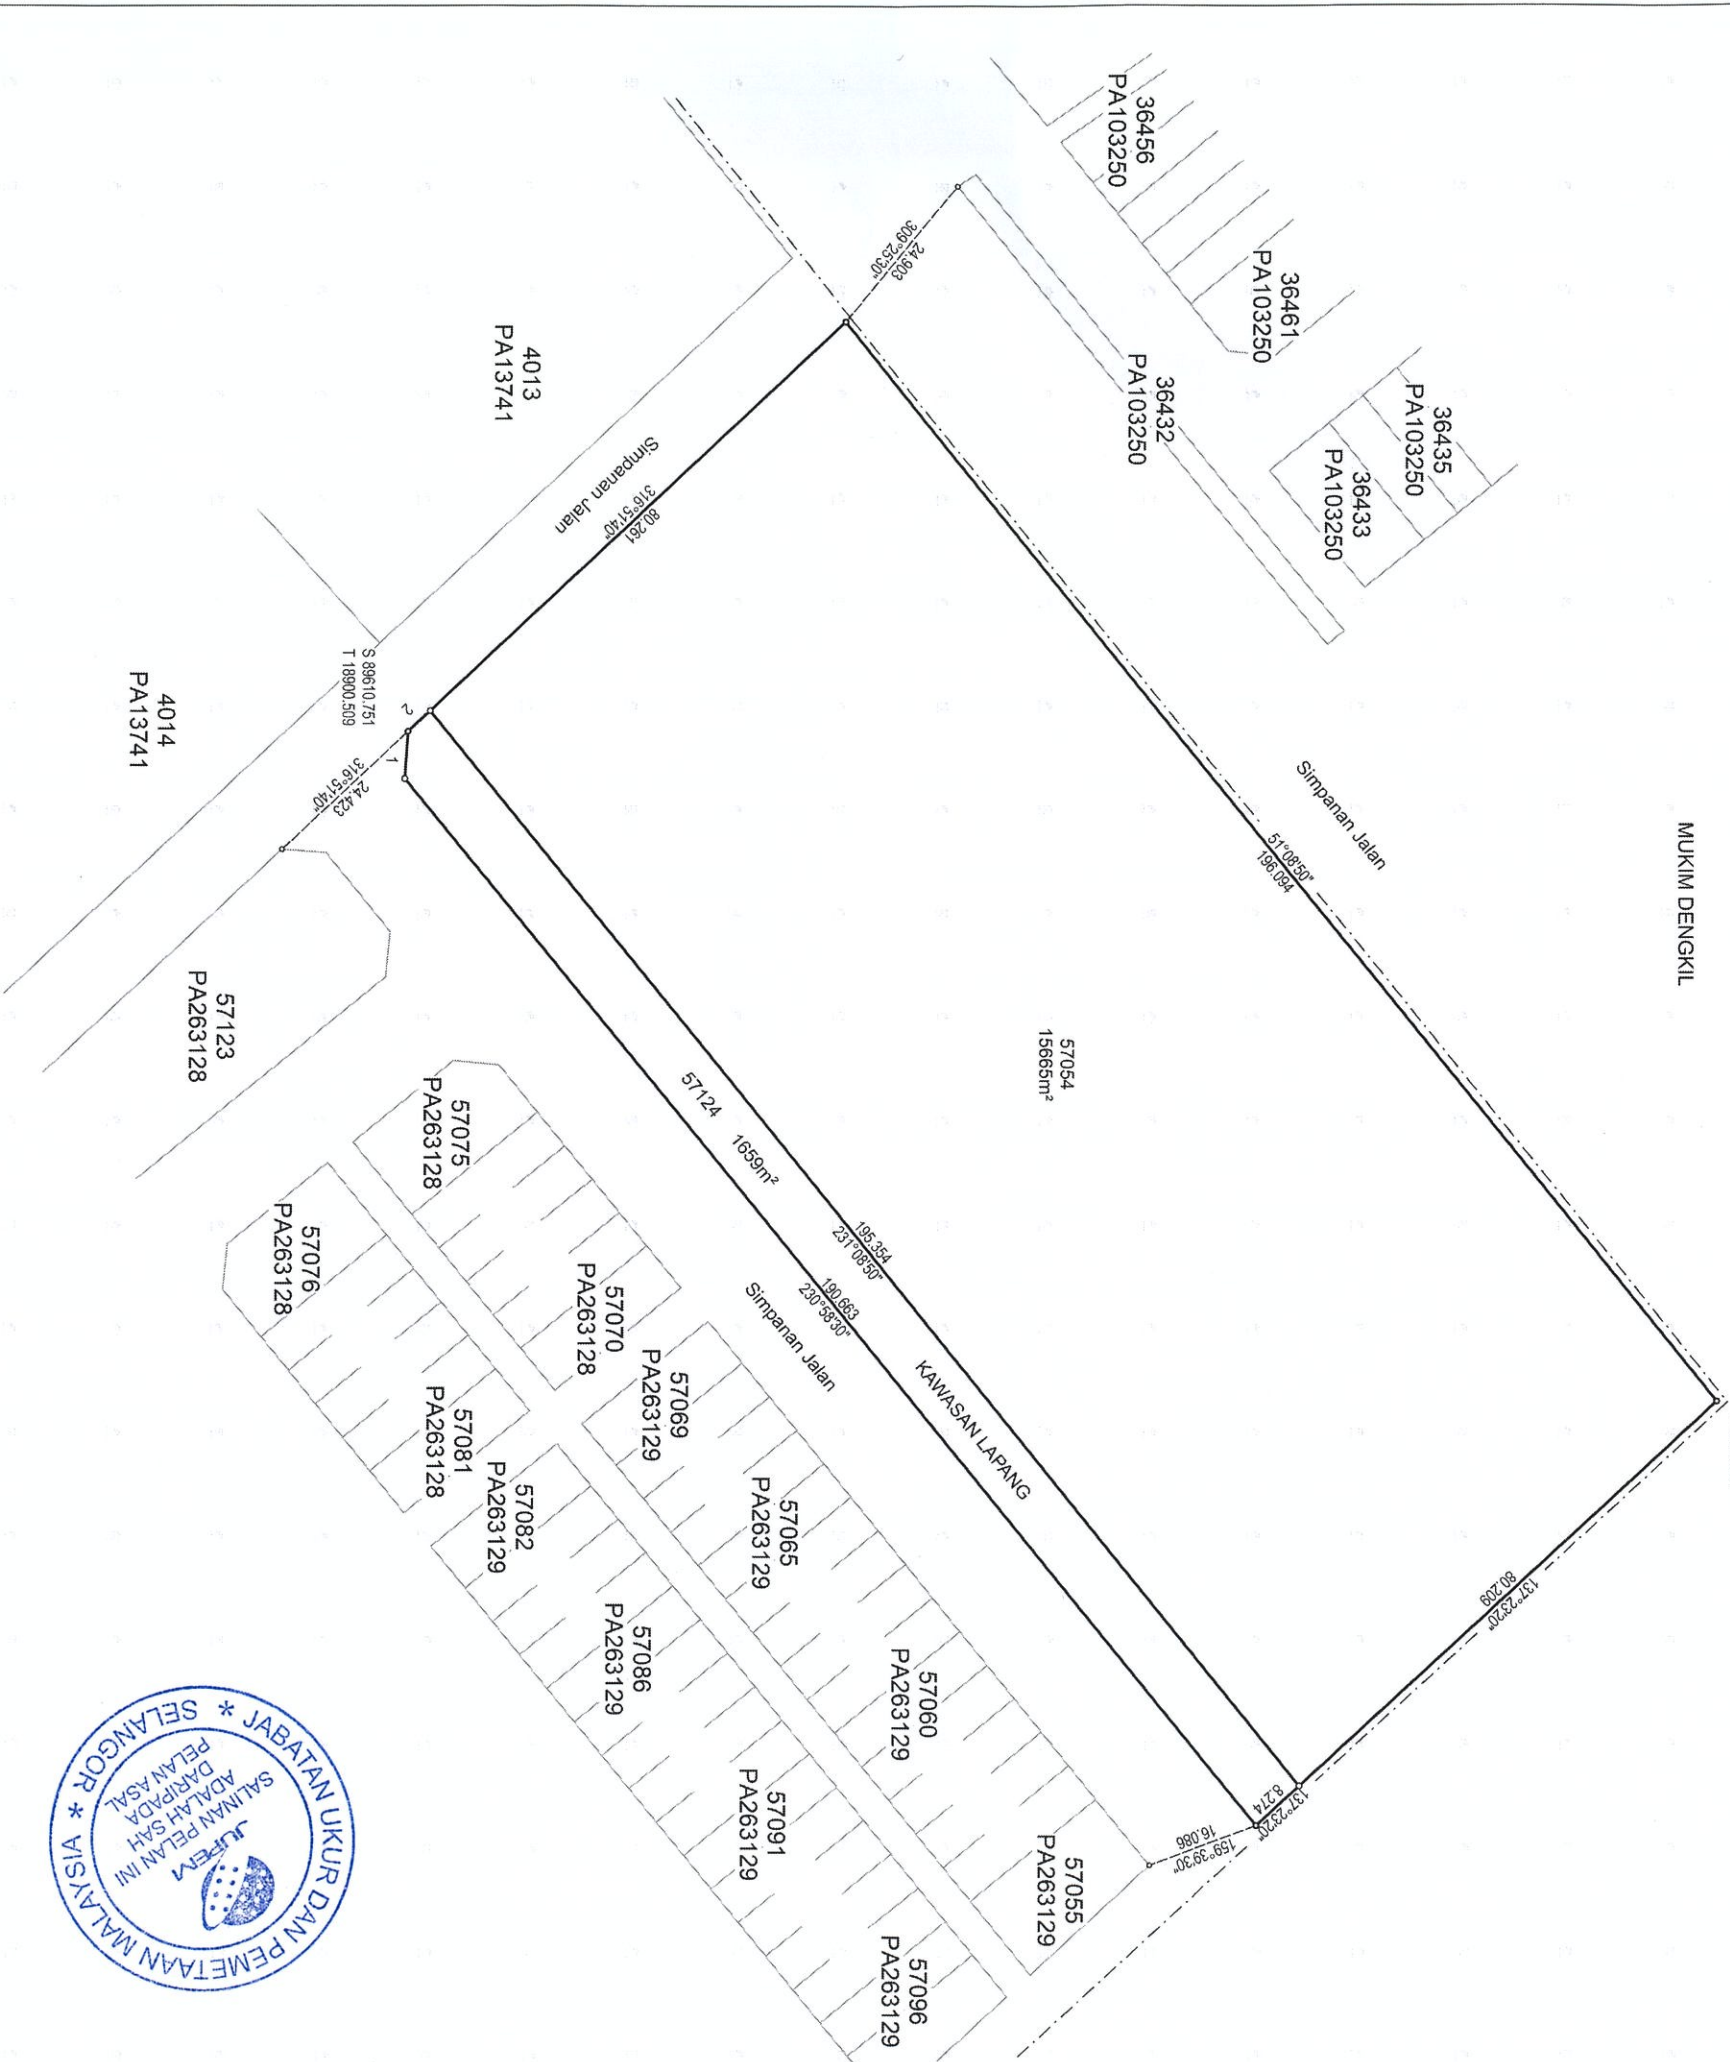

NOTA :
DAHULUNYA LOT 416 (PA 16179)
Asas Koordinat GDM2000 Cassini-Soldner

NEGERI SELANGOR
DAERAH SEPANG
PEKAN DENGKIL
LOT 57054 & 57124

DISEDIAKAN OLEH MAIZATUL BINTI ABD KHALIL

SKALA 1 : 750

PETA KADASTER 117B

PA263127



"Saya, Datuk Sri Ng See Eng, seorang Jurukur Tanah Berlesen di bawah Akta Jurukur Tanah Berlesen 1956 (Akta 458) memperakui bahawa pengukuran dan mana plan ini telah disediakan, telah dijalankan dan ditanda dalam tanah oleh saya atau dibawah arahan saya sendiri secara langsung di lapangan semasa-maka mengikut Peraturan-peraturan Jurukur Tanah Berlesen, dan bahawa plan ini secara tepat mewakili pengukuran yang telah disampaikan pada 24 harianbutan November 2023

Beritahu saya bertanggungjawab sepenuhnya ke atas salah ketidunya ukuran ini.

Bertarikh 12 harianbutan Mac 2024.

Jurukur Tanah Yang Disediakan Di Bawah Akta 458"

SR LOOI KAM SENG
PENGARAH UKUR DAN PEMETAAN
NEGERI SELANGOR
TARIKH : 12.03.2024

