


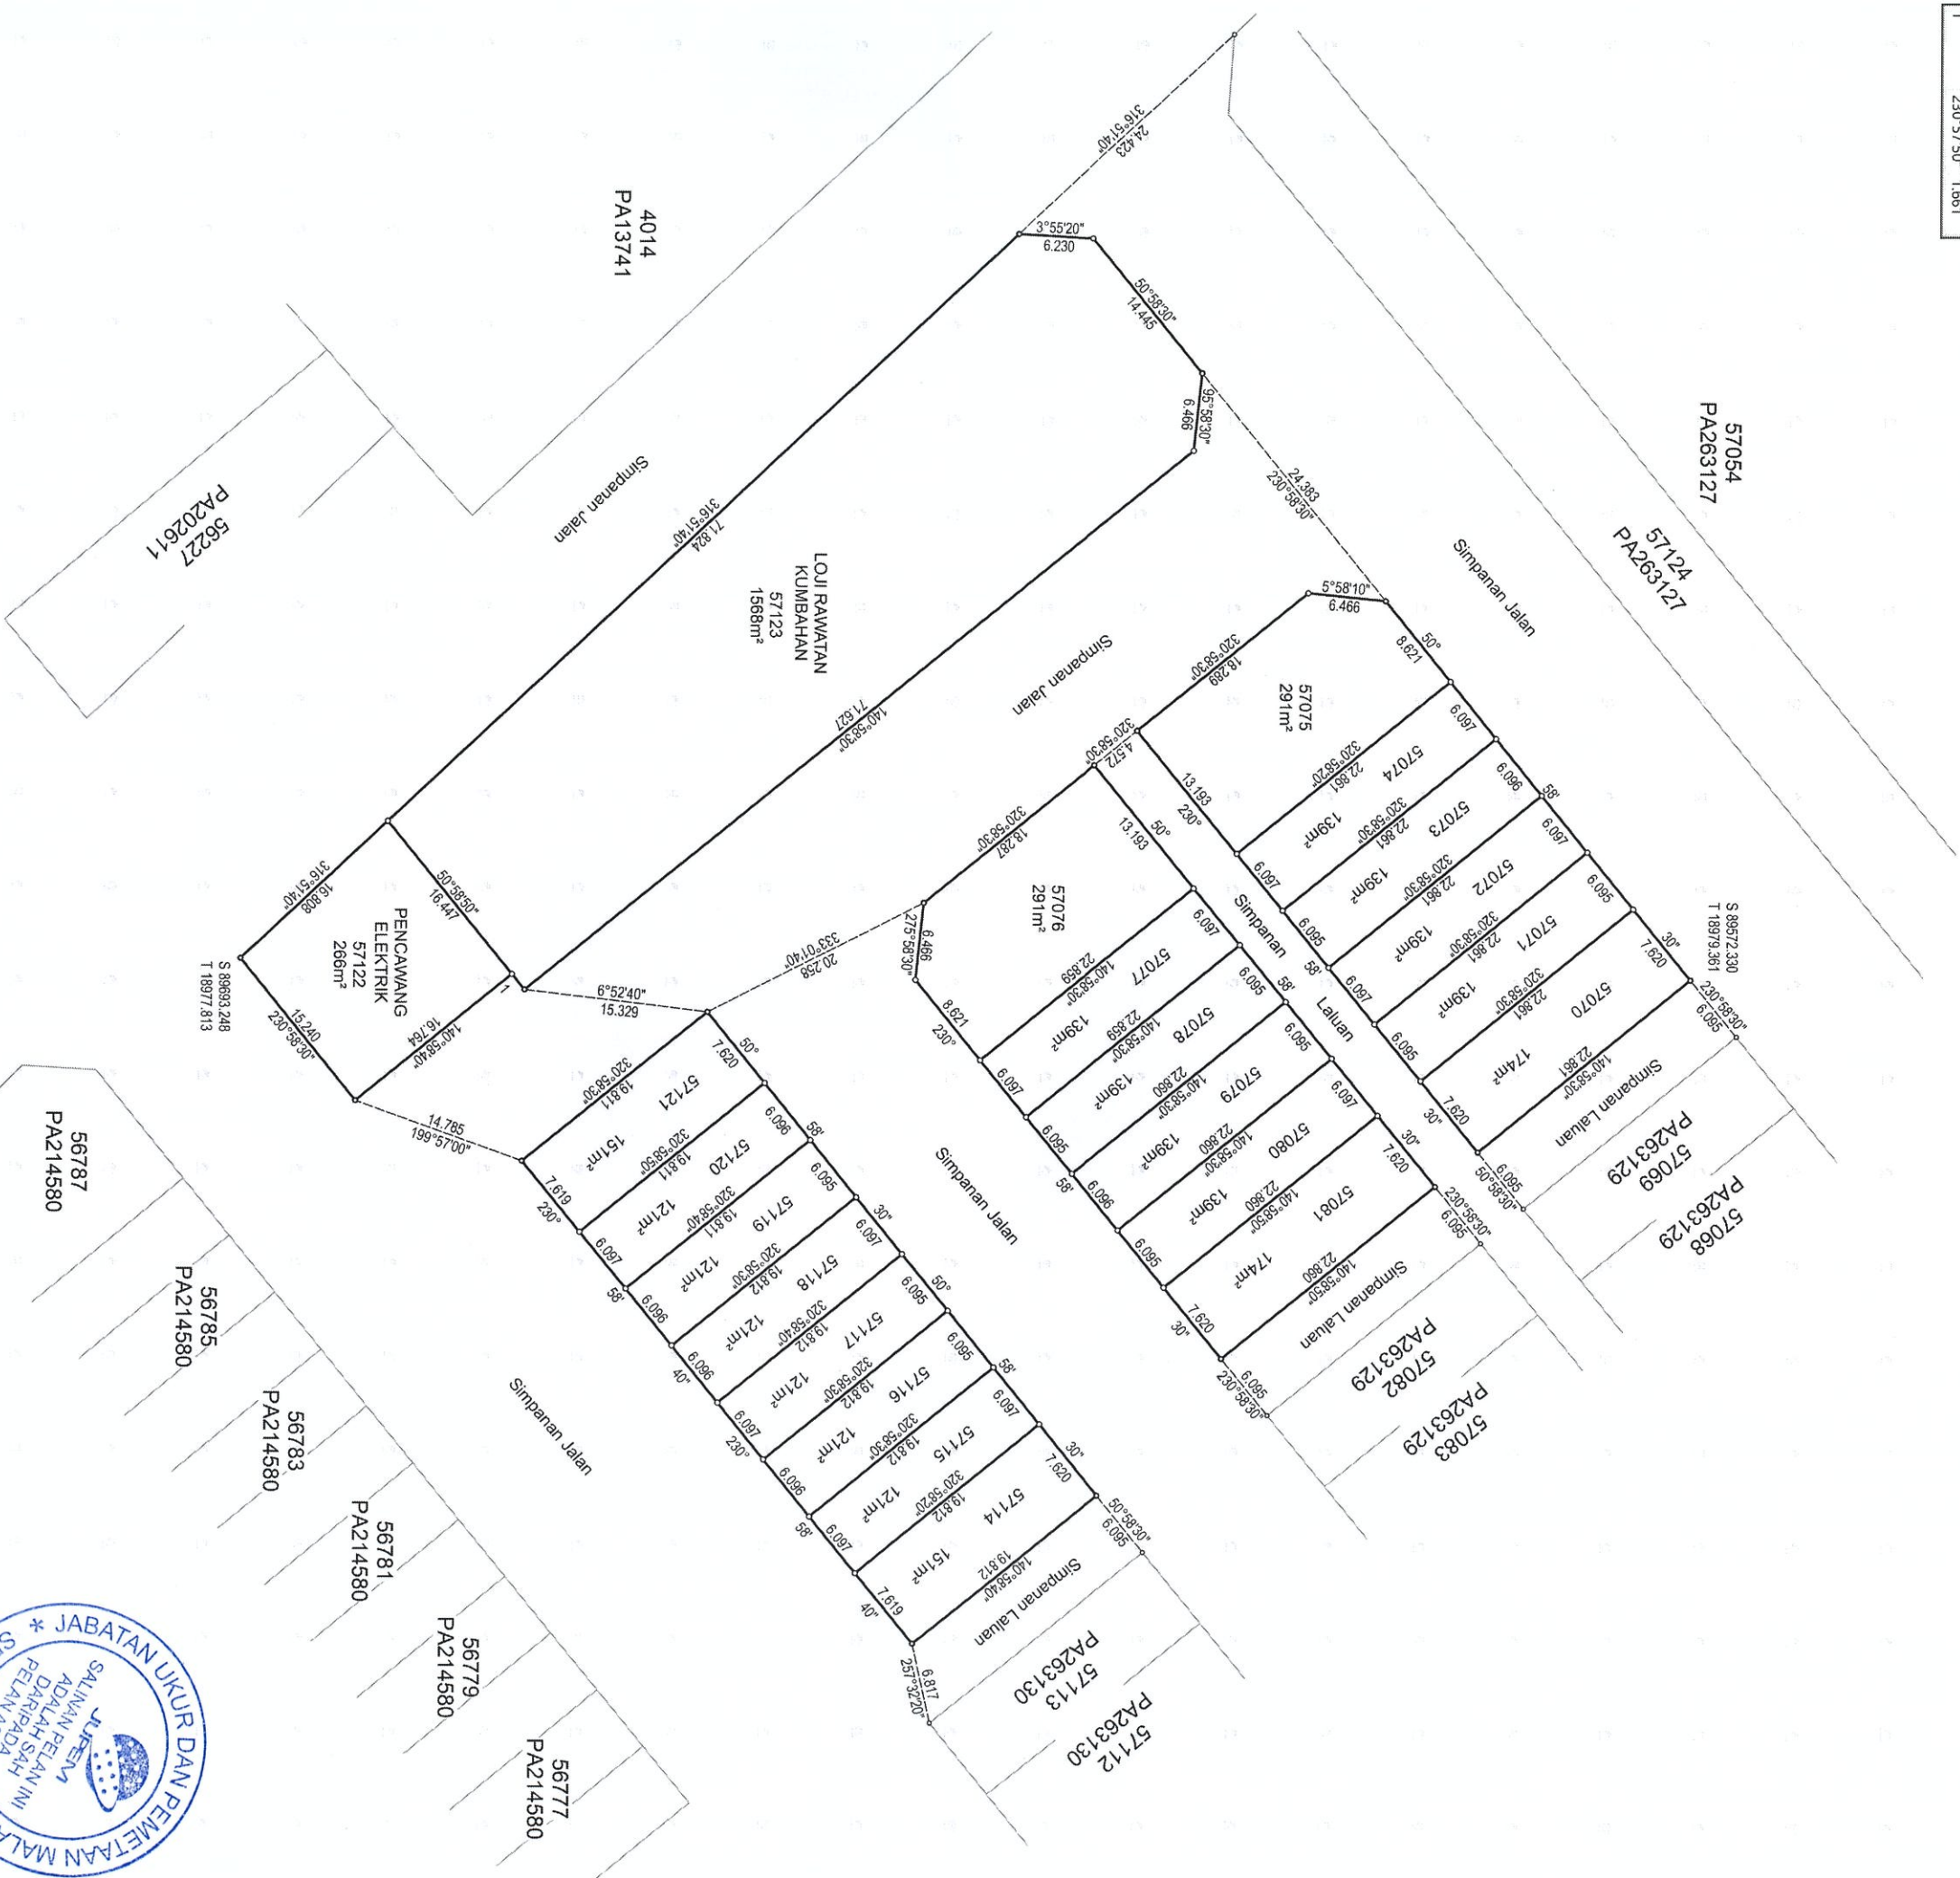

NOTA:
DAHULUNYA SEBAHAGIAN LOT 417 (PA 16179)
Asas Koordinat GDM2000 Cassini-Soldner

NEGERI SELANGOR
DAERAH SEPANG
PEKAN DENGKIL
LOT 57070 - 57081 & 57114 - 57123

DISEDIAKAN OLEH MAIZATUL BINTI ABD KHALIL

SKALA 1 : 400

PETA KADASTER 117B

PA263128



"Saya

Bahawa saya bertanggungjawab sepenuhnya ke atas salah belujanya ukuran ini.
 Bertarikh 12 haribulan Mac 2024.

Jurukur Tanah Yang Dilesen Di Bawah Akta 458

FAIL UKUR PUBLSEL813_2023
FAIL PEJ. TANAH PTS/01/TS03/019/1218
DILULUSKAN OLEH

SR LOOI KAM SENG
PENGARAH UKUR DAN PEMETAAN
NEGERI SELANGOR
TARIKH : 12.03.2024

