



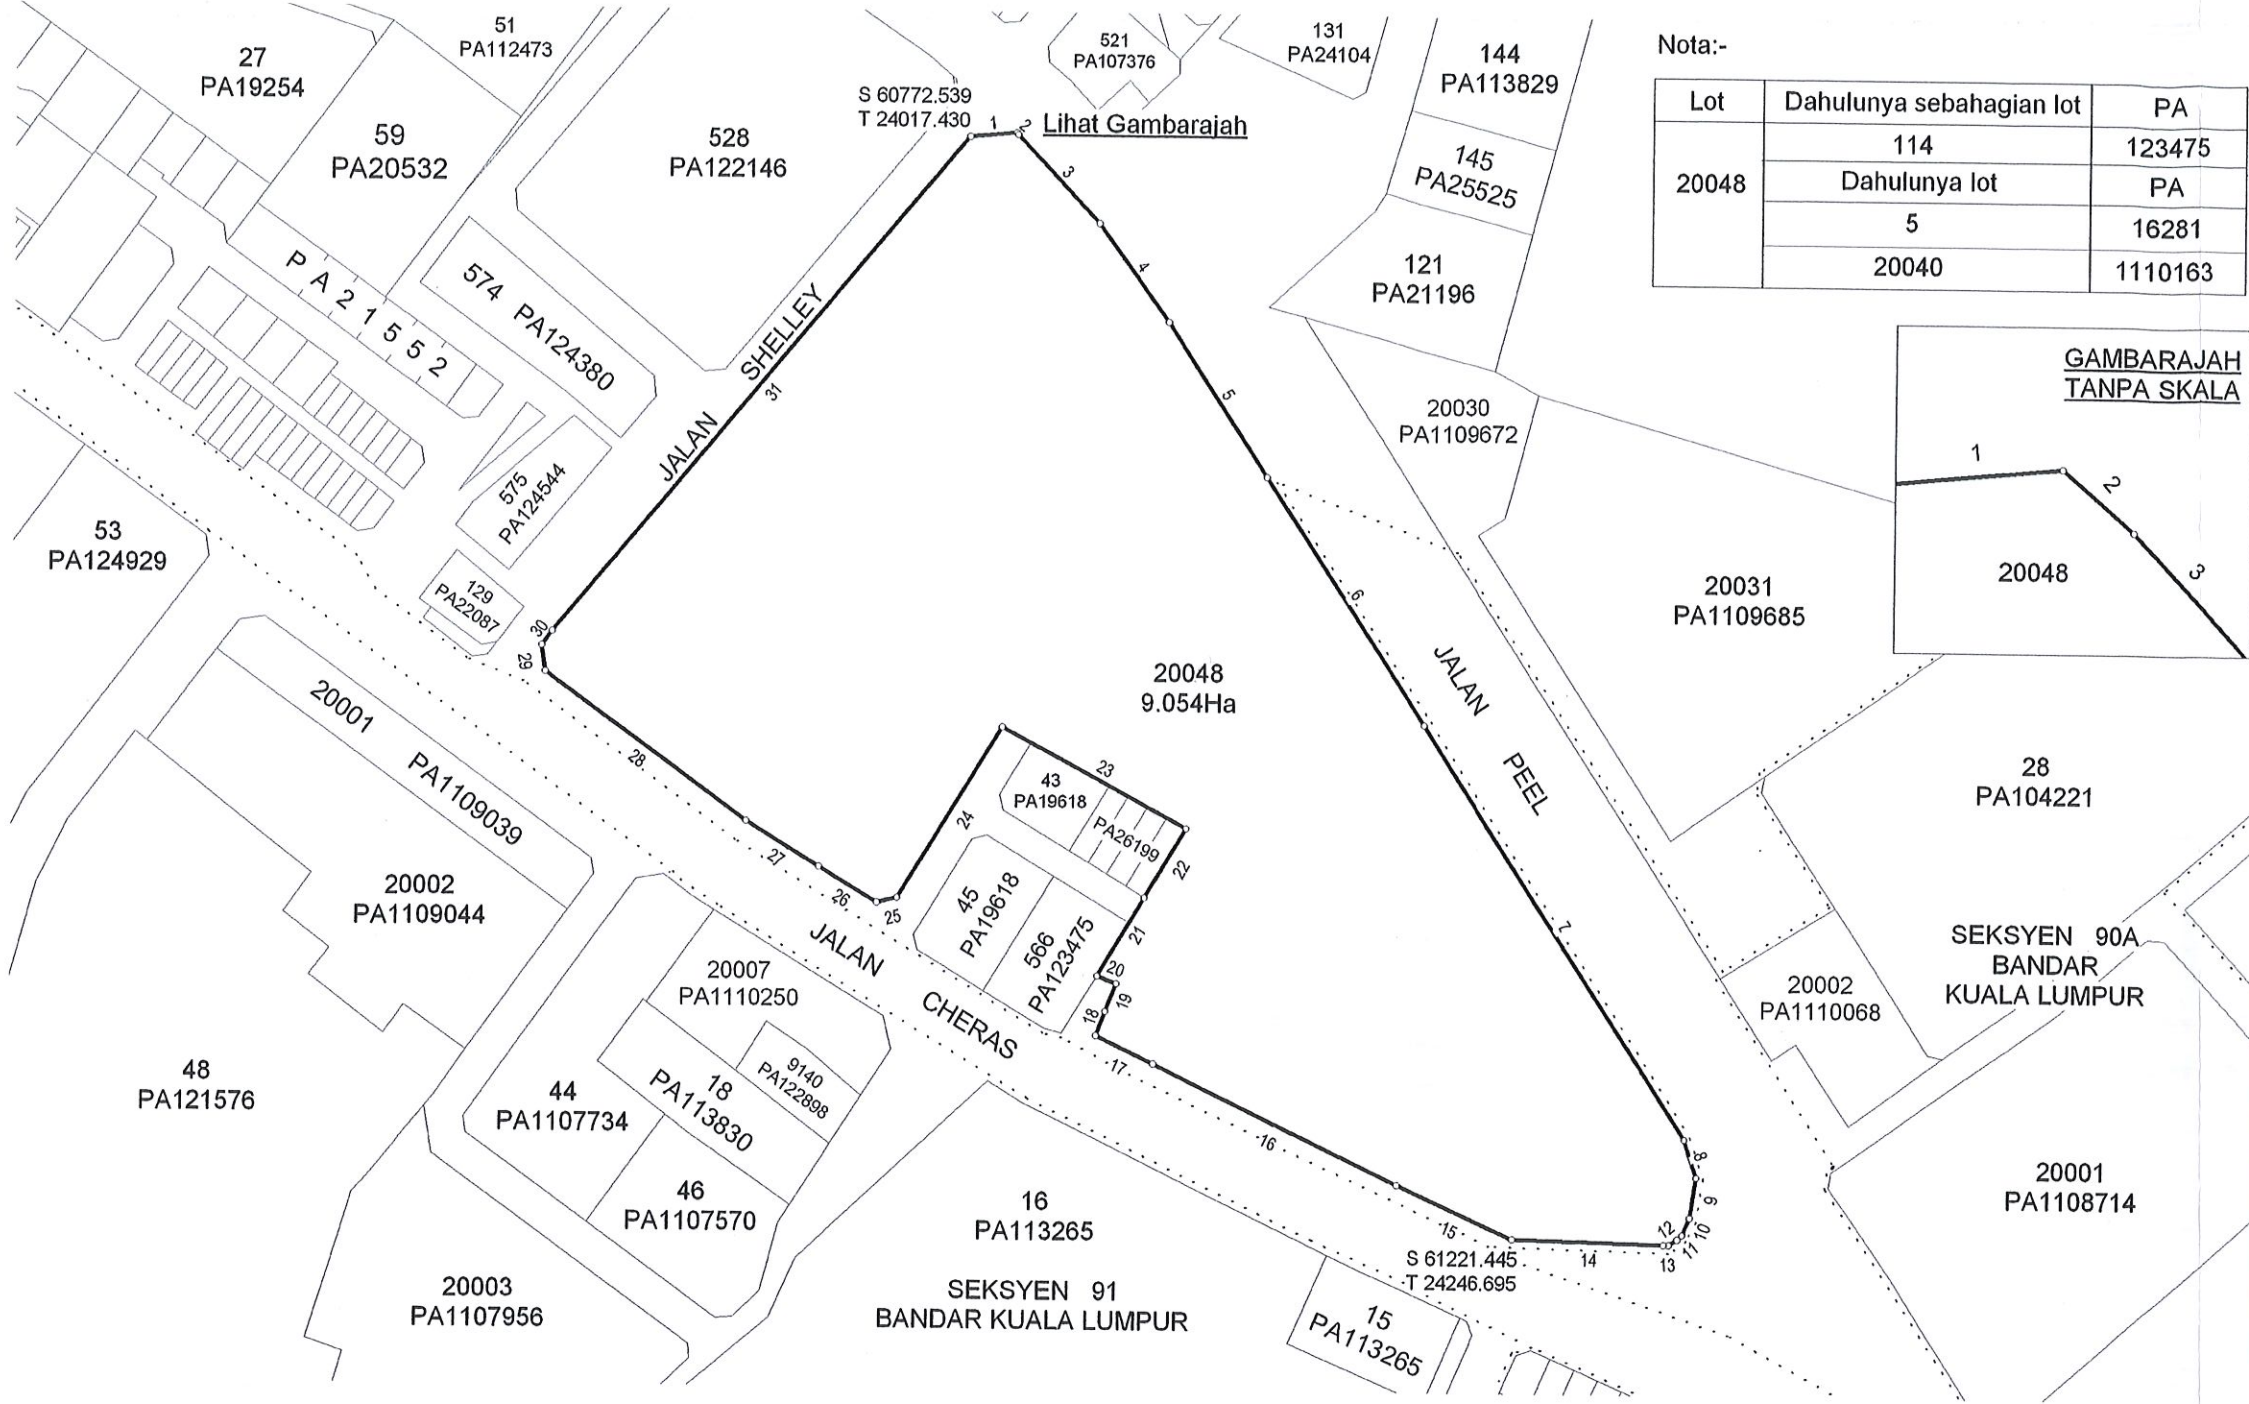

Nota:-

Lot	Dahulunya sebahagian lot	PA
20048	114	123475
	Dahulunya lot	PA
	5	16281
	20040	1110163

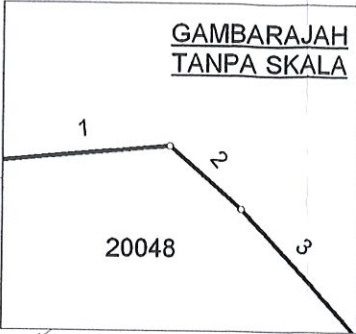

RUJUKAN	BEARING	JARAK
1	84°48'20"	19.286
2	130°36'50"	0.952
3	137°09'20"	49.446
4	143°37'00"	49.784
5	146°50'40"	75.177
6	146°50'40"	120.345
7	146°50'50"	201.066
8	161°03'40"	16.588
9	189°29'10"	16.590
10	203°40'10"	7.694
11	229°36'00"	2.901
12	236°07'30"	4.098
13	268°29'40"	2.169
14	271°30'30"	62.518
15	293°40'30"	53.242
16	295°43'50"	111.898
17	295°50'10"	26.614
18	21°00'10"	10.583
19	20°59'40"	12.174
20	290°59'20"	8.612
21	31°05'50"	37.607
22	31°05'20"	33.280
23	298°00'40"	87.038
24	211°07'10"	82.144
25	256°06'00"	8.801
26	301°05'50"	28.034
27	301°01'30"	35.689
28	305°47'20"	103.304
29	351°32'30"	10.634
30	37°17'20"	7.457
31	39°55'10"	266.172

Asas Koordinat GDM2000 Cassini-Soldner

WILAYAH PERSEKUTUAN KUALA LUMPUR
BANDAR KUALA LUMPUR SEKSYEN 90
LOT 20048

DISEDIAKAN OLEH SHAHRIL IZHAM BIN MD. SHAHARI
SKALA 1 : 3000
PETA KADASTER 86-C
PA1110979



"Saya SR LAU WEI SENG seorang Jurukur Tanah Berlesen di bawah Akta Jurukur Tanah Berlesen 1958 (Akta 458) berperakui bahawa pengukuran dari mana pelan ini telah disediakan, telah dijalankan dan ditanda diatas tanah oleh saya atau dibawah arahan saya sendiri secara langsung di lapangan semata-mata mengikut Peraturan-peraturan Jurukur Tanah Berlesen, dan bahawa pelan ini secara tepat mewakili pengukuran yang telah disempurnakan pada 25 haribulan OKTOBER 2016.

Bahawa saya bertanggungjawab sepenuhnya ke atas salah betulnya ukuran ini.

Bertarikh 15 haribulan NOVEMBER 2017

[Signature]
Jurukur Tanah Yang Dilesen Di Bawah Akta 458"

FAIL UKUR PUBLWP182_2016
FAIL PEJ. TANAH PTG/WP.6(SP)/2016/0060
DILULUSKAN OLEH

[Signature]
SR NG ENG GUAN
PENGARAH UKUR DAN PEMETAAN WILAYAH
PERSEKUTUAN KUALA LUMPUR
Tarikh: 15/11/2017

