


RUJUKAN	BEARING	JARAK
1	88°53'10"	33.205
2	120°35'20"	14.135
3	184°01'10"	38.132
4	274°03'40"	45.732
5	4°03'20"	38.260
6	3°53'00"	3.190

Nota:-
Dahulunya sebahagian lot 480562 (PA 1108534)

LEBUHRAYA PERSEKUTUAN

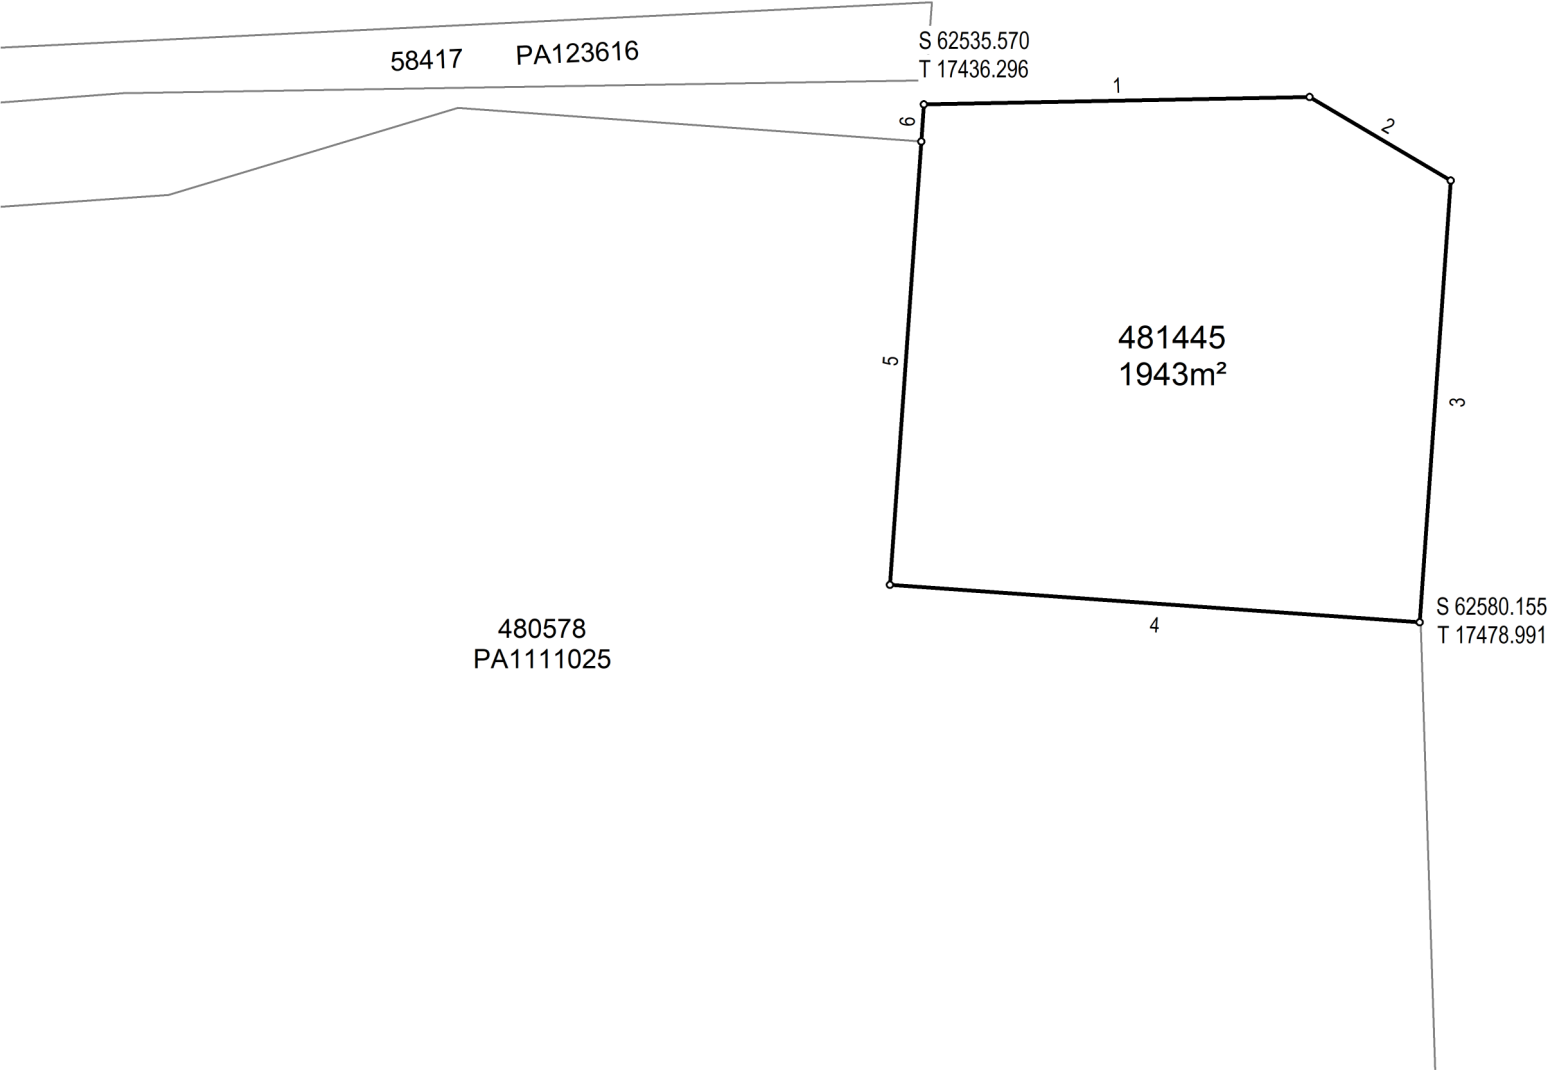


Asas Koordinat GDM2000 Cassini-Soldner

WILAYAH PERSEKUTUAN KUALA LUMPUR
MUKIM KUALA LUMPUR
LOT 481445

DISEDIAKAN OLEH SHAHRIL IZHAM BIN MD. SHAHARI
SKALA 1 : 650
PETA KADASTER 85-D
PA1111381

"Saya, TAN GAIK LEONG seorang
Juruukur Tanah yang dilesen di bawah Akta Juruukur
Tanah Berlesen 1958 (Akta 458), memperakui bahawa
pengukuran telah dijalankan dan ditanda di atas tanah oleh saya
atau dibawah arahan saya sendiri secara langsung di lapangan
pada 26 haribulan Februari 2018 semata-mata mengikut Peraturan-
peraturan Juruukur Tanah Berlesen.

Bahawa saya bertanggungjawab sepenuhnya ke atas salah betulnya
ukuran ini.

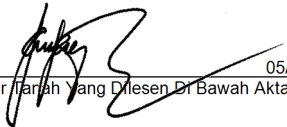
05/06/2018
Juruukur Tanah Yang Dilesen Di Bawah Akta 458"

FAIL UKUR PUBLWP63_2018
FAIL PEJ. TANAH PTG/WP6/(SP)/2017/0114
DILULUSKAN OLEH


SR NG ENG GUAN
PENGARAH UKUR DAN PEMETAAN WILAYAH
PERSEKUTUAN KUALA LUMPUR
Tarikh: 05/06/2018

