

WILAYAH PERSEKUTUAN
KUALA LUMPUR
MUKIM BATU
LOT 63192 - 63194

SKALA 1 : 500

U 4300

Fail Ukur PUBLWP 168/2005
Fail Pej Tanah PTC/WP/2/6290/76
Peta Kadaster 0259
JK 719 M 62-64
BK 25557


Saya TEH TEIK LEONG, seorang unukur tanah yang disenai di bawah Akta Unukur Tanah Berlesen 1958 (Akta 458), memperakui bahawa pengukuran darimana paton ini telah disediakan, telah dijalankan dan ditanda di atas tanah oleh saya atau di bawah arahan saya sendiri secara langsung di lapangan semula-mula mengikut Peraturan-peraturan unukur Tanah Berlesen, dan bahawa paton ini secara tepat mewakili pengukuran yang telah disimpulkan pada 29 haribulan 2005
Berkas saya bertanggungjawab sepenuhnya ke atas setiap belah ukuran ini.
Bertakrif 20 haribulan Sept 2005

unukur Tanah Yang Disenai di bawah Akta 458
21.09.05

HASAN BIN JAMIL 7.12.2005
Pengarah Ukur dan Pemetaan
Wilayah Persekutuan
Kuala Lumpur

Disilahkan oleh

PA 106983

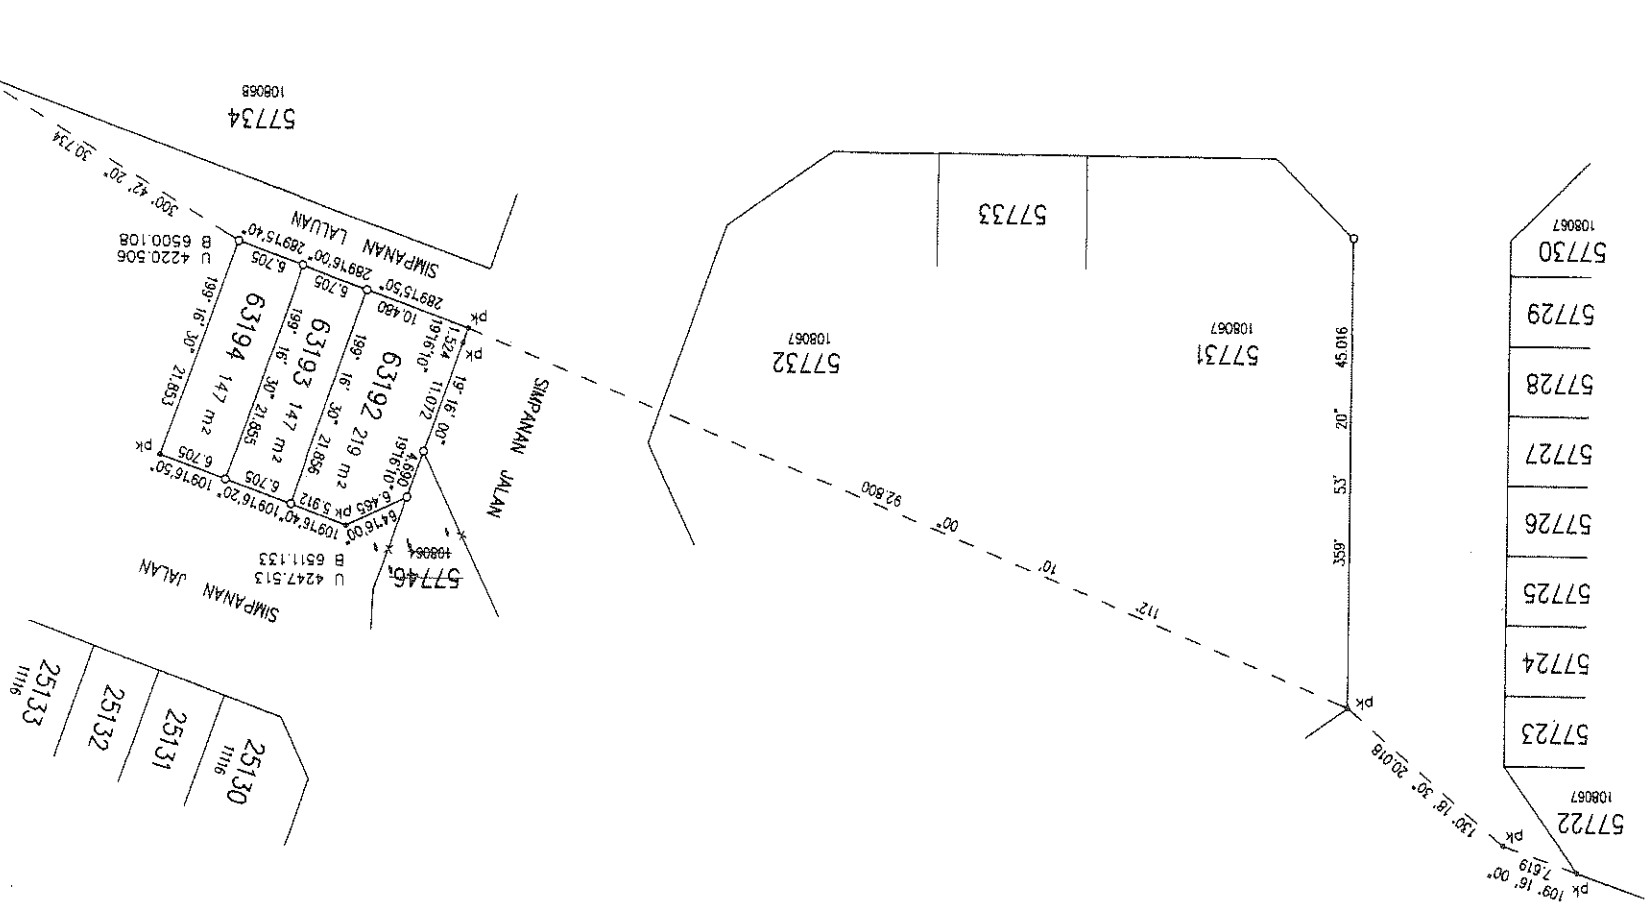

U 4150

U 4200

U 4250

U 4300

B 6650

B 6600

B 6550

B 6500

B 6450