

NEGERI SELANGOR


DAERAH HULU SELANGOR
BANDAR
MUKIM SERENDAH
SEKSYEN 20
LOT 9299 - 9354

BAKI SEBAHAGIAN LOT 1937 (PA 16289)

SKALA 1 : 500

NOTA :-

Lot-lot yang terbit daripada pecahan & penyerahan untuk Simpanan Jalan, Lorong & Parit

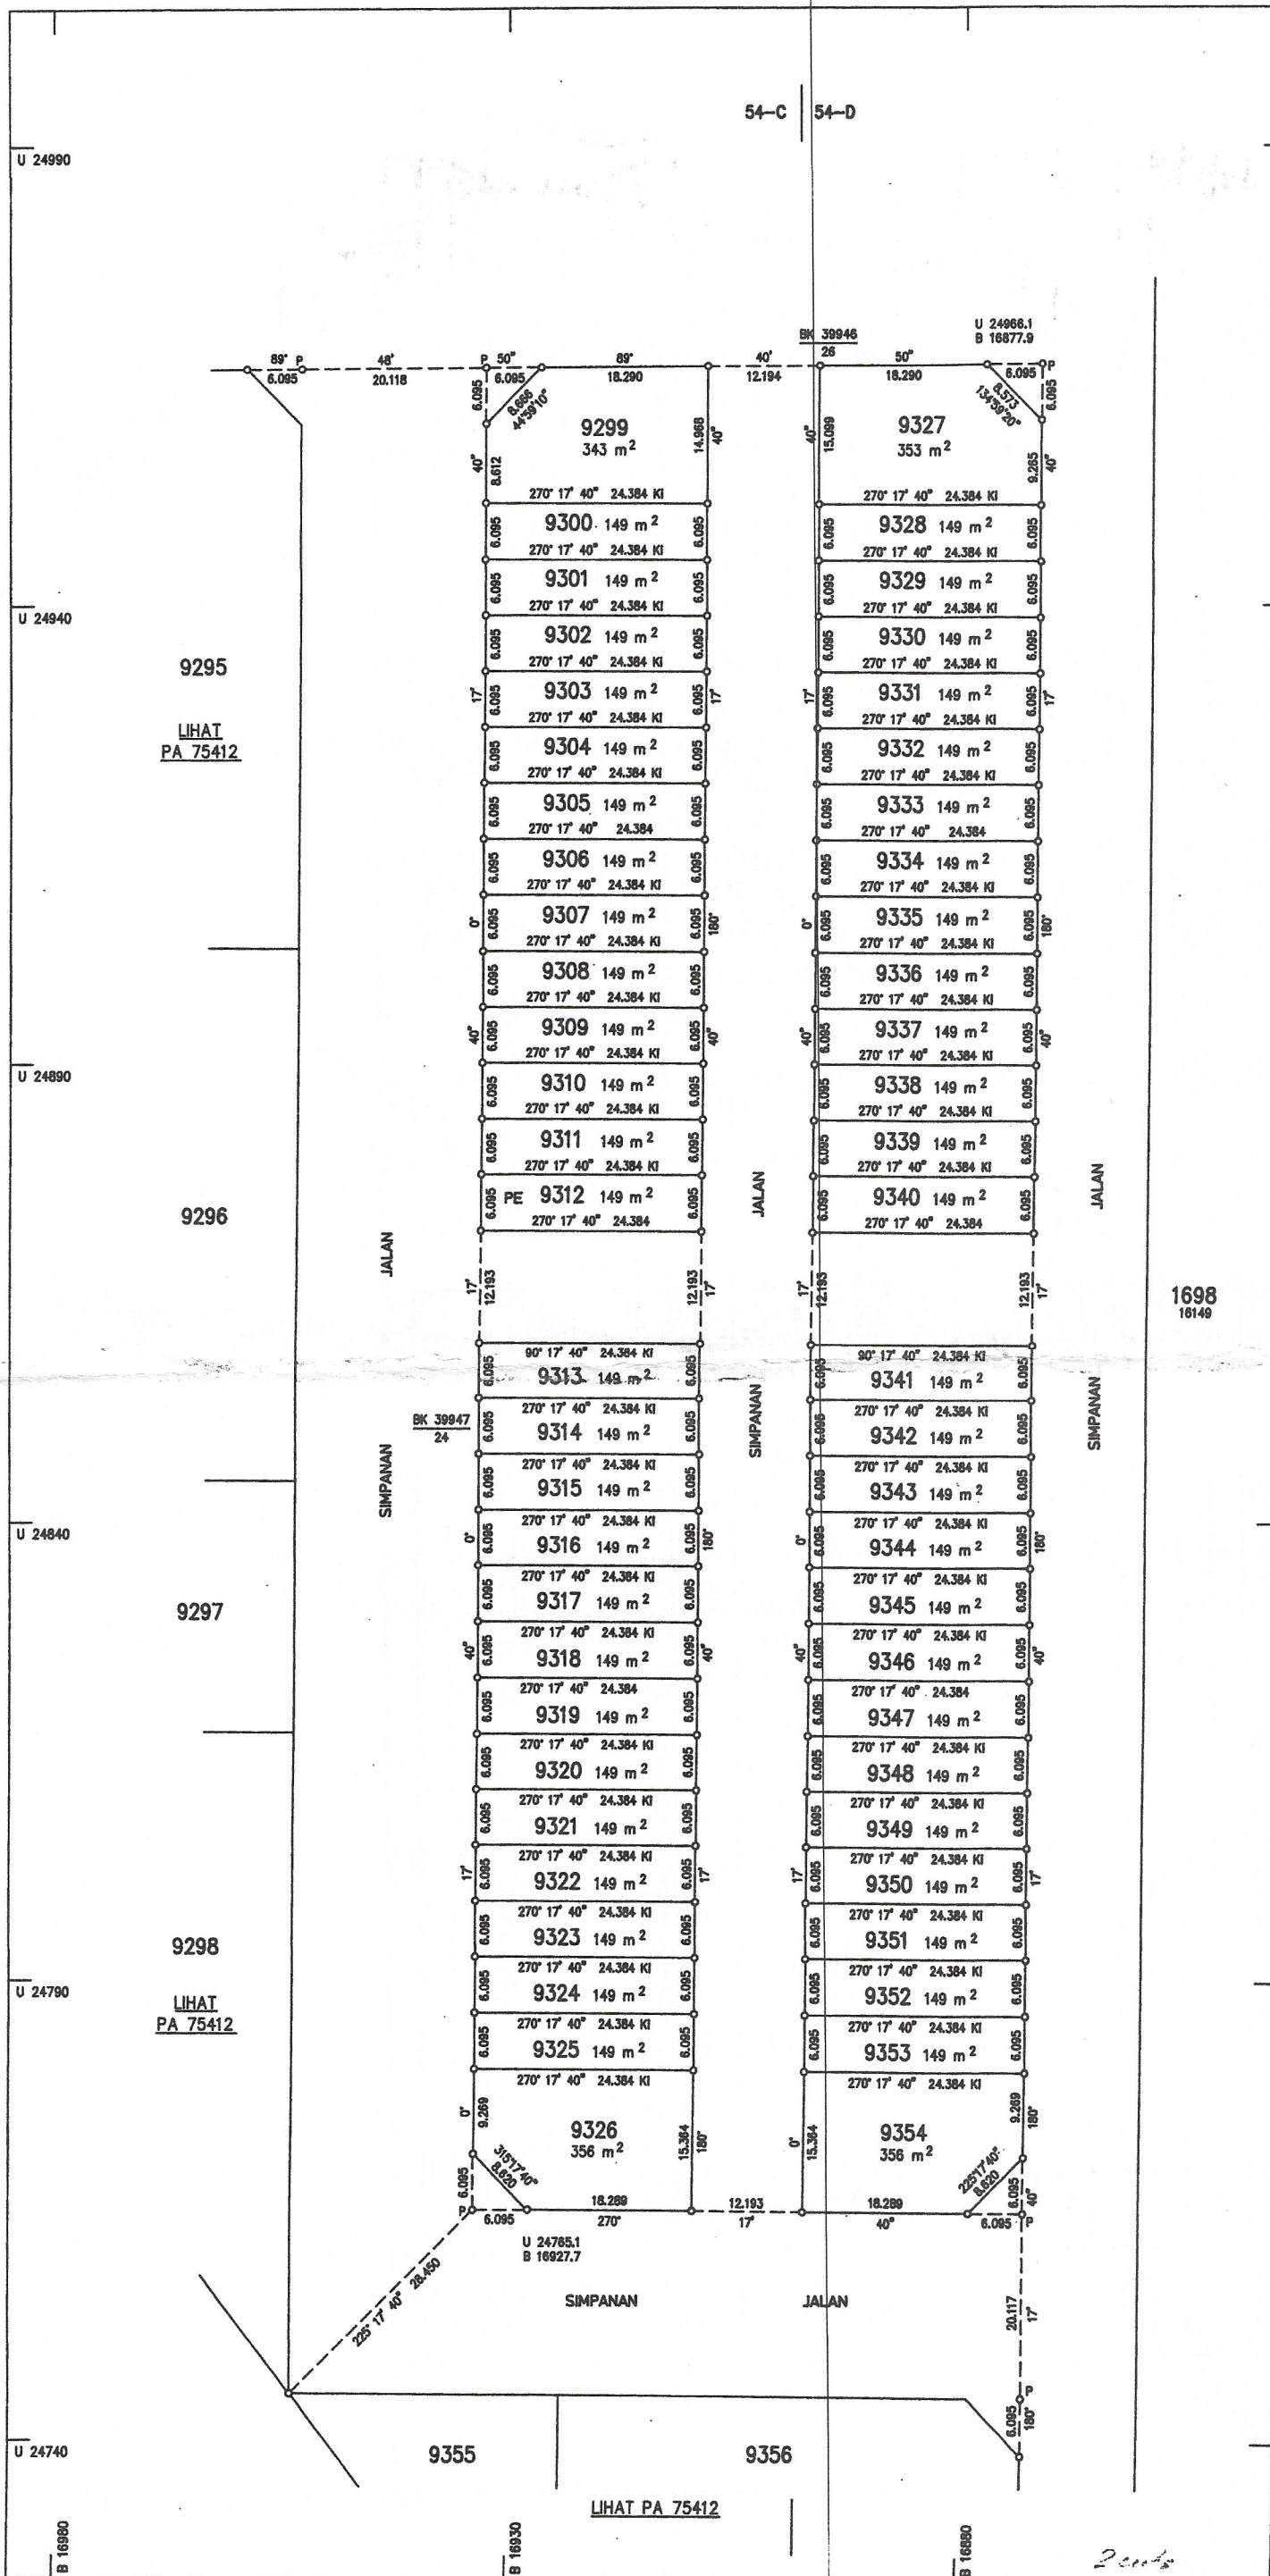

FAIL UKUR PU BL SEL 197-95

FAIL PEJ TANAH PTUS 3B/2/91

SYIT PIAWAI 54-C & 54-D

JK 1334 M 60-70, 73 & 86-88

BK 39946 & 39947

UKURAN KELAS SATU

AZ AK DPD PA 75407

SERENTAK DENGAN PA 75407-PA 75412

"Saya YEO KIAT SENG seorang Jurukur Tanah Yang Disediakan Di bawah Akta 458 (Disemak 1991), memperakui bahawa kerja ukur darimana pelan ini telah disediakan telah dijalankan dan ditanda di atas tanah oleh atau di bawah arahan dan penyeliaan YEOH OON ORNG sendiri secara langsung di tempat kerja/luar semasa saya mengikut Peraturan-peraturan Jurukur Tanah Yang Disediakan dan bahawa pelan ini adalah merupakan dengan betulnya kerja ukur yang telah siap pada 11 hari bulan Sept 1995

[Signature]
Jurukur Tanah Yang Disediakan Di bawah Akta 458 (Disemak 1991) 27.1.96

DIPERIKSA OLEH

(S. Jagarajah)

DILULUSKAN OLEH

(Jasni bin A. Rahman)

{Hasan bin Jamil}
Pengerah Ukur
Selangor Darul Ehsan

PA 75413