

NEGERI MELAKA
DAERAH MELAKA TENGAH
KAWASAN BANDAR XXIX
LOT 847-849

SKALA 1 : 750
Dahulunya Lot 299(PA 7782)

Nota:-
Lot-lot yang terbit daripada
pecahan dan penyerahan untuk
simpanan jalan dan laluan.


Fail Ukur PUBLM 182/2000
Fail Pej Tanah PTMT A2/02/1768
Lembar Piawai 44-A-III/3 & 44-A-III
JK 745 M 94-95
BK 19919
Ukuran Kelas Satu

*Saya LEE SWEE KEE
seorang Jurukur Tanah Yang Dilesen Di bawah Akta 458
(Disemak 1991), memperakui bahawa kerja ukur dari mana
pelan ini telah disediakan, telah dijalankan dan ditanda di
atas tanah oleh saya atau di bawah arahan dan penyeliaan
saya sendiri secara langsung di tempat kerja atau semata-
mata mengikut Peraturan-peraturan Jurukur Tanah Berlesen,
dan bahawa pelan ini adalah merupakan dengan betulnya kerja
ukur yang telah siap pada 21 hari bulan Januari 2001.

Bertanah 27 hari bulan Ogos 20 01
Jurukur Tanah Yang Dilesen Di bawah Akta 458 (Disemak 1991)

Diluluskan Oleh
(Abdul Samad bin Bahari PJK)
Pegawai Ukur
Melaka 9/10/2001

RUJUKAN		
No.	Bering	Jarak
1	93° 36' 50"	1.508
2	274° 03' 50"	1.526

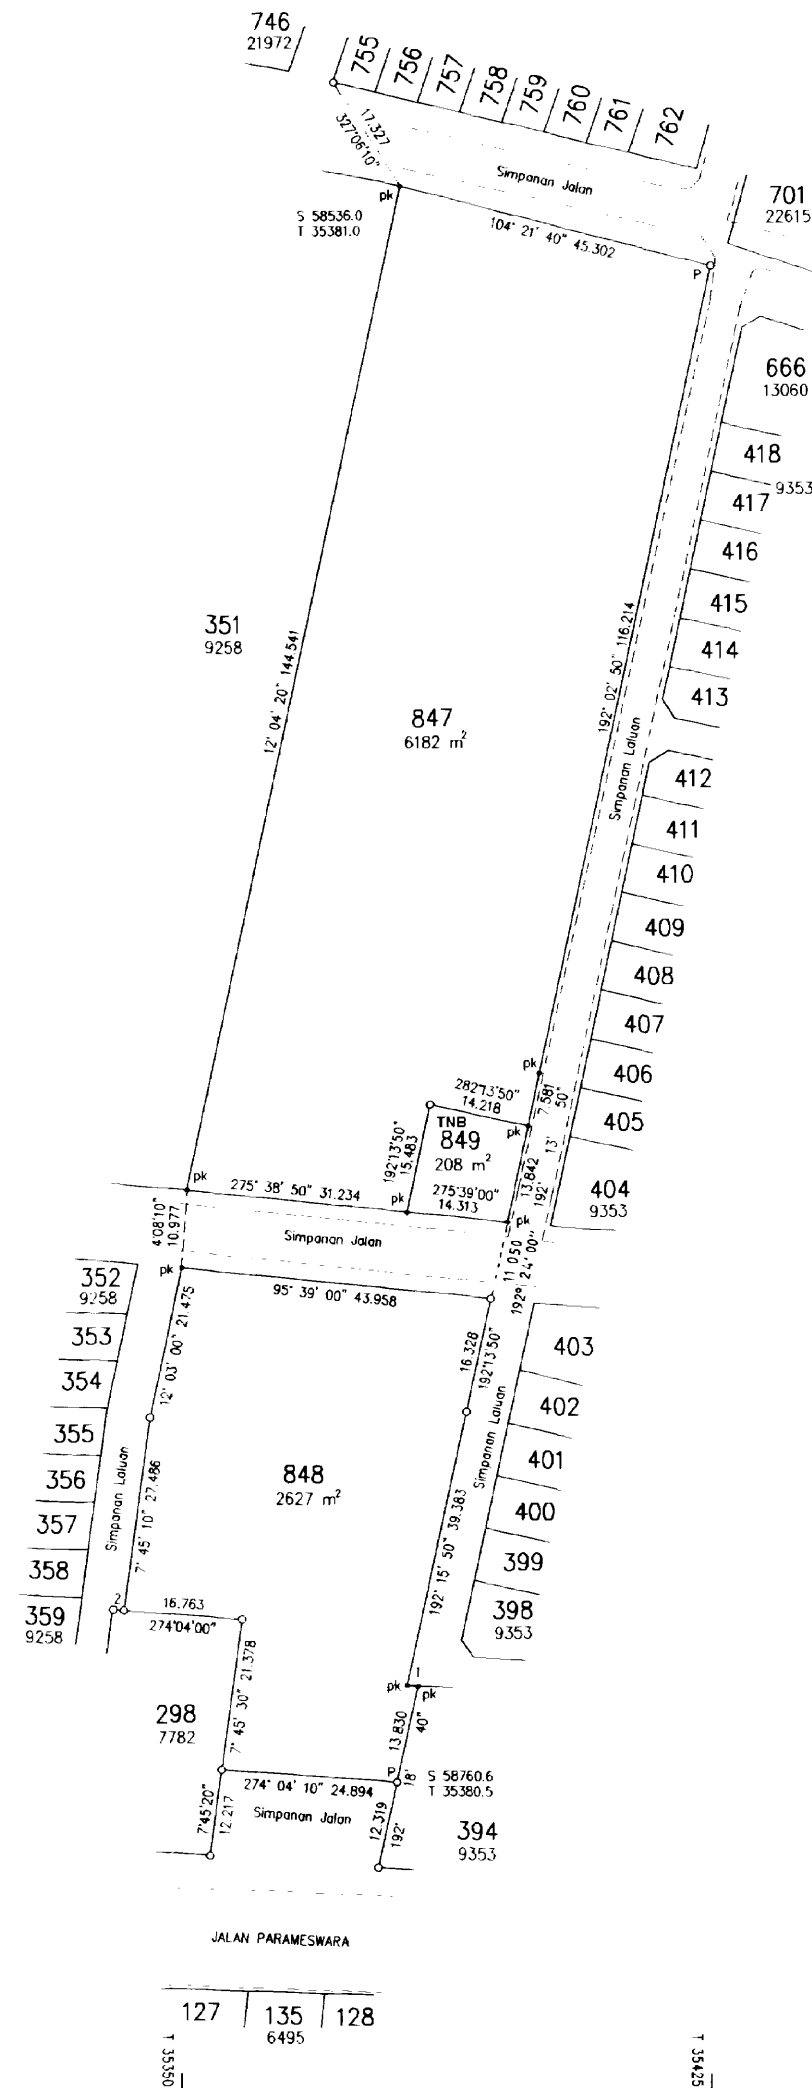

PA 29945