



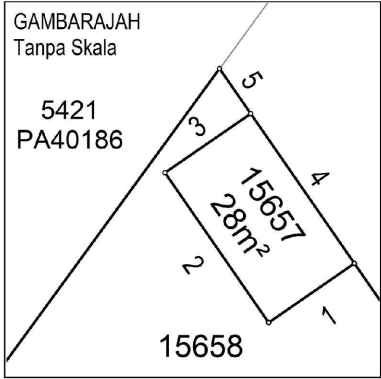

RUJUKAN	BEARING	JARAK
1	235°21'10"	4.000
2	325°21'50"	7.001
3	55°22'40"	4.001
4	145°22'00"	6.999
5	145°22'00"	2.107

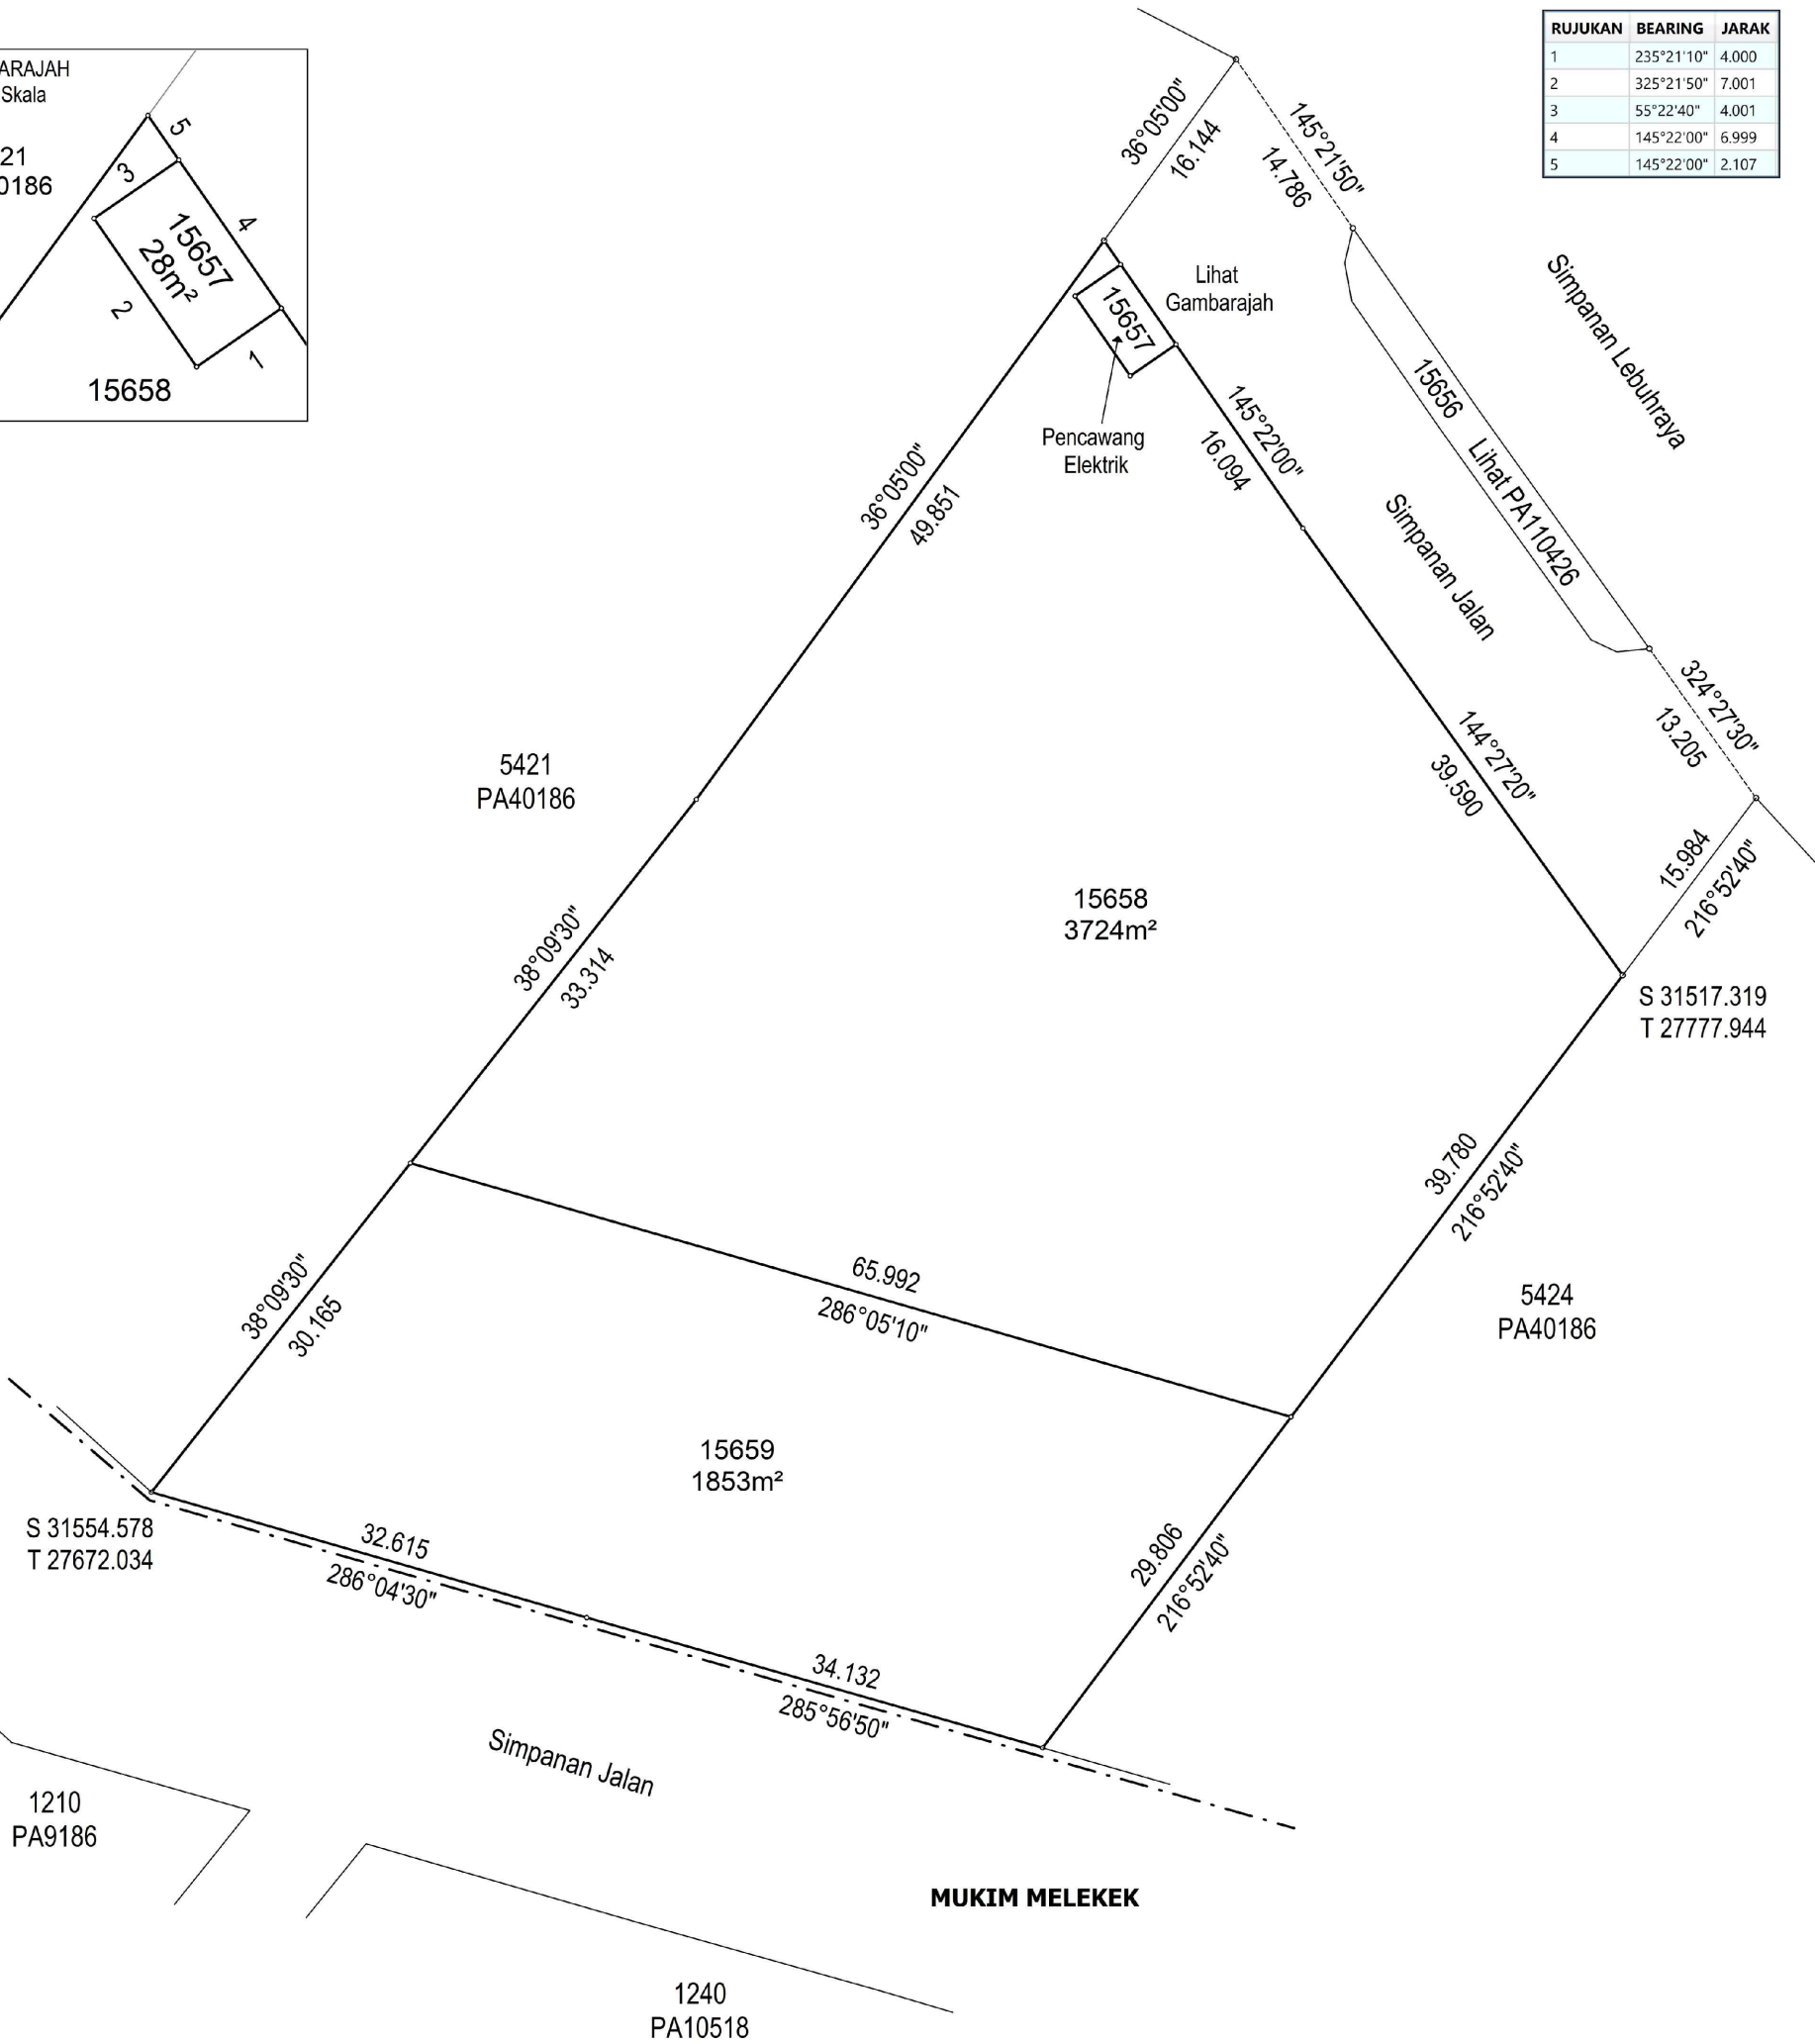

NOTA : -
Dahulunya Sebahagian Lot 5422 & 5423 (PA40186)

Asas Koordinat GDM2000 Cassini-Soldner

NEGERI MELAKA
DAERAH ALOR GAJAH
MUKIM PEGOH
LOT 15657 - 15659

DISEDIAKAN OLEH NORJUZAILAH BINTI MOHD SHOHOR
SKALA 1 : 350
PETA KADASTER 13-A - II

PA110427



Saya, LEE KOK KIAT, seorang Jurukur Tanah yang dilisen di bawah Akta Jurukur Tanah Berlesen 1958 (Akta 458), memperakui bahawa pengukuran darimana pelan ini telah disediakan, telah dijalankan dan dianda di atas tanah oleh saya atau dibawah arahan saya sendiri secara langsung di hadapan senad-mata mengikut Peraturan-peraturan Jurukur Tanah Berlesen, dan bahawa sebahagian pelan ini secara tepat mewakili pengukuran yang telah disempurnakan pada 16, haribulan MAY, 2018.

Bahawa saya bertanggungjawab sepenuhnya ke atas salah betulnya ukuran ini.

Bertarikh 20, haribulan DEC, 2018.

Lee Kok Kiat

Jurukur Tanah Yang Dilisen Di Bawah Akta 458

FAIL UKUR PUBLM 257_2018
FAIL PEJ. TANAH 0403DEV2014000009
DILULUSKAN OLEH

TSALIMY BIN ABDULLAH
TSALIMY BIN ABDULLAH
Pengaroh Ukur dan Pemetaan
Melaka
Tarikh : 27.12.2018

