


LOT 758-766, SEK. 33
 LOT 9-11, SEK. 34
 BANDAR PETALING JAYA
 DAERAH PETALING

SEKIL SATU RANTAI SEINCI

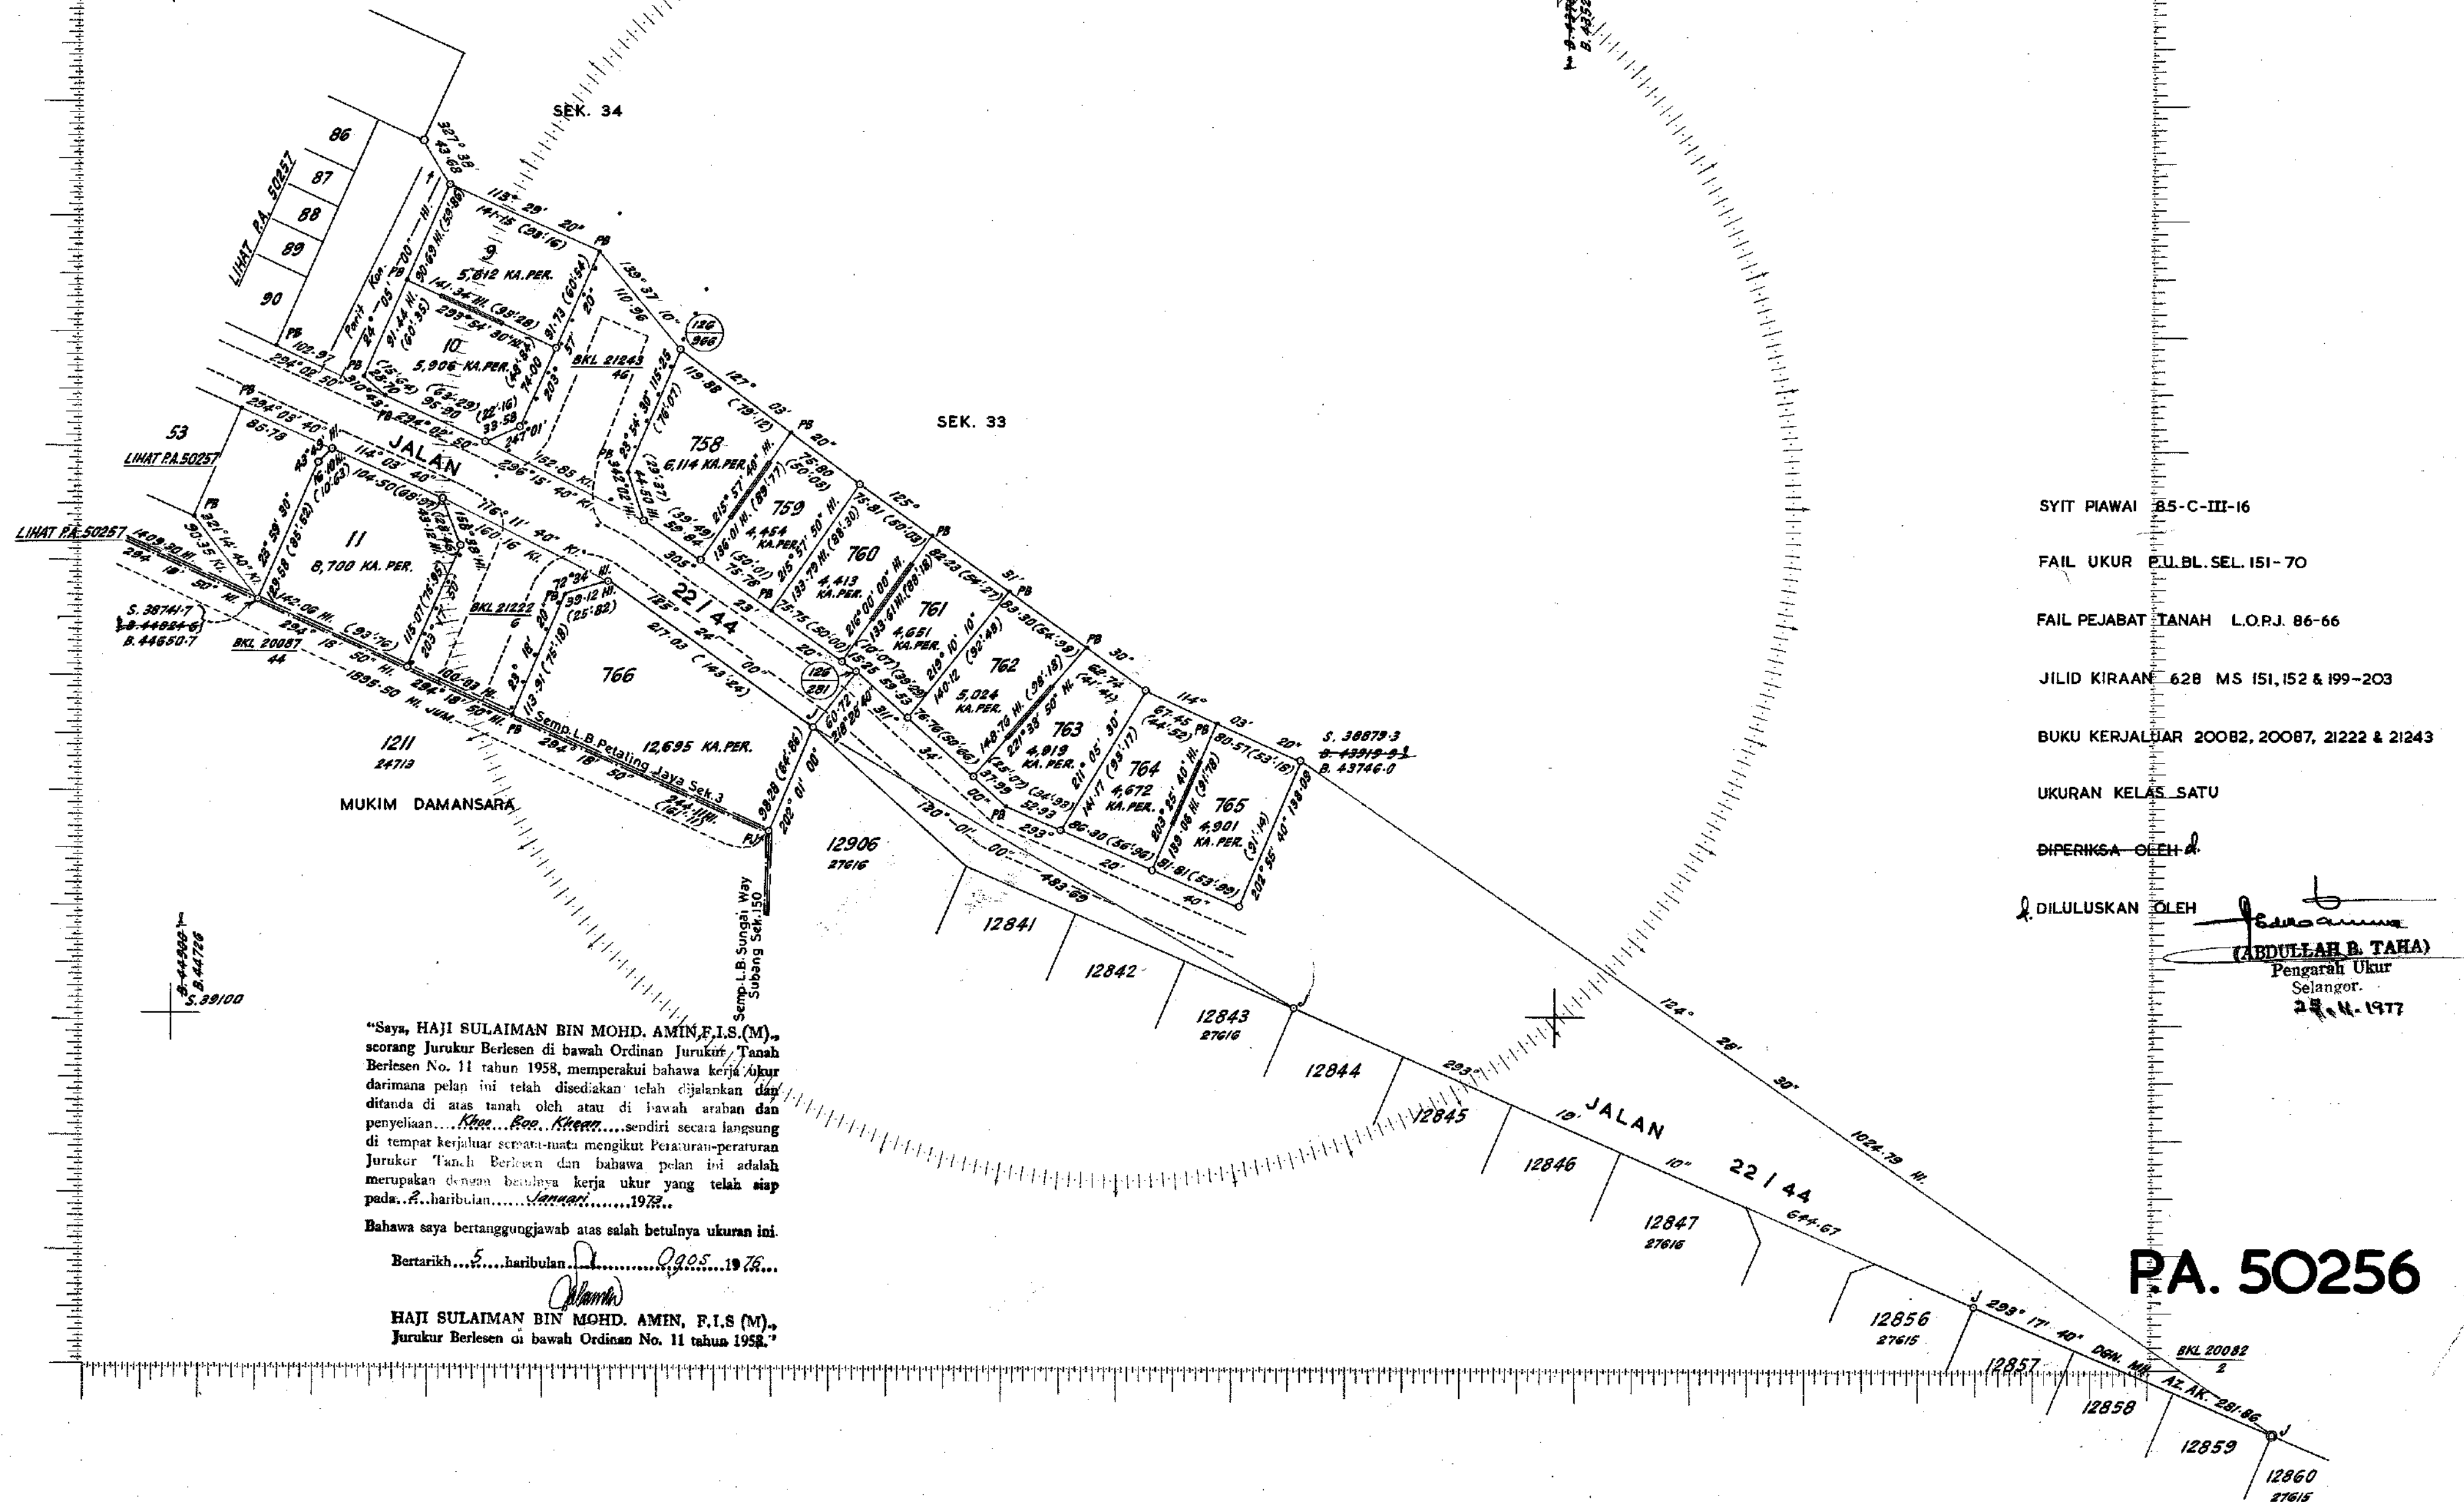

SYIT PIAWAI 85-C-III-16
 FAIL UKUR BUL. BL. SEL. 151-70
 FAIL PEJABAT TANAH L.O.R.J. 86-66
 JILID KIRAAN 628 MS 151, 152 & 199-203
 BUKU KERJALUAR 20082, 20087, 21222 & 21243
 UKURAN KELAS SATU
 DIPERIKSA OLEH
 DILULUSKAN OLEH
 (ABDULLAH B. TAHA)
 Pengarah Ukur
 Selangor.
 25.11.1977

"Saya, HAJI SULAIMAN BIN MOHD. AMIN, F.I.S (M),
 seorang Jurukur Berlesen di bawah Ordinan Jurukur Tanah
 Berlesen No. 11 tahun 1958, memperakui bahawa kerja ukur
 darimana pelan ini telah disediakan telah dijalankan dan
 ditanda di atas tanah oleh atau di bawah arahan dan
 penyeliaan... Klu... Klu... sendiri secara langsung
 di tempat kerjalah serenti-mata mengikut Peraturan-peraturan
 Jurukur Tanah Berlesen dan bahawa pelan ini adalah
 merupakan dengan betulnya kerja ukur yang telah siap
 pada... hari... 1972..

Bahawa saya bertanggungjawab atas salah betulnya ukuran ini.
 Bertarik... hari... 1975..

HAJI SULAIMAN BIN MOHD. AMIN, F.I.S (M),
 Jurukur Berlesen di bawah Ordinan No. 11 tahun 1958.