

LOT 548 SEK 94

ADALAH BAKI LOT 131 SEK 94 (PA 21632)

SETELAH PECAHAN DAN PENYERAHAN UNTUK PELEBARAN LORONG JERAM


BANDAR KUALA LUMPUR

WILAYAH PERSEKUTUAN

SEKIL 50 LING SEINCI

Nota:
Jarak-jarak adalah ditunjukkan
dalam bacaan meter.

Faktor Penukaran	
1 meter	= 4.97697 ling
	= 3.28084 kaki
1 hektar	= 2.47105 ekar
	= 10,000 m ²
	= 107639 kaki persegi

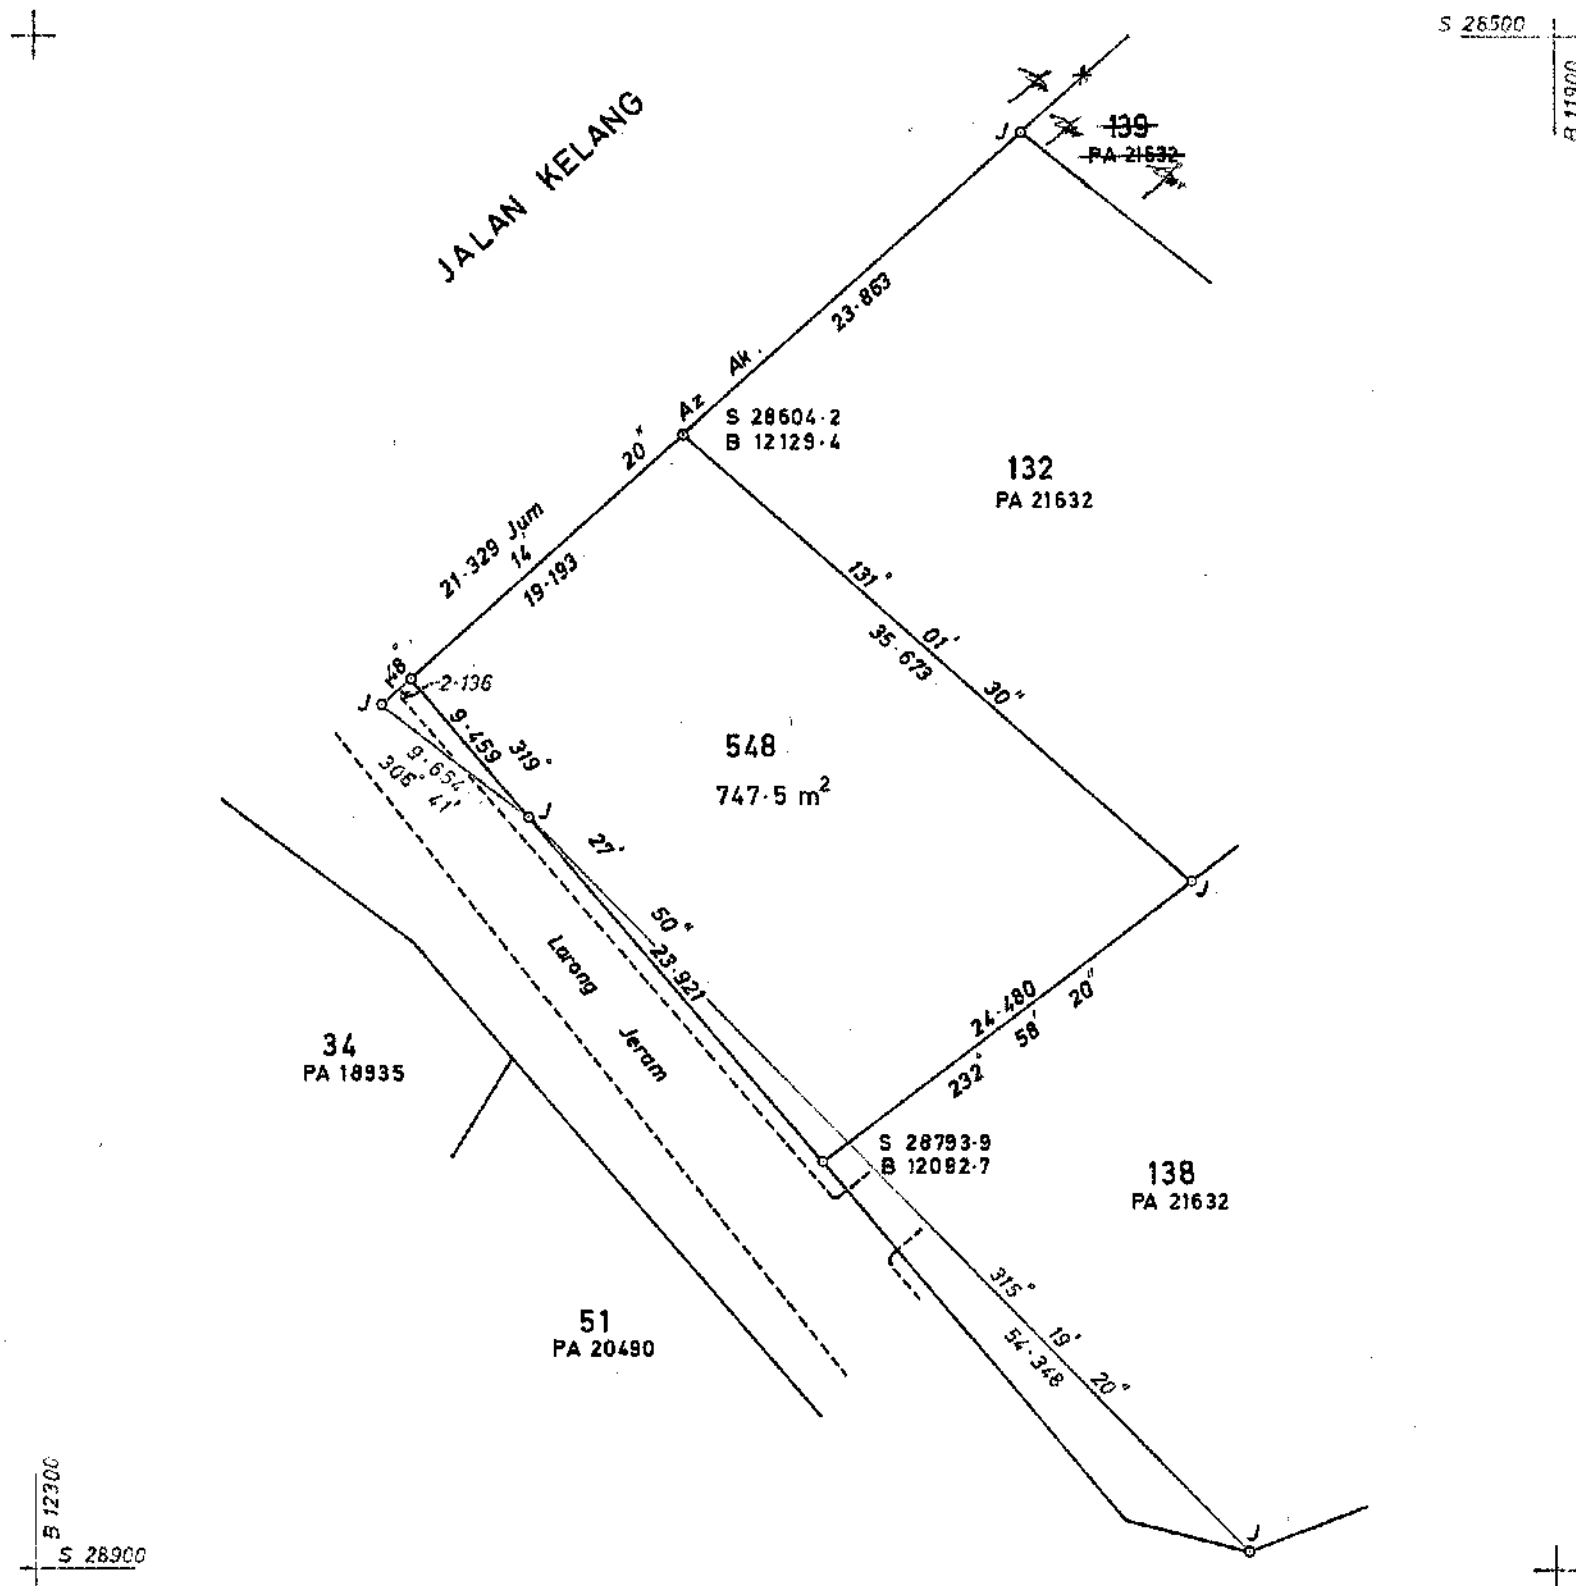

"Saya, CHONG TOONG CHOONG, FRICS, B.Sc.(Ph.E), FIS(M), seorang
Jurukur Berlesen di bawah Ordinan Jurukur Tanah Berlesen No. 11
tahun 1958, memperakui bahawa kerja ukur darimana pelan ini telah
disediakan telah dijalankan dan ditanda di atas tanah oleh saya atau di
bawah arahan dan penyeliaan saya sendiri secara langsung di tempat
kerja luar semata-mata mengikut Peraturan-peraturan Jurukur Tanah
Berlesen dan bahawa pelan ini adalah merupakan dengan betulnya
kerja ukur yang telah siap pada 26 haribulan JUN 1971
Bahawa saya bertanggungjawab atas salah betulnya ukuran ini.
Bertarikh 7 haribulan JUN 1976

Chong Toong Choong
Jurukur
Berlesen di bawah Ordinan No. 11 Tahun 1958"

UKURAN KELAS SATU

FAIL UKUR P.U.B.L. SEL. 95-71

Bkk 20101

DILULUSKAN OLEH

FAIL PT PTG/WR.6/289/74

JK 483 MS 21 & 22 (DATO PAUL FOO)

SYIT PIAWAI 85-D-11-13

Ketua Pengarah Ukur,
Semenanjung Malaysia.

PA 10036