


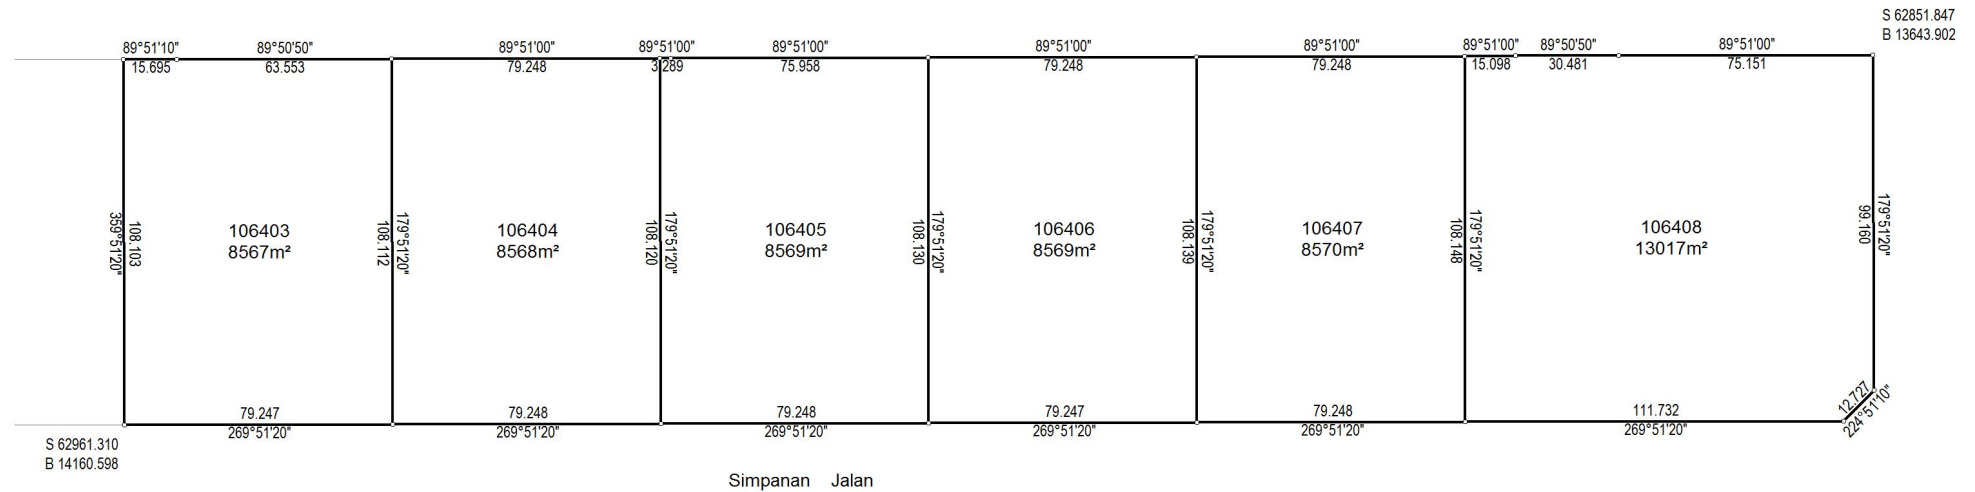

NOTA:
Dahulunya Sebahagian Lot 59610 (PA104413)
Asas Koordinat GDM2000 Cassini-Soldner

NEGERI SELANGOR
DAERAH KLANG
MUKIM KAPAR
LOT 106403 - 106408

DISEDIAKAN OLEH MOHD FIRDAUS BIN MOHAMAD

SKALA 1 : 1500

PETA KADASTER 82D

PA231802



Saya, SR LIOU KIM HENG seorang Jurukur Tanah yang dilen di bawah Akta Jurukur Tanah Berlesen 1958 (Akta 458), memperakui bahawa pengukuran darimana pelan ini telah disediakan, telah dijalankan dan ditanda di atas tanah oleh saya atau dibawah arahan saya sendiri secara langsung di lapangan semata-mata mengikut Peraturan-peraturan Jurukur Tanah Berlesen, dan bahawa sebahagian pelan ini secara tepat mewakili pengukuran yang telah disempurnakan pada 18 haribulan APRIL 2015

Bahawa saya bertanggungjawab sepenuhnya ke atas salah betulnya ukuran ini.

Bertarikh 17 haribulan NOVEMBER 2016

LIOU KIM HENG
M.Sc (Land Admin. & Dev.) UTM, M.I.S (M), M.A.A.L.S.
Jurukur Tanah Yang Dilen Di Bawah Akta 458

FAIL UKUR PUBLSEL652_2016

FAIL PEJ. TANAH PDK/T/PT/800-2/1/55/2013

DILULUSKAN OLEH

SR MOHAMAD KAMALI BIN ADIMIN
PENGARAH UKUR DAN PEMETAAN SELANGOR

Tarikh: 02/12/2016

