


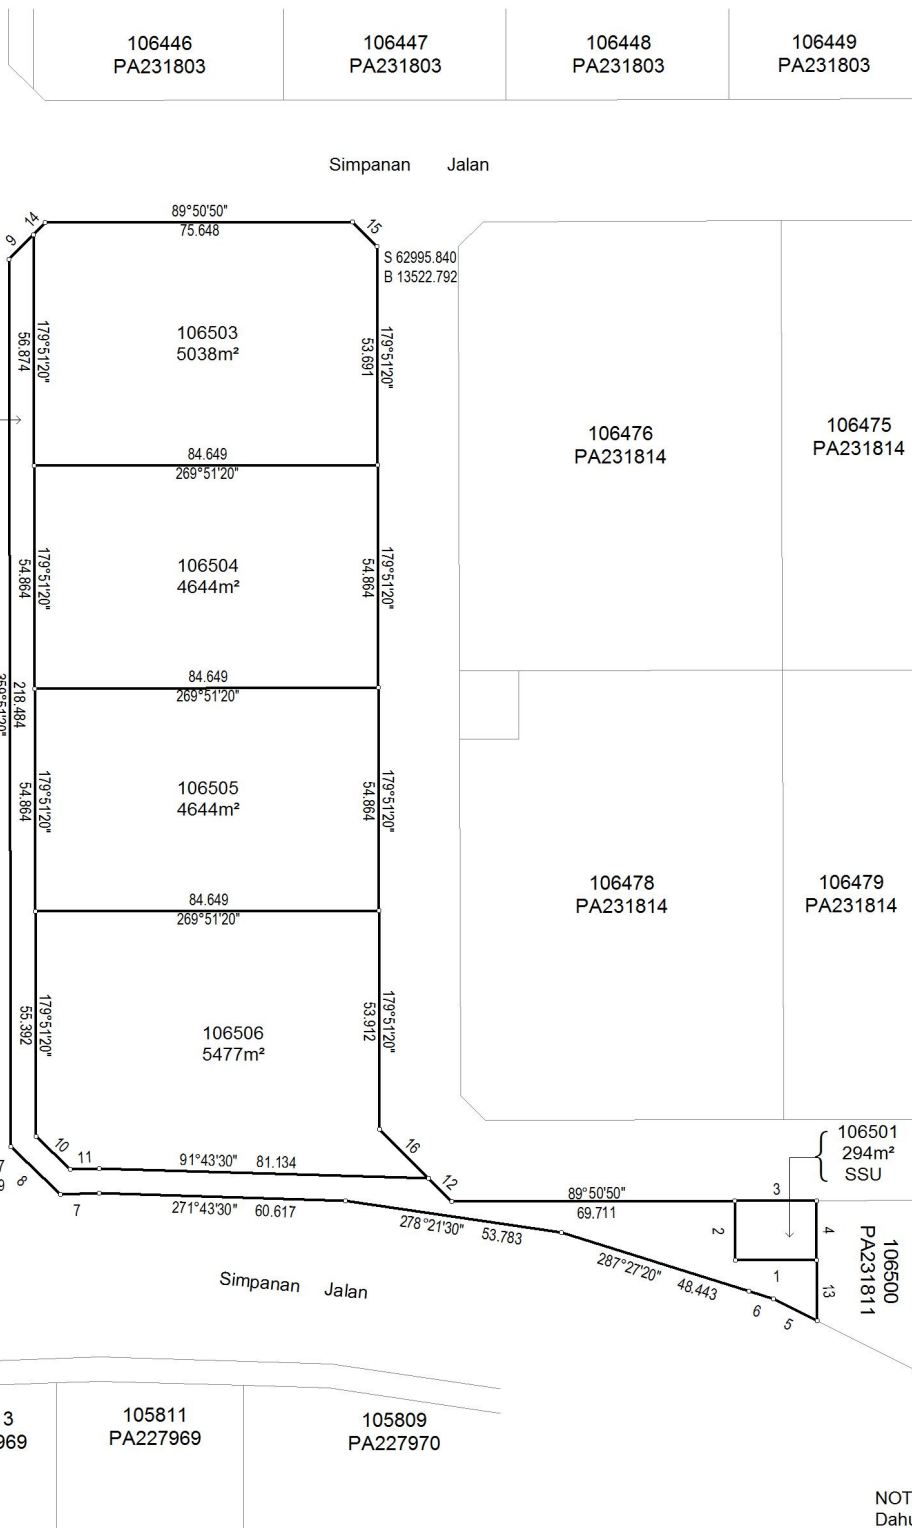

RUJUKAN	BEARING	JARAK
1	269°51'00"	20.095
2	359°50'50"	14.631
3	89°50'50"	20.096
4	179°51'10"	14.631
5	296°33'10"	12.069
6	287°26'20"	6.206
7	267°53'40"	9.537
8	313°51'50"	16.941
9	44°51'20"	8.623
10	133°52'30"	11.772
11	87°53'40"	7.162
12	134°51'10"	8.130
13	179°51'10"	14.955
14	44°51'20"	4.106
15	134°51'00"	8.622
16	134°51'10"	17.062

NOTA:
Dahulunya Sebahagian Lot 59611 (PA104414)
Asas Koordinat GDM2000 Cassini-Soldner

NEGERI SELANGOR
DAERAH KLANG
MUKIM KAPAR
LOT 106501 - 106506

DISEDIAKAN OLEH MOHD FIRDAUS BIN MOHAMAD
SKALA 1 : 1250
PETA KADASTER 82D

PA231810



Saya, SR LIOU KIM HENG seorang Jurukur Tanah yang dilisen di bawah Akta Jurukur Tanah Berlesen 1956 (Akta 458), memperakui bahawa pengukuran darimana pelan ini telah disediakan, telah dijalankan dan ditanda di atas tanah oleh saya atau dibawah arahan saya sendiri secara langsung di lapangan semata-mata mengikut Peraturan-peraturan Jurukur Tanah Berlesen, dan bahawa sebahagian pelan ini secara tepat mewakili pengukuran yang telah disempurnakan pada 18 haribulan APRIL 2015

Bahawa saya bertanggungjawab sepenuhnya ke atas salah betulnya ukuran ini.

Bertanakh 17 haribulan NOVEMBER 2016

LIOU KIM HENG
M.Sc (Land Admin. & Dev.) UTIM, M.I.S (M), M.A.A.L.S.
Jurukur Tanah Yang Dilisen Di Bawah Akta 458

FAIL UKUR PUBLSEL652_2016
FAIL PEJ. TANAH PDTK/T/PT/800-2/1/55/2013
DILULUSKAN OLEH

SR MOHAMAD KAMAL BIN ADIMIN
PENGARAH UKUR DAN PEMETAAN SELANGOR

Tarikh: 02/12/2016

