

LOT 15438-15440

ADALAH BAKI LOT 9748 (P.A.27921) SETELAH

PECAHAN DAN PENYERAHAN UNTUK SIMPANAN JALAN, PADANG KERETA,
KAWASAN LAPANG & PADANG

MUKIM PETALING

DAERAH KUALA LUMPUR

SEKIL SATU RANTAI SEINCI

UKURAN KELAS SATU

DIPERIKSA OLEH

DILULUSKAN OLEH

FAIL UKUR P.U.B.L. 107-73


FAIL PEJ. TANAH P.H.T.K.L. 6-2091-71

JILID KIRAAN 498 M.S. 129-132

BUKU KERJALUAR 18380

SYIT PIAWAI 93-B

(JALIL B. HJ. YUNUS)
b. p. Ketua Pengarah Ukur
Semenanjung Malaysia.

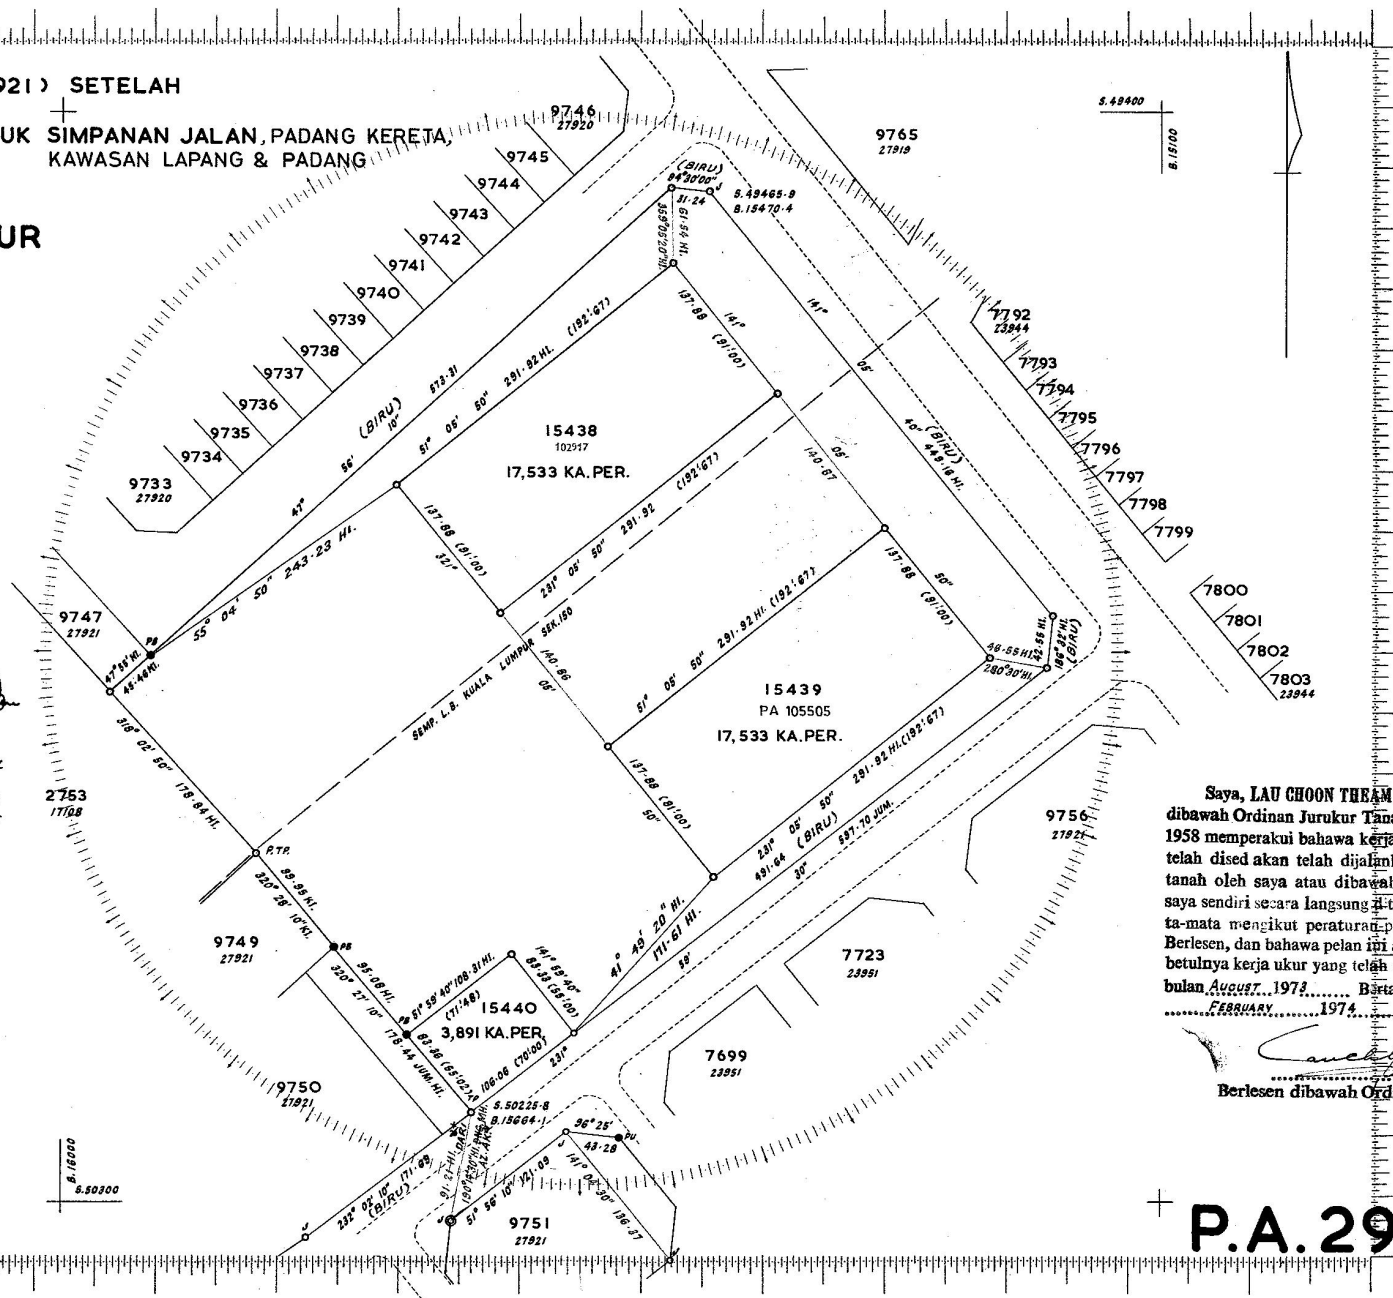

Saya, LAU CHOON TEAM seorang Jurukur Berlesen
dibawah Ordinan Jurukur Tanah, Berlesen No. 11 tahun
1958 memperakui bahawa kerja ukur darimana pelan ini
telah disediakan telah dijalankan dan ditanda diatas
tanah oleh saya atau dibawah arahan dan penyeliaan
saya sendiri secara langsung di tempat kerjajualar sama-
ta-mata mengikut peraturan-peraturan Jurukur Tanah
Berlesen, dan bahawa pelan ini adalah merupakan dengan
betulnya kerja ukur yang telah siap pada ...6... hari-
bulan August, 1973... Bertarikh, 22... haribulan
FEBRUARY 1974...

Jurukur
Berlesen dibawah Ordinan No. 11 tahun 1958

P.A.29132