


RUJUKAN	BEARING	JARAK
1	194°35'10"	14.756
2	94°08'20"	8.246

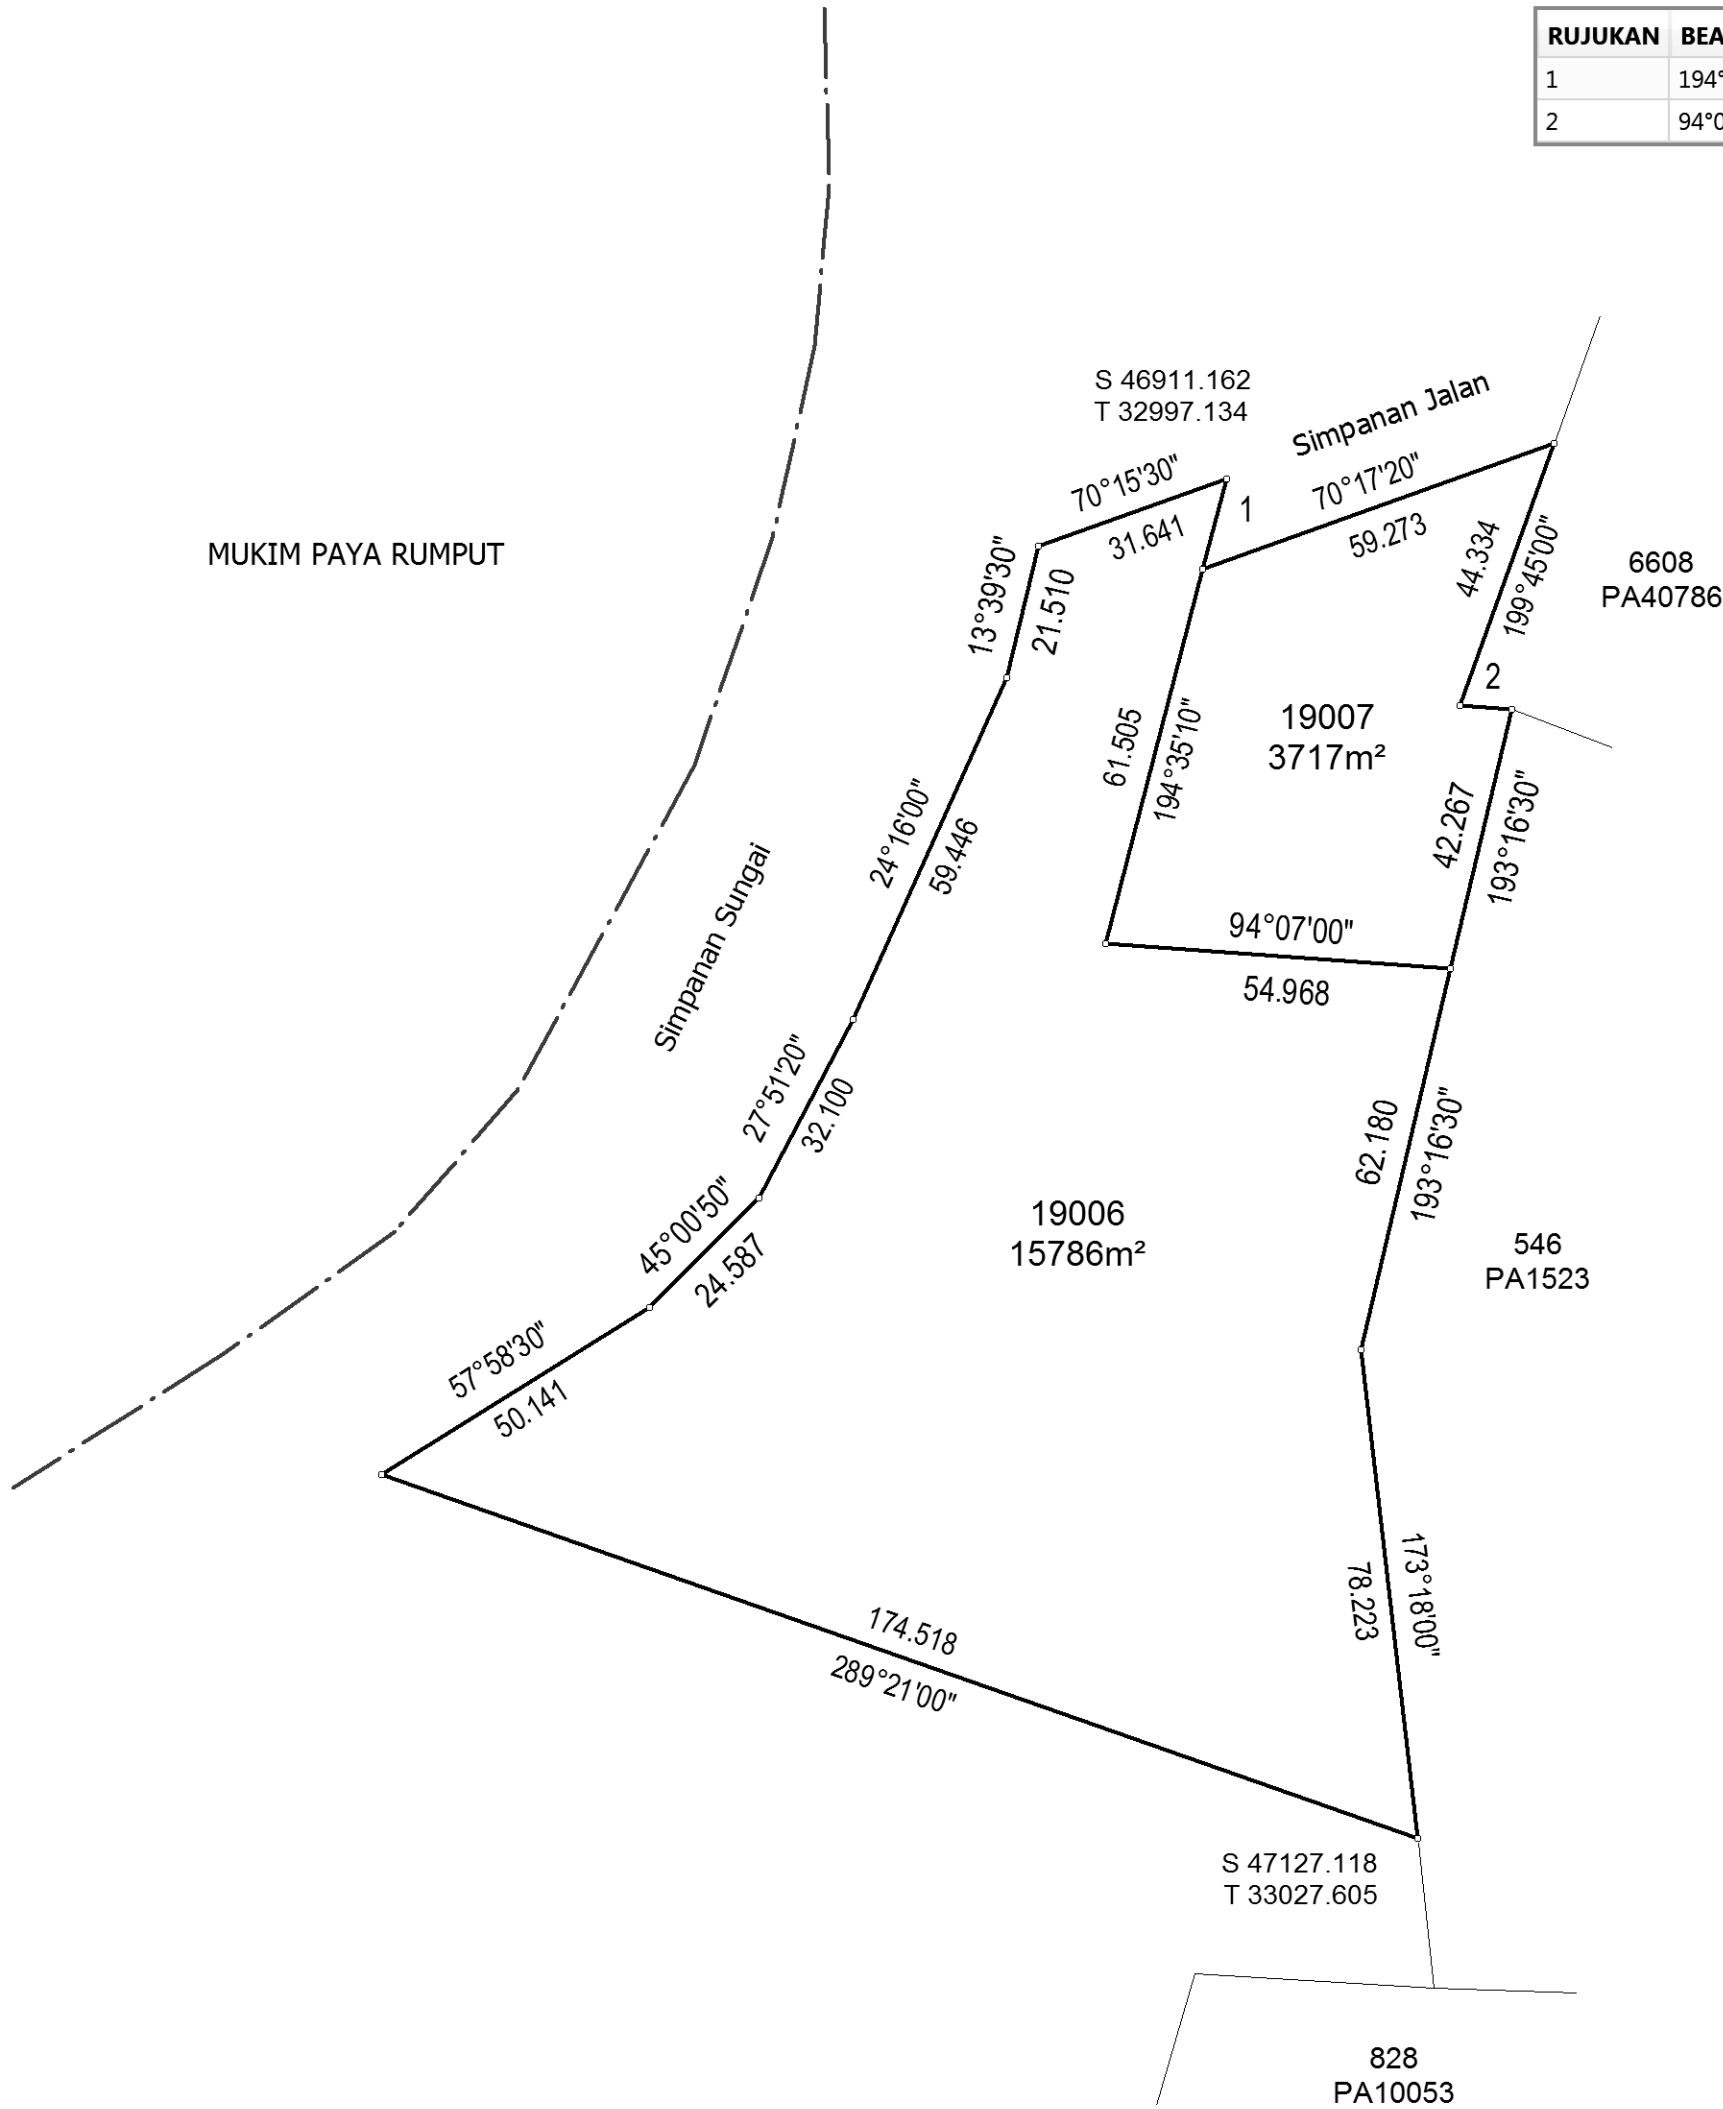

NOTA :
BAKI LOT 6181 (PA 32752)
Lot - lot yang terbit daripada pecahan
dan penyerahan untuk Simpanan Jalan .

Asas Koordinat GDM2000 Cassini-Soldner

NEGERI MELAKA	"Saya <u>Mohd. Kamil Bin Haji Mokhtar</u> seorang Jurukur Tanah Berlesen di bawah Akta Jurukur Tanah Berlesen 1958 (Akta 458) memperakui bahawa pengukuran dari mana pelan ini telah disediakan, telah dijalankan dan ditanda diatas tanah oleh saya atau dibawah arahan saya sendiri secara langsung di lapangan semata-mata mengikut Peraturan-peraturan Jurukur Tanah Berlesen, dan bahawa pelan ini secara tepat mewakili pengukuran yang telah disempurnakan pada <u>19</u> haribulan <u>Januari</u> 2015. Bahawa saya bertanggungjawab sepenuhnya ke atas salah betulnya ukuran ini. Bertarikh <u>6</u> haribulan <u>April</u> 2015.  Jurukur Tanah yang Dilesen Di Bawah Akta 458"	FAIL UKUR PUBLM 35_2015	
DAERAH MELAKA TENGAH		FAIL PEJ. TANAH PTMTA2/02/2283(28)	
MUKIM KRUBONG		DILULUSKAN OLEH	
LOT 19006 - 19007			
DISEDIAKAN OLEH ROSMAINI BINTI ABD FATAH		AHMAD TARMIZI BIN BASTANI	
SKALA 1 : 1200		PENGARAH UKUR DAN PEMETAAN MELAKA	
PETA KADASTER 23-D-IV		Tarikh: 06/04/2015	
PA105775			