

NEGERI SELANGOR  
DAERAH PETALING  
PEKAN BARU SUNGAI BULOH  
LOT 51229 – 51240

SKALA 1 : 1000

PERINGKAT 4

NOTA:

Diukur secara berperingkat dalam Pelan  
Fahrasat ( PA 116516 )

Serentak Dengan PA 116516–116544 & 116546–116550

Fail Ukur PUBLSEL 285/2004

Fail Pej. Tanah PTD.P.2/MISC.1/9

Lembar Piawai 76–D & 84–B

JK 3015 M 1–200

JK 3016 M 1–91

Saya LEONG HENG CHEE DIP LS. (TC.) FRICS, FISM, MAALS,  
seorang Juruukur Tanah yang dilesen di bawah Akta Juruukur  
Tanah Berlesen 1958 (Akta 458), memperakui bahawa pengukuran  
darimana pelan ini telah disediakan, telah dijalankan dan  
ditanda di atas tanah oleh saya atau di bawah arahan saya  
sendiri secara langsung di lapangan semata-mata mengikut  
Peraturan-peraturan Juruukur Tanah Berlesen, dan bahawa  
pelan ini secara tepat mewakili pengukuran yang telah  
disempurnakan pada 13 haribulan September 2006

Bahawa saya bertanggungjawab sepenuhnya ke atas  
salah betulnya ukuran ini.


Bertarikh 25 haribulan Februari 2008

Juruukur Tanah Yang Dilesen di bawah Akta 458

Diluluskan Oleh

28-Mac-2008

( John Elvis Koh, PPT )  
Pengarah Ukur dan Pemetaan  
Selangor

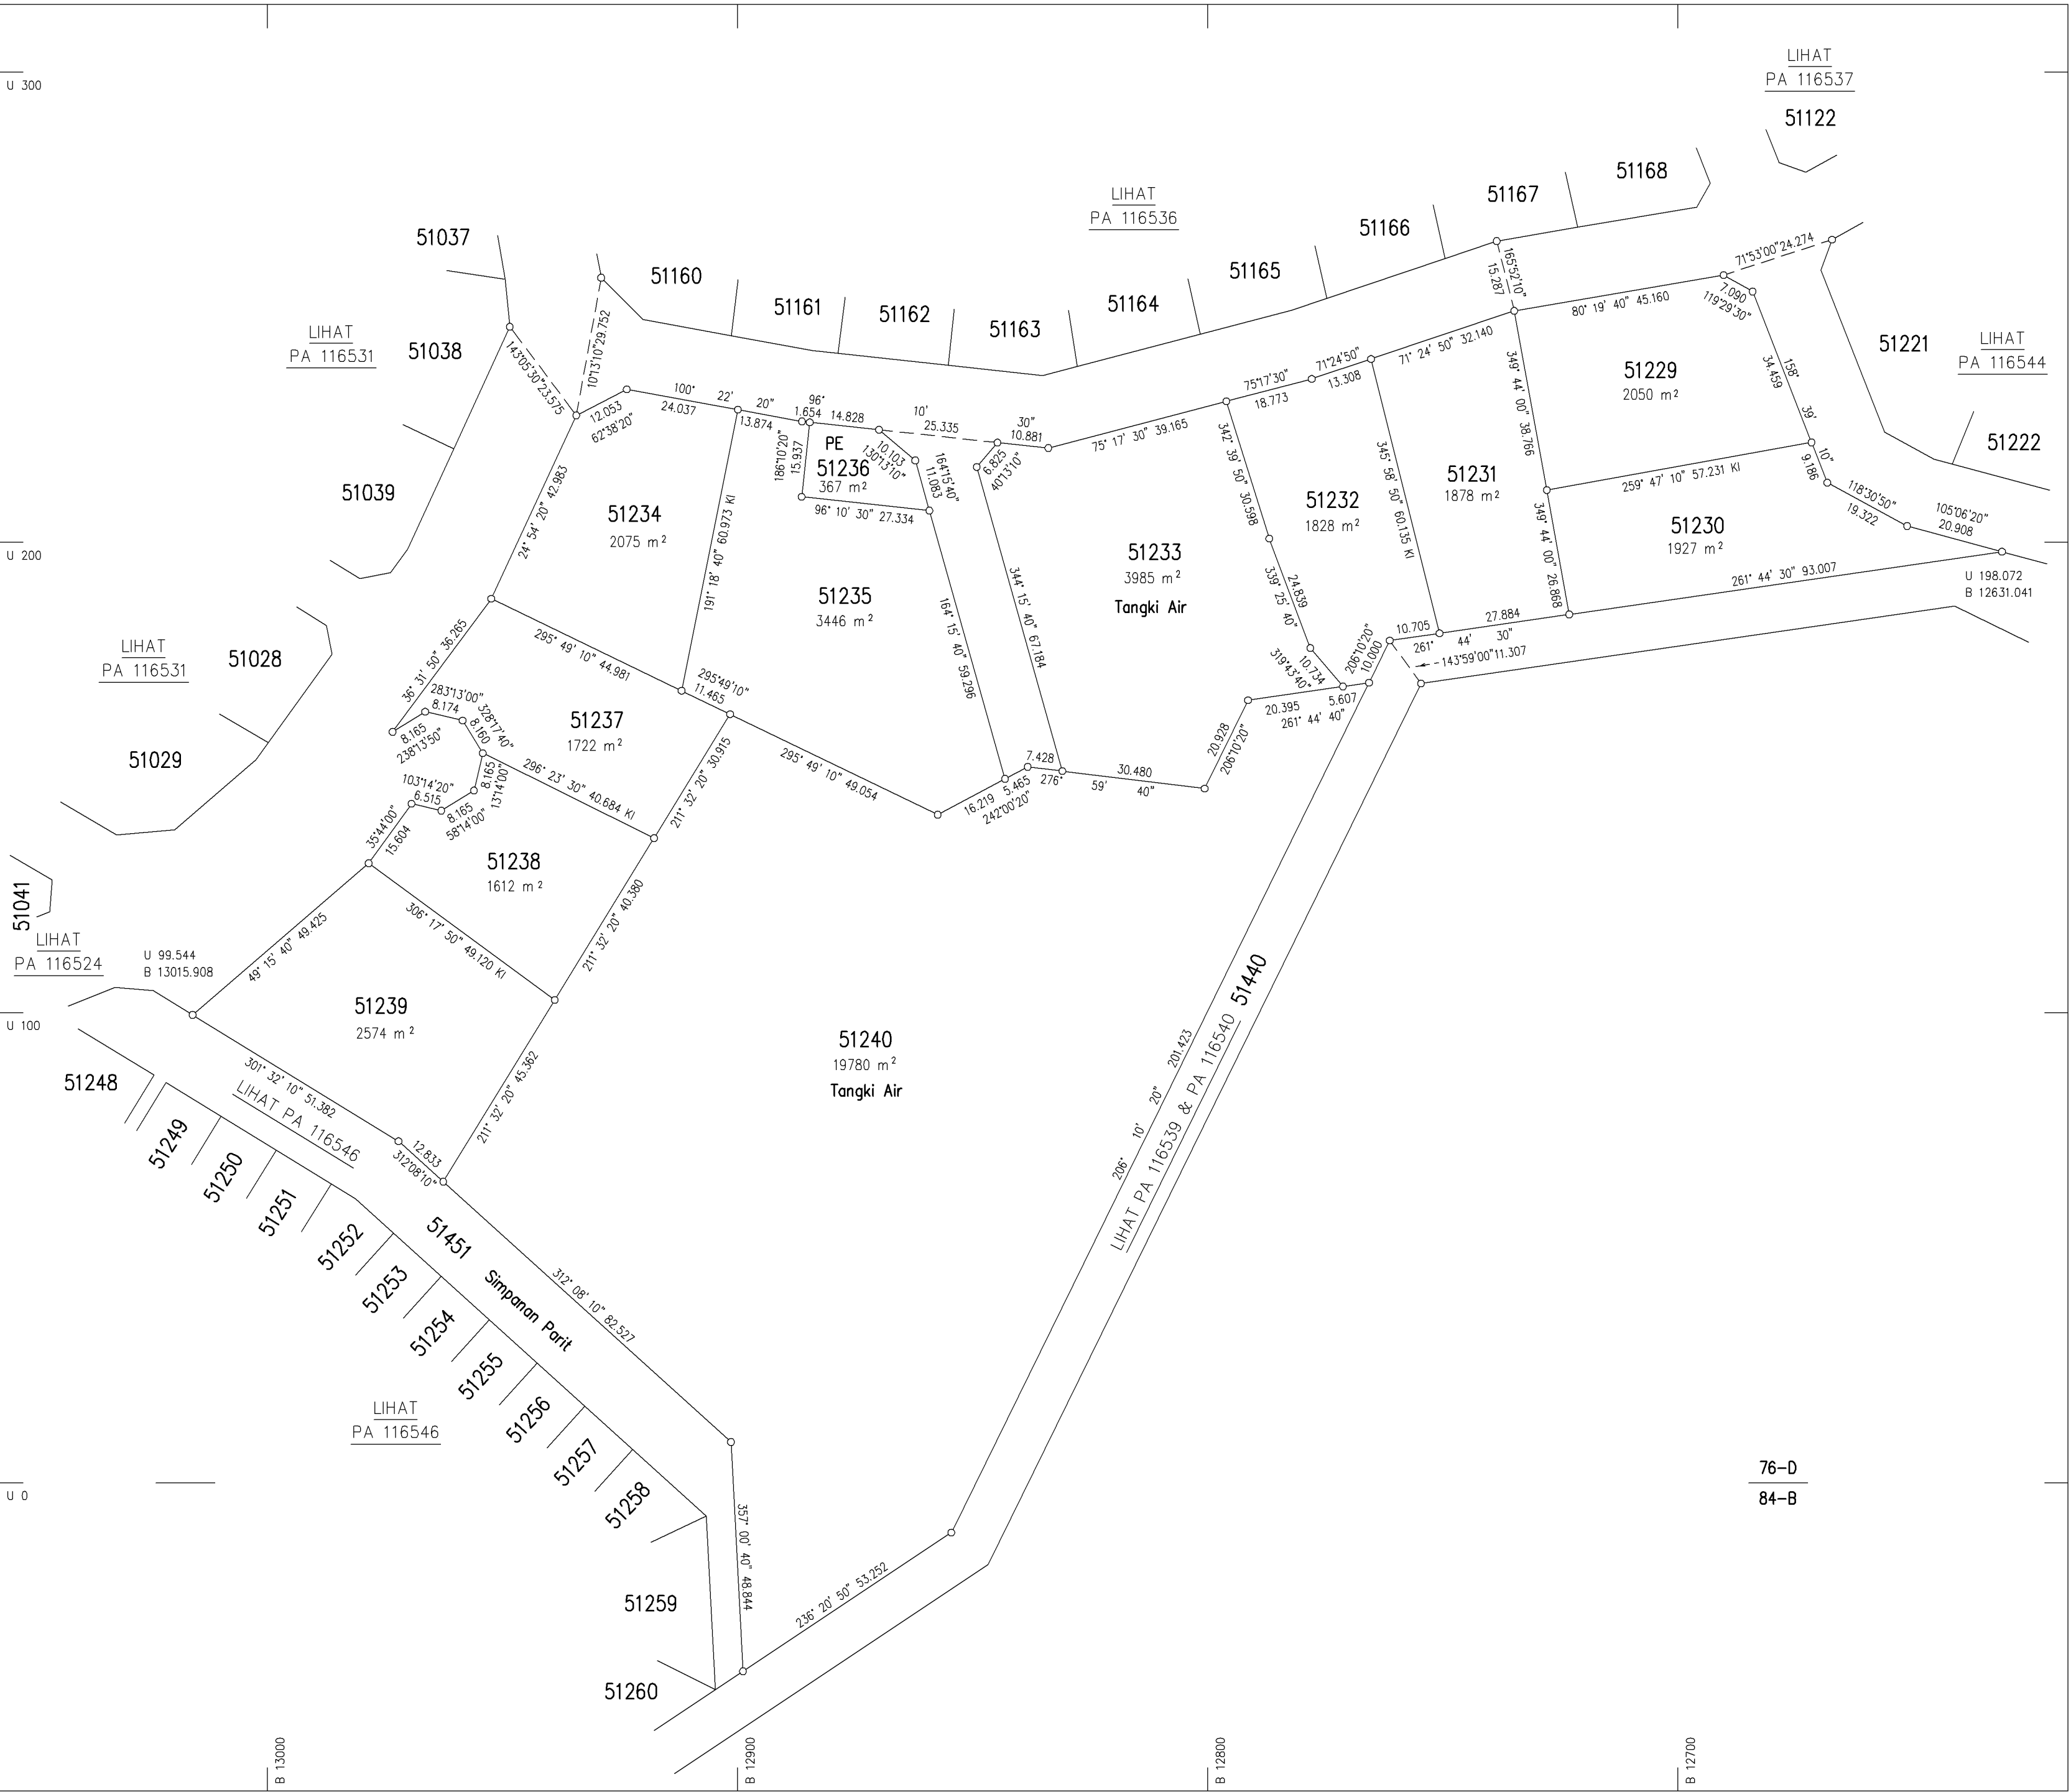

76–D  
84–B

PA 116545