

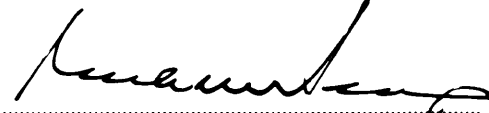
NEGERI SELANGOR
DAERAH KLANG
PEKAN PANDAMARAN
SEBAHAGIAN LOT 84229,
LOT 84230–84234,
84293–84302, 84369–
84378 & 84417–84423
BAKI SEBAHAGIAN LOT 35651 (PA 53494)
SKALA 1 : 500

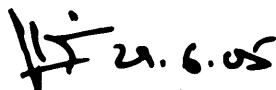
NOTA :
Lot–lot yang terbit dari pecahan & penyerahan
untuk Simpanan Jalan dan Laluan.

Serentak Dengan PA103569–103577 & 103579–103584
Fail Ukur PUBL SEL 968/2004
Fail Pej Tanah PTK 5/1/2000
Lembar Piawai 99–A
JK 2722 M 34–188
BK 73618–73629

Saya, Seah Kok Seang seorang Juruukur Tanah Yang Dilesen dibawah Akta Juruukur Tanah Berlesen 1958 (Akta 458), memperakui bahawa pengukuran darimana pelan ini telah disediakan, telah dijalankan dan ditanda di atas tanah oleh saya atau di bawah arahan saya sendiri secara langsung di lapangan semata-mata mengikut Peraturan-peraturan Juruukur Tanah Berlesen, dan bahawa pelan ini secara tepat mewakili pengukuran yang telah disempurnakan pada.....12.....haribulan.....Februari.....2005.

Bahawa Saya bertanggungjawab sepenuhnya ke atas salah betulnya ukuran ini.
Bertarikh.....04.....haribulan.....April.....2005.


Juruukur Tanah Yang Dilesen Di Bawah Akta 458

M8 Diluluskan oleh

(John Ellis Koh, PPT)
Pegarah Ukur dan Pemetaan
Selangor

PA 103578

