

S17390
B31050

"Saya, ZAINAL ABIDIN BIN ABDUL RAHMAN
seorang Jurukur Berlesen dibawah Ordinan Jurukur
Tanah Berlesen No. 11 tahun 1958 memperaku bahawa
kerja ukur darimana pelan ini telah disediakan telah
dijalankan dan ditanda di atas tanah oleh atau bawah
arahan dan penyeliaan YEOH OON ORNG
sendiri secara langsung di tempat kerjakuar semata
mata mengikut Peraturan-peraturan Jurukur Tanah
Berlesen dan bahawa pelan ini adalah merupakan dengan
betulnya kerja ukur yang telah siap pada
haribulan JULAI 1985

18596
29538

Zainal 12.12.85
Jurukur
Berlesen di bawah Ordinan No. 11 tahun 1958

10 NEGERI SELANGOR

01 DAERAH KELANG

02 MUKIM KELANG


00

LOT 035640 , 035641 & 035652 - 035673

BAKI SEBAHAGIAN LOT 18597 (PA 29538)

SKEL 1 : 500

NOTA :- 1) Lot-lot yang terbit daripada pecahan & penyerahan
untuk Simpanan Jalan , Lorong dan Parit

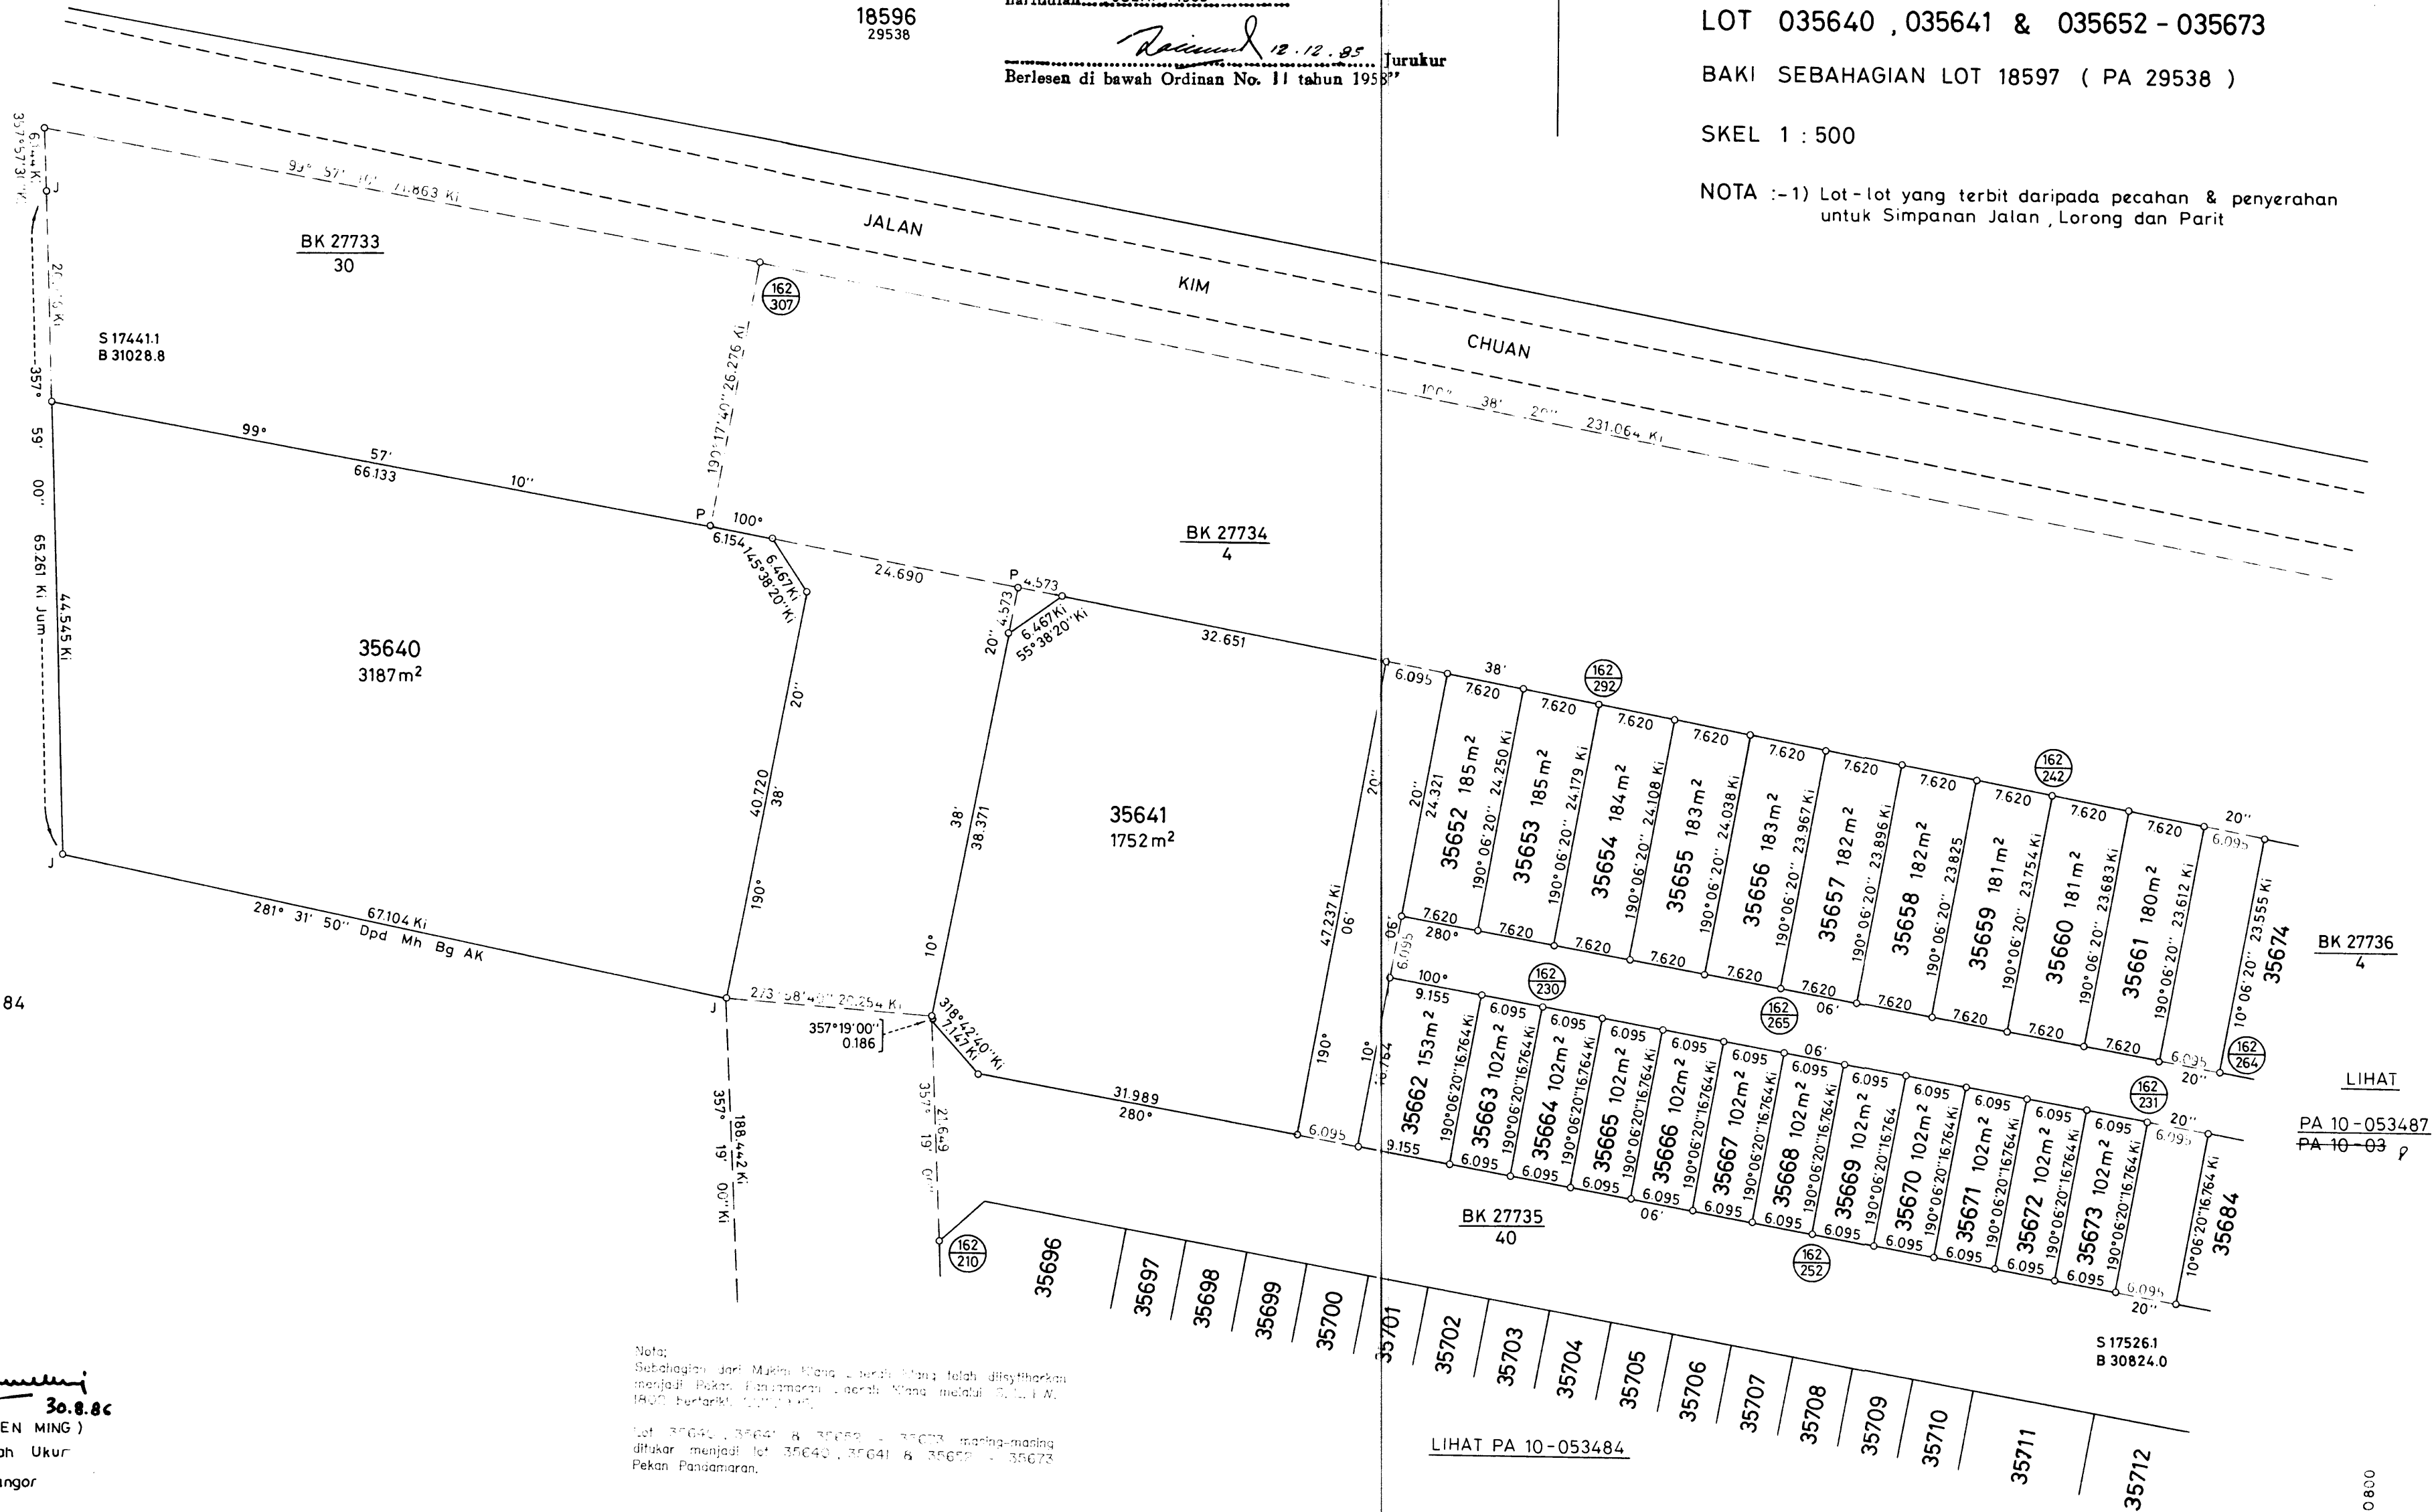

FAIL UKUR P U BL SEL 84 - 84

FAIL PT PTK 5-50-81

JK 859 M 1,2 & 11-18

JK 860 M 3,4,7 & 8

BK 27733 - 27736

SYIT PIAWAI 99 - A

UKURAN KELAS SATU

DILULUSKAN OLEH *Chan Kuen Ming*
30.8.86
(CHAN KUEN MING)
Pengaruh Ukur
Selangor

PA 10-053483

9446
23767

Nota:
Sebahagian dari Mukim Kelang, Daerah Kelang telah dititiharkan
menjadi Pekas, Pandamaran, Daerah Kelang, melalui S. L. I. W.
1800, bertarikh 1/1/1985.

Pekan Pandamaran.

Hasan bin Jari 2.4.1999
Pengaruh Ukur
Selangor, Daerah Kelang

S17550
B30800