


lot 35643, 35674 - 35695, 35939 - 35942, 35948 -
35951, 35973 - 35983 & 35988 - 35998
masing-masing dititik menjadi lot 35643, 35674, 35695,
35939 - 35942, 35948 - 35951, 35973 - 35983 &
35988 - 35998 Pekan Pandanaran.

LOT 035643, 035674-035695, 035939-035942,
035948-035951, 035973-035983 & 035988 - 035998

NOTA :- Lot - lot yang terbit daripada pecahan & penyerahan untuk Simpanan Jalan , Lorong dan Parit .

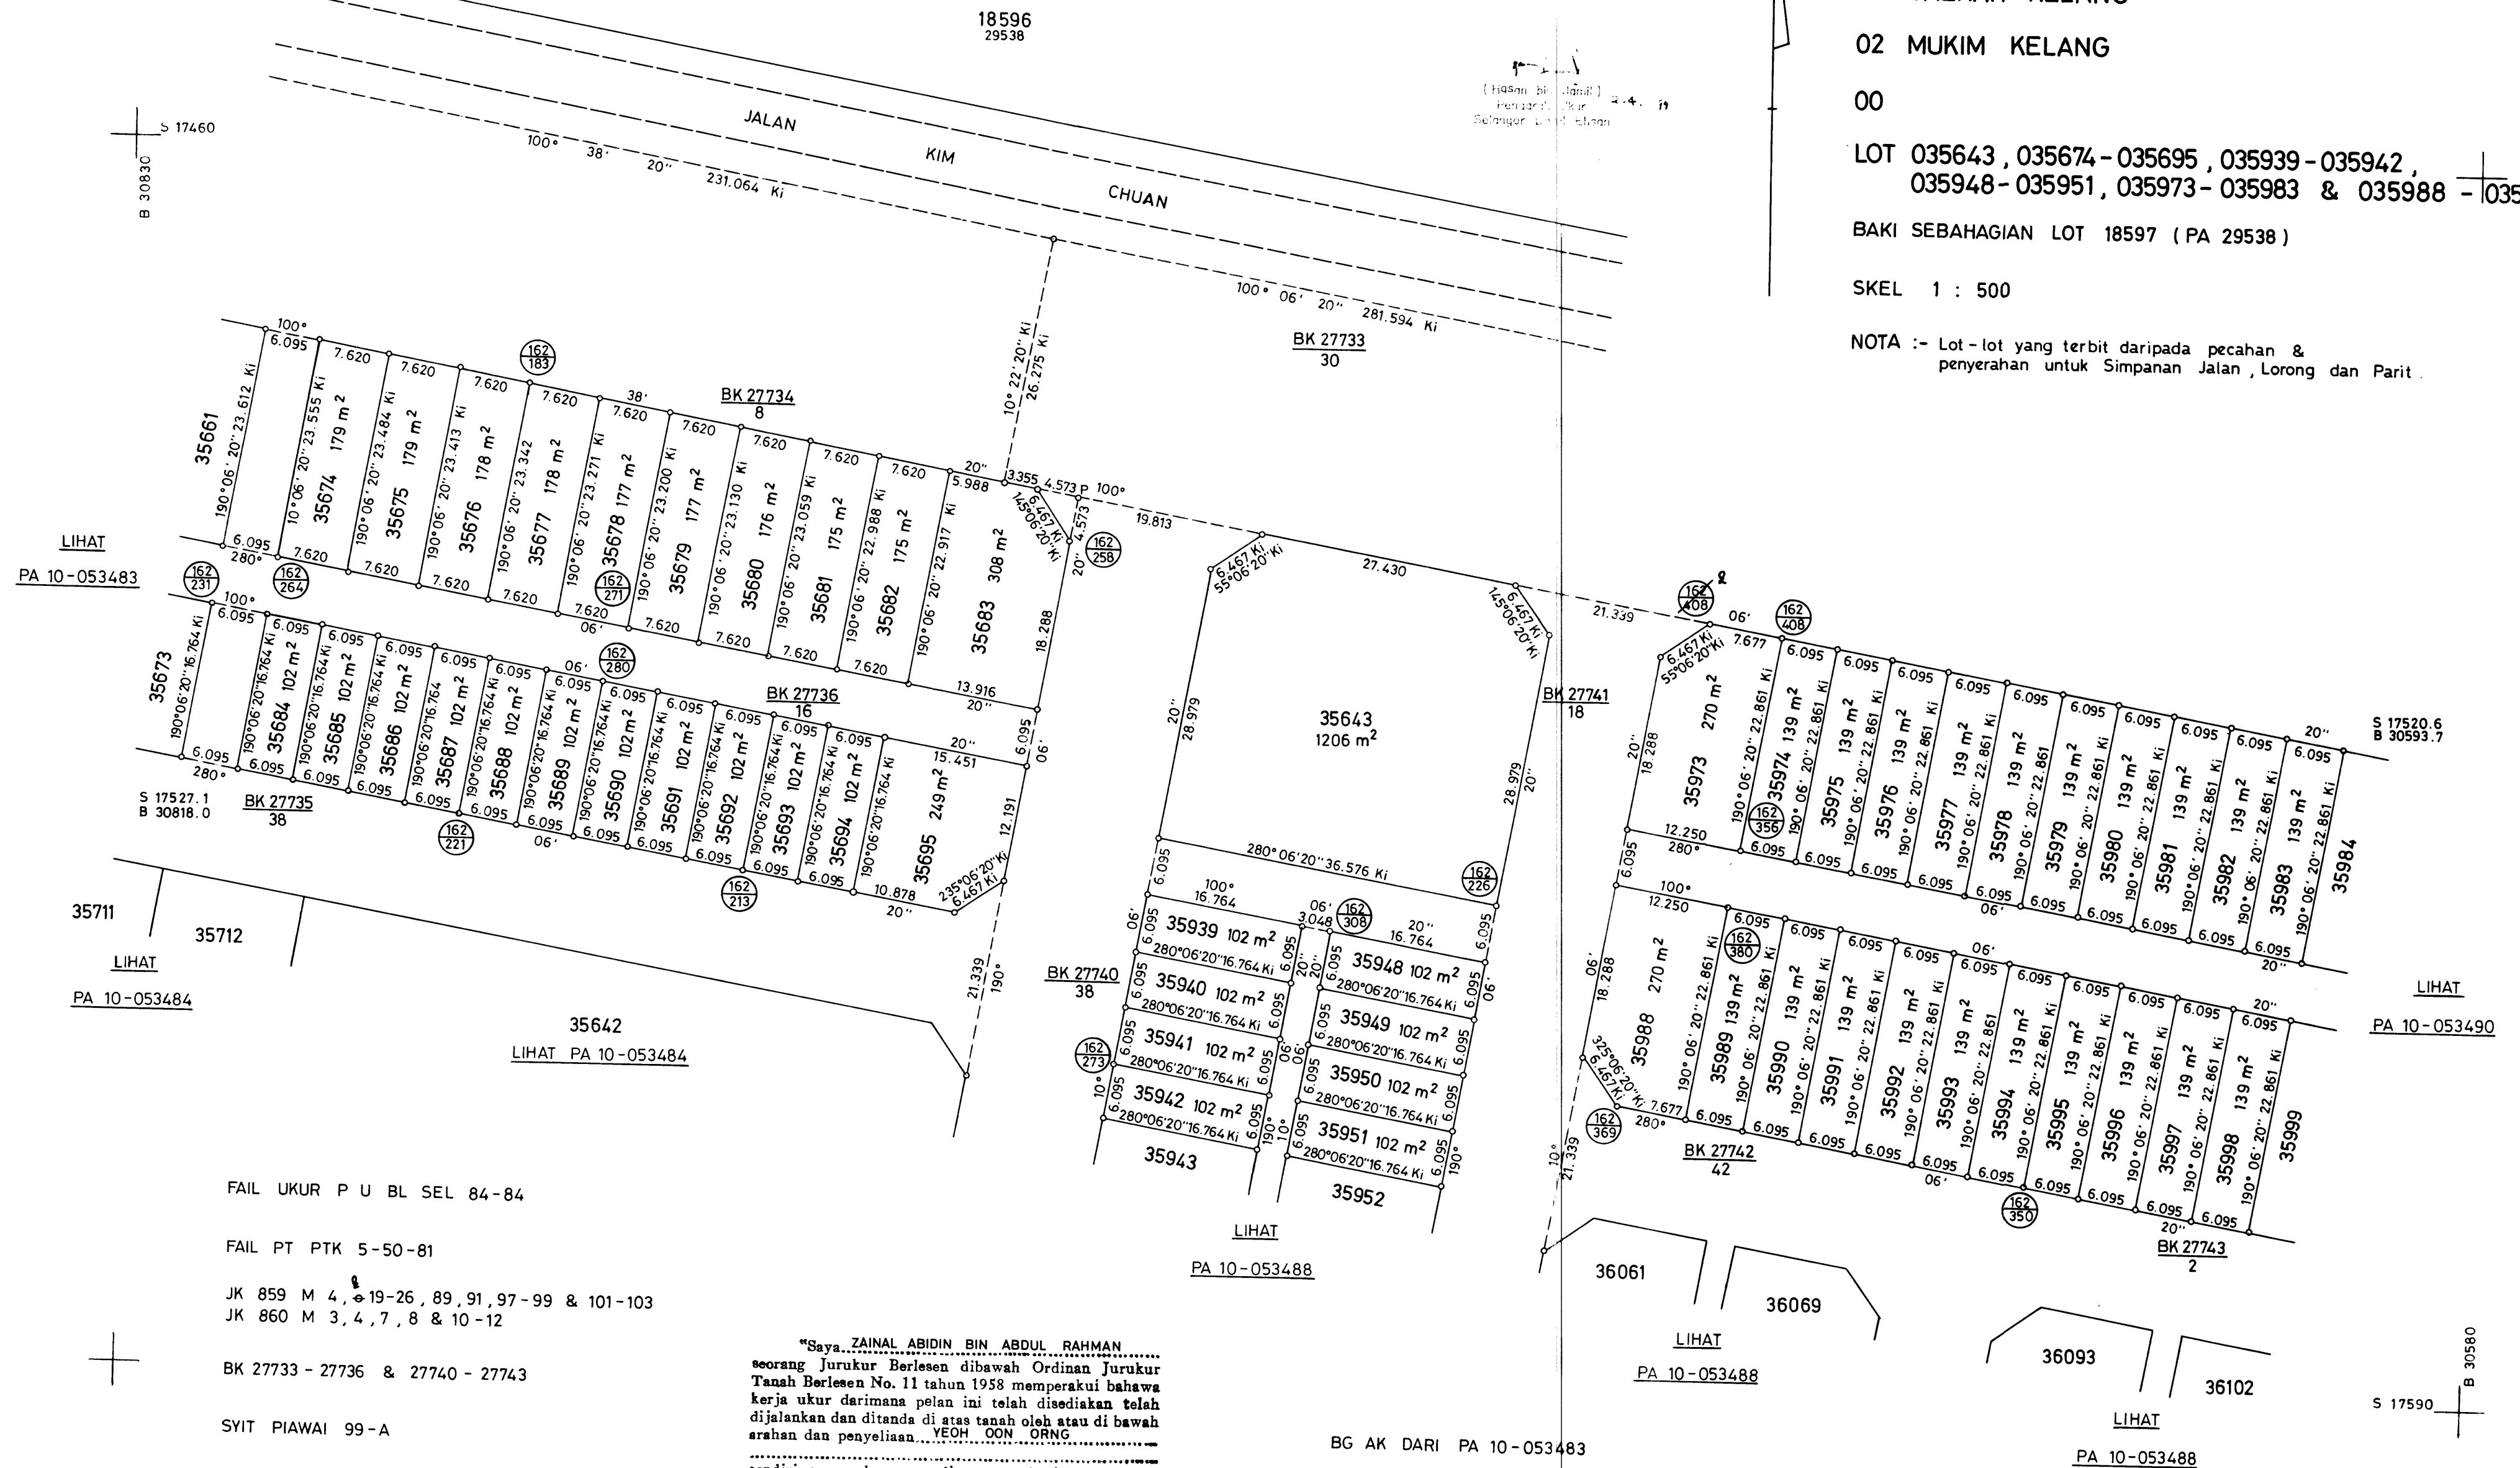

PA 10-053487

"Saya, ZAINAL ABIDIN BIN ABDUL RAHMAN
seorang Jurukur Berlesen dibawah Ordinan Jurukur
Tanah Berlesen No. 11 tahun 1958 memperakui bahawa
kerja yang darimana pelan ini telah disediakan telah
dijalankan dan ditanda di atas tanah oleh atau di bawah
arahan dan penyeliaan YEONG OON ORNG
sendiri secara langsung di tempat kerja/luar semata
mata mengikut Peraturan-peraturan Jurukur Tanah
Berlesen dan bahawa pelan ini adalah merupakan dengan
betulnya kerja yang telah siap pada 25
haribulan JULAI 1985

.....
Ranind 12. 12. 85 Jurukur
 Berlesen di bawah Ordinan No. 11 tahun 1958"

DILULUSKAN OLEH Chan Kuen Ming 30.8.06
(CHAN KUEN MING)
Pegawai Ukur
Selangor