

LOT 35596 & 35597


ADALAH PECAHAN LOT 5768 (PA 27738)

MUKIM KUALA LUMPUR

WILAYAH PERSEKUTUAN

SEKIL SATU RANTAI SEINCI 5764
27738

SEMUA JARAK DALAM UKURAN METER

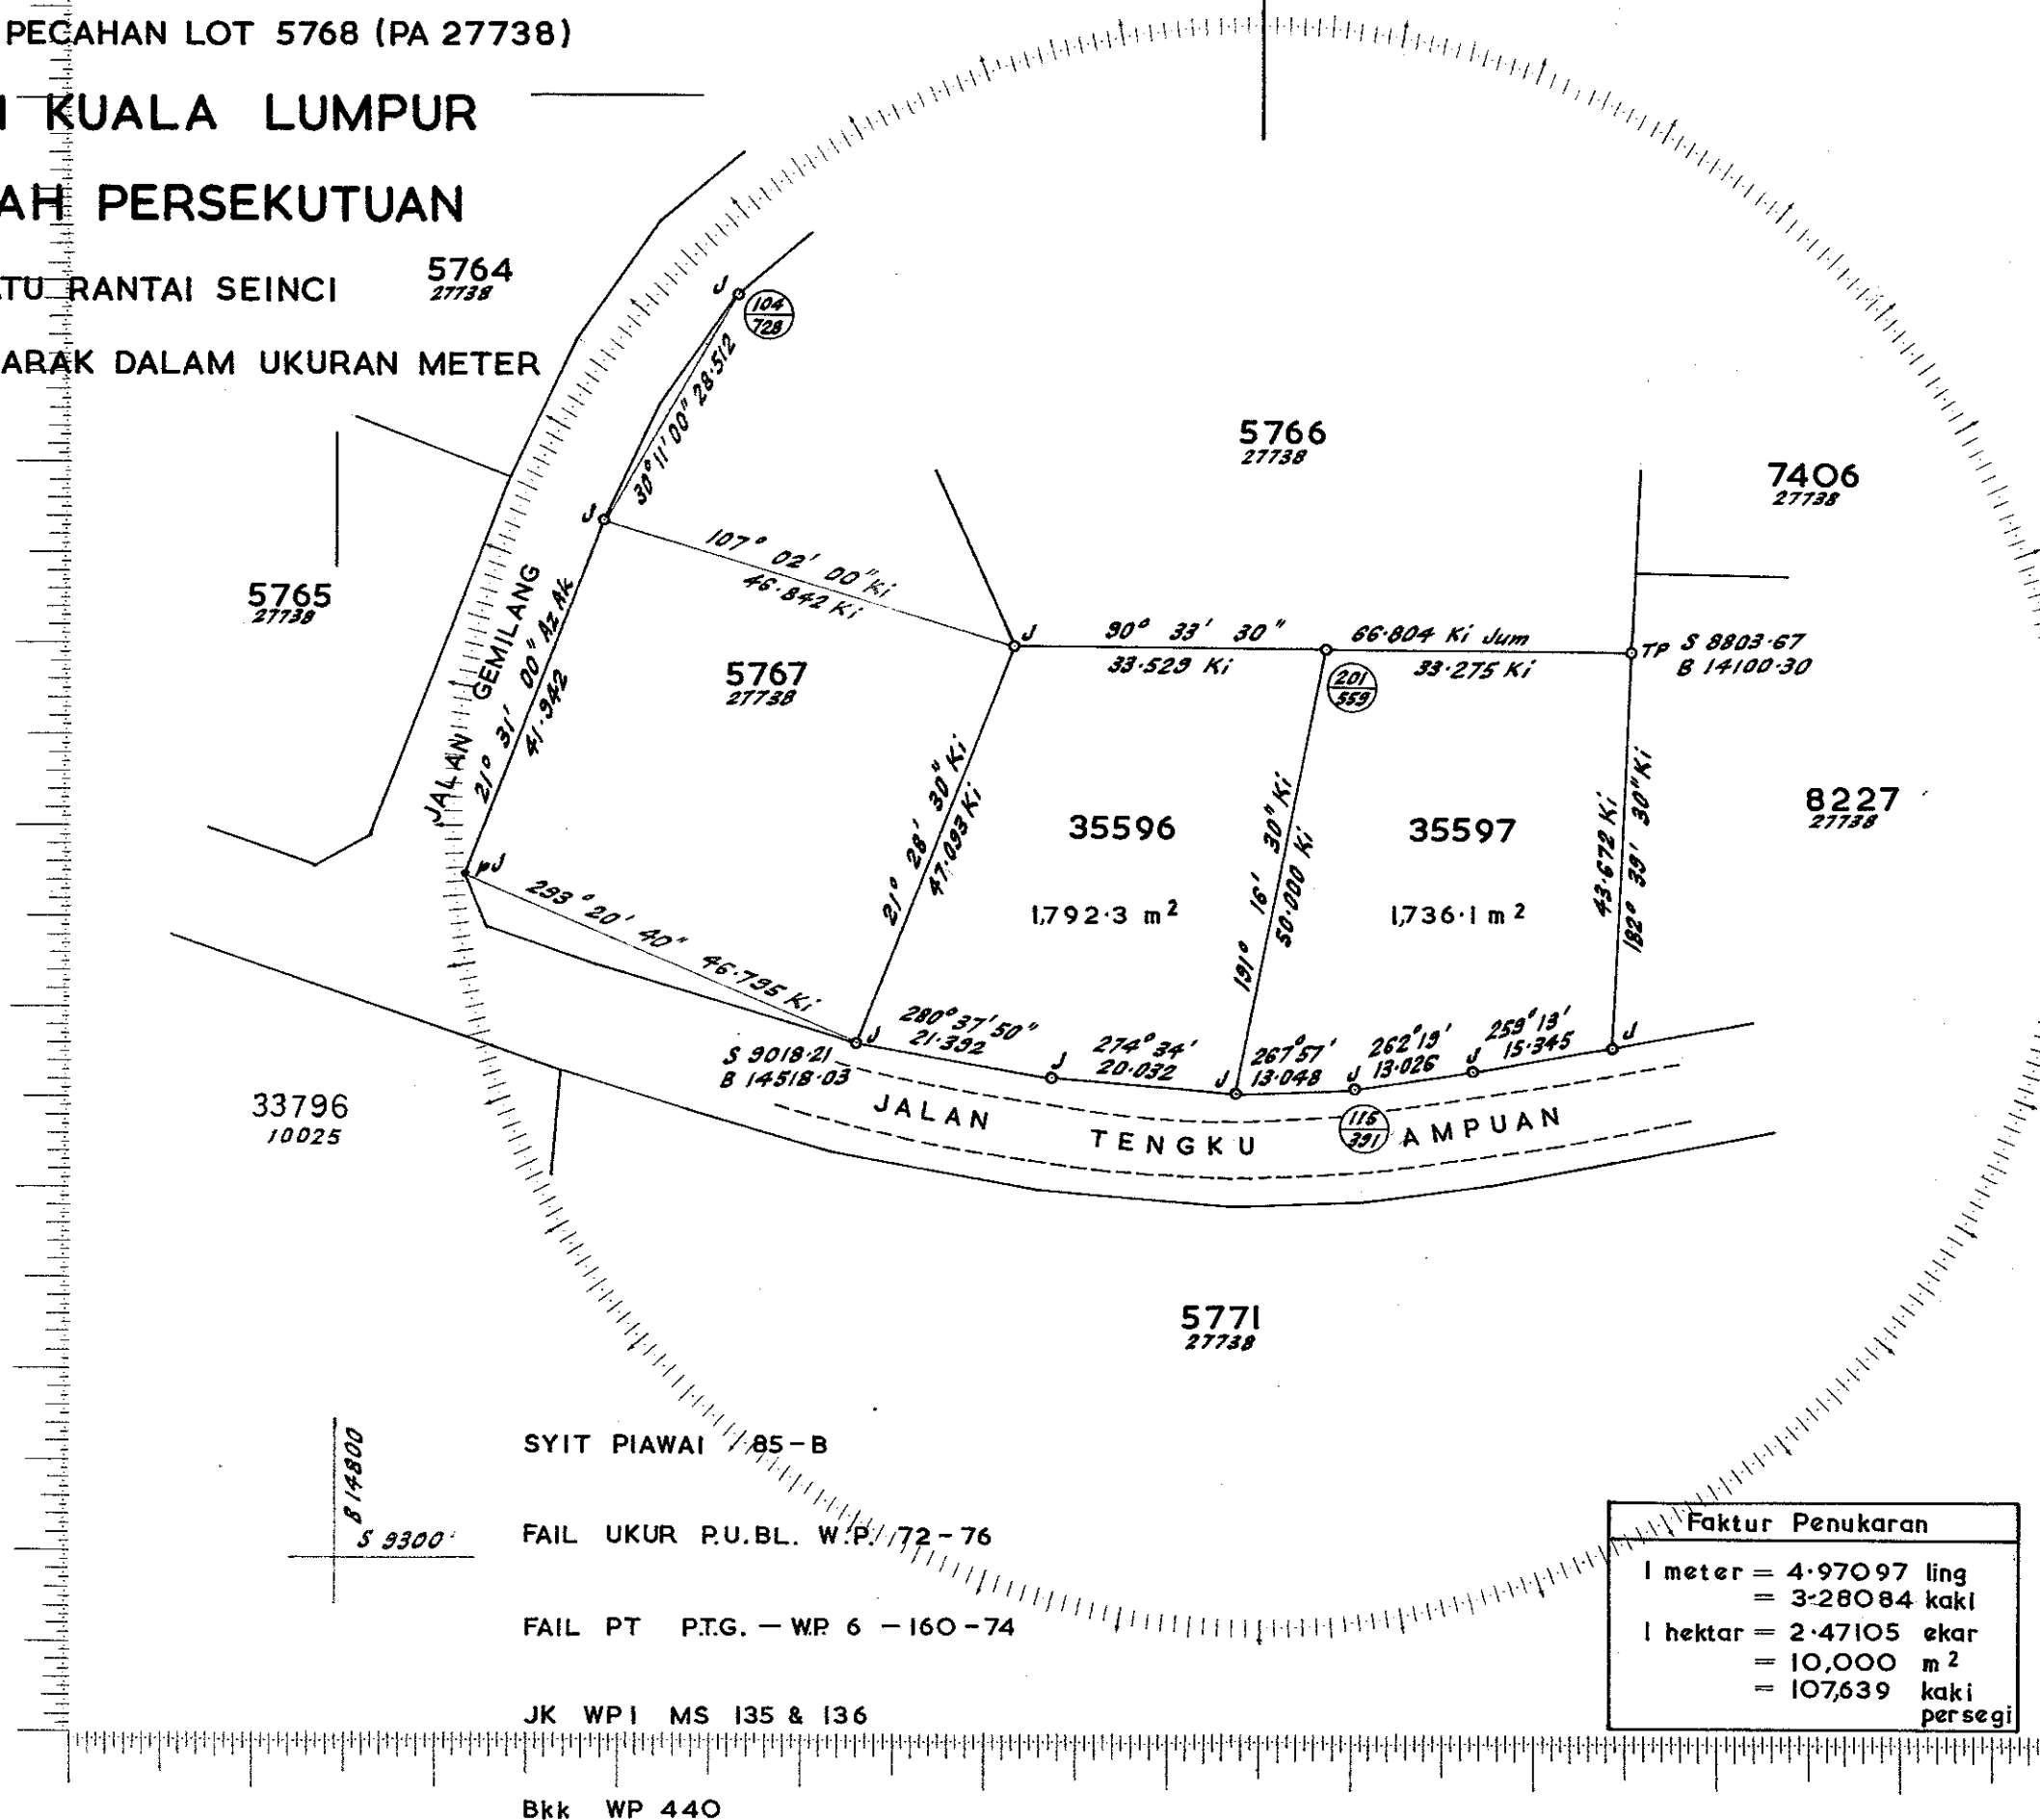

S 8500
B 13800

"Saya, KHOO BOO KHEAN, F.R.I.C.S., F.I.S.M., M.S.I.S., seorang Jurukur Berlesen di bawah Ordinan Jurukur Tanah Berlesen No. 11 tahun 1958, memperakui bahawa kerja ukur darimana pelan ini telah disediakan telah dijalankan dan ditanda di atas tanah oleh saya atau di bawah arahan dan penyeliaan saya sendiri secara langsung di tempat kerjakuar semata-mata mengikut Peraturan-peraturan Jurukur Tanah Berlesen dan bahawa pelan ini adalah merupakan dengan betul nya kerja ukur yang telah siap pada..... haribulan

Mei 1976
Bahawa saya bertanggungjawab atas salah betulnya ukuran ini.
[Signature] 29.7.76 Jurukur
Berlesen di bawah Ordinan No. 11 Tahun 1958"

SYIT PIAWAI 85-B
FAIL UKUR P.U.B.L. W.P. 72-76
FAIL PT P.T.G. - WP 6 - 160-74
JK WPI MS 135 & 136
Bkk WP 440

Faktor Penukaran	
1 meter	= 4.97097 ling
	= 3.28084 kaki
1 hektar	= 2.47105 ekar
	= 10,000 m ²
	= 107,639 kaki persegi

UKURAN KELAS SATU

DILULUSKAN OLEH

(PAUL FOO) 28/5/77
Ketua Pengarah Ukur,
Semenanjung Malaysia.

PA 10249