




WILAYAH PERSEKUTUAN KUALA LUMPUR
MUKIM KUALA LUMPUR
LOT 481473

DIUKUR OLEH AMIRUDDIN BIN ABDUL RANI
DISEDIAKAN OLEH SHAHRIL IZHAM BIN MD. SHAHARI
SKALA 1 : 600
PETA KADASTER 85-B

PA1111767

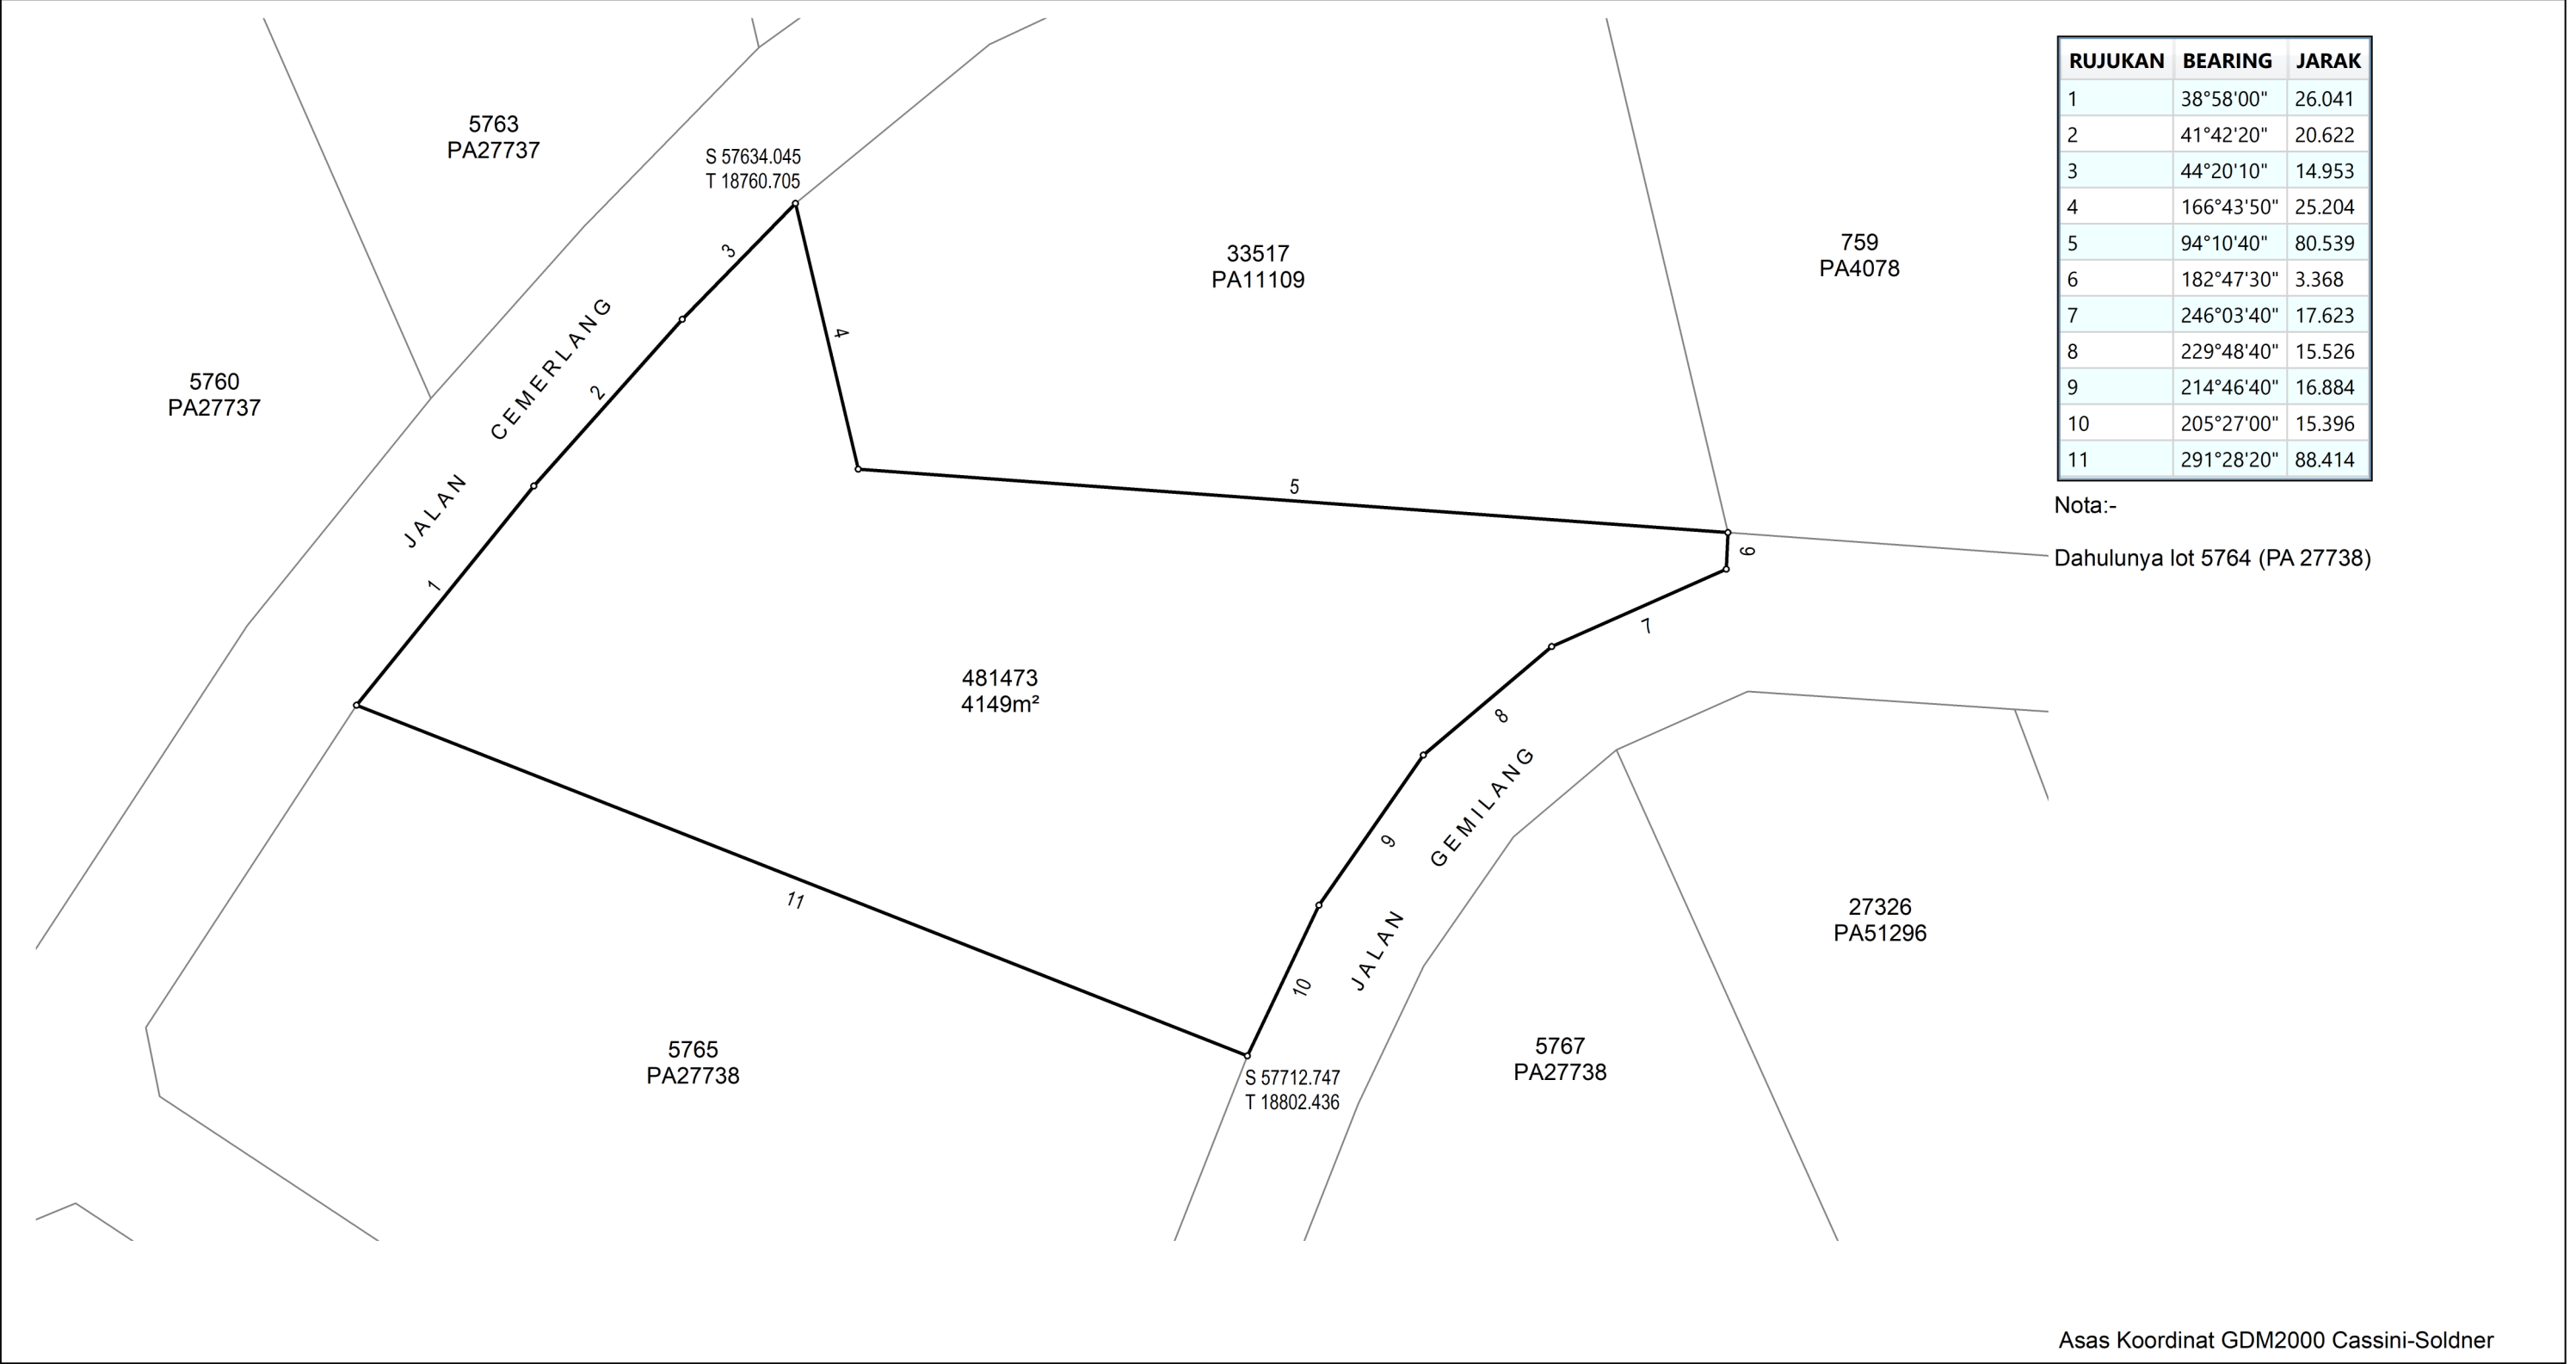

FAIL UKUR PUWP135_2018
FAIL PEJ. TANAH PTG/WP 2(SP)/2016/1168
DILULUSKAN OLEH

SR DR. MOHD YUNUS BIN MOHD YUSOFF
PENGARAH UKUR DAN PEMETAAN WILAYAH
PERSEKUTUAN KUALA LUMPUR

Tarikh: 22/10/2018

