

LOT 27326 & 27327

PECAHAN LOT 5766 (PA 27738)


MUKIM KUALA LUMPUR
WILAYAH PERSEKUTUAN

SKEL 1:500

'Saya, H. J. SELVADURAI seorang Jurukur Berlesen di bawah Ordinan Jurukur Tanah Berlesen No. 11 Tahun 1958, memperakui bahawa kerja ukur darimana pelan ini telah disediakan telah di jalankan dan ditanda di atas tanah oleh atau di bawah arahan dan penyeliaan YEOH HO HUAT sendiri secara langsung di tempat kerjalar semata-mata mengikut Peraturan-peraturan Jurukur Tanah Berlesen dan bahawa pelan ini adalah merupakan dengan betulnya kerja ukur yang telah siap pada...25...haribulan...MEI.....1973.
Bahawa saya bertanggungjawab atas salah betulnya ukuran ini.

Bertarikh...6...haribulan...OKTOBER.....1981.

H. J. Selvadurai
Jurukur
Berlesen di bawah Ordinan No. 11 Tahun 1958.

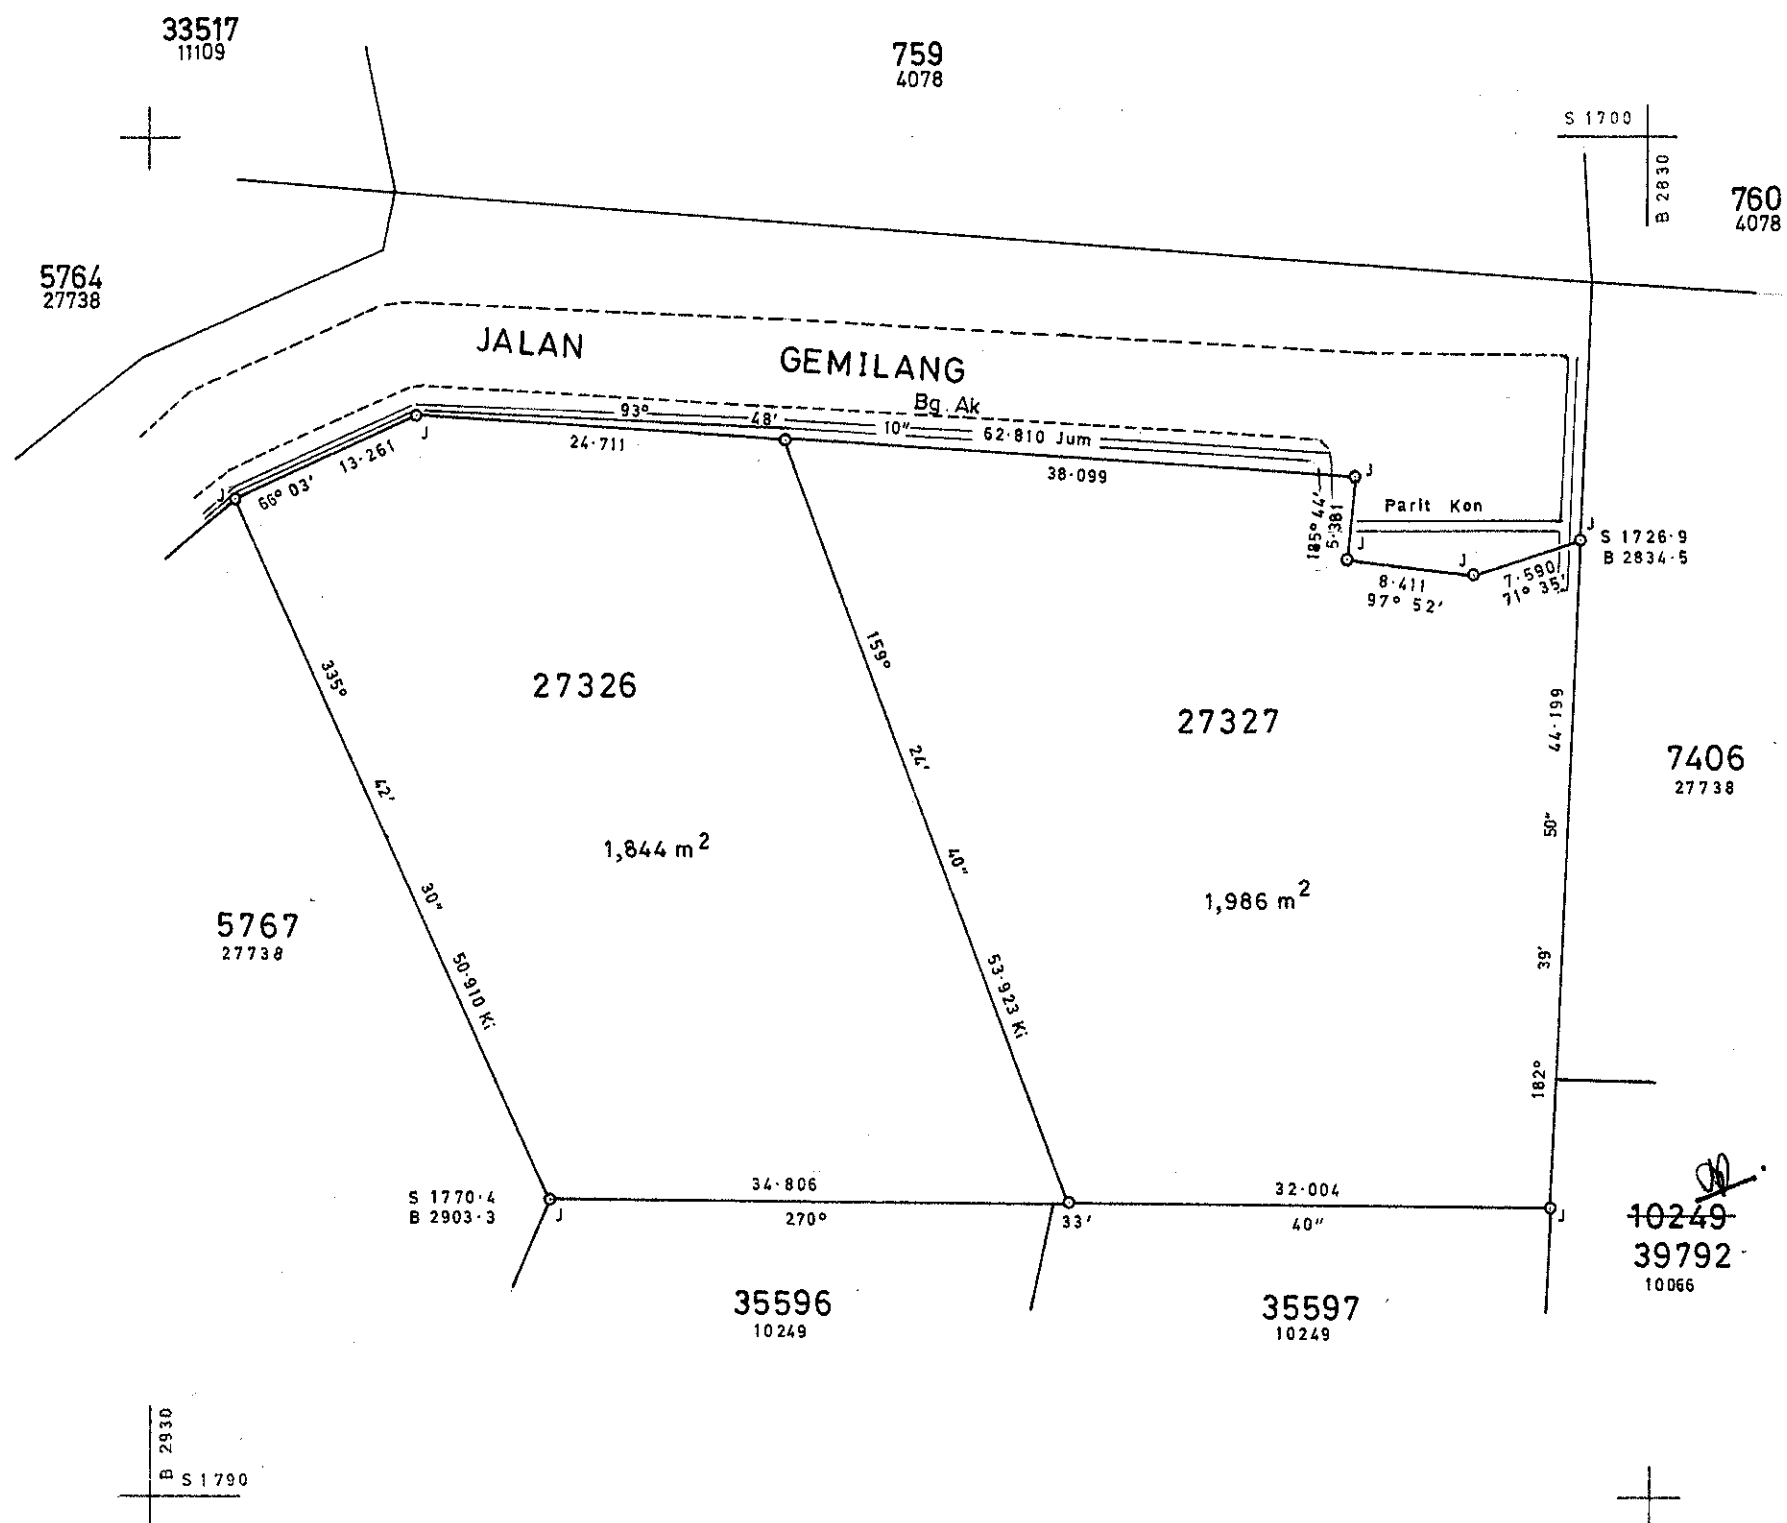

Syit Piawai 85-B

Fail Ukur P.U. BL. Sel. 69 - 73

Fail PT PHT. KL 6/ 2258/ 72

JK WP 15 M 59 & 60

BK WP 1279

Ukuran Klas Satu

Diperiksa oleh *Rabu bin Ahmad*
(Rabu bin Ahmad)

Kallayil Sathyanathan Nair
Diluluskan oleh *Kallayil Sathyanathan Nair*
18.8.1982
Pengarah Ukur
Wilayah Persekutuan

PA 51296