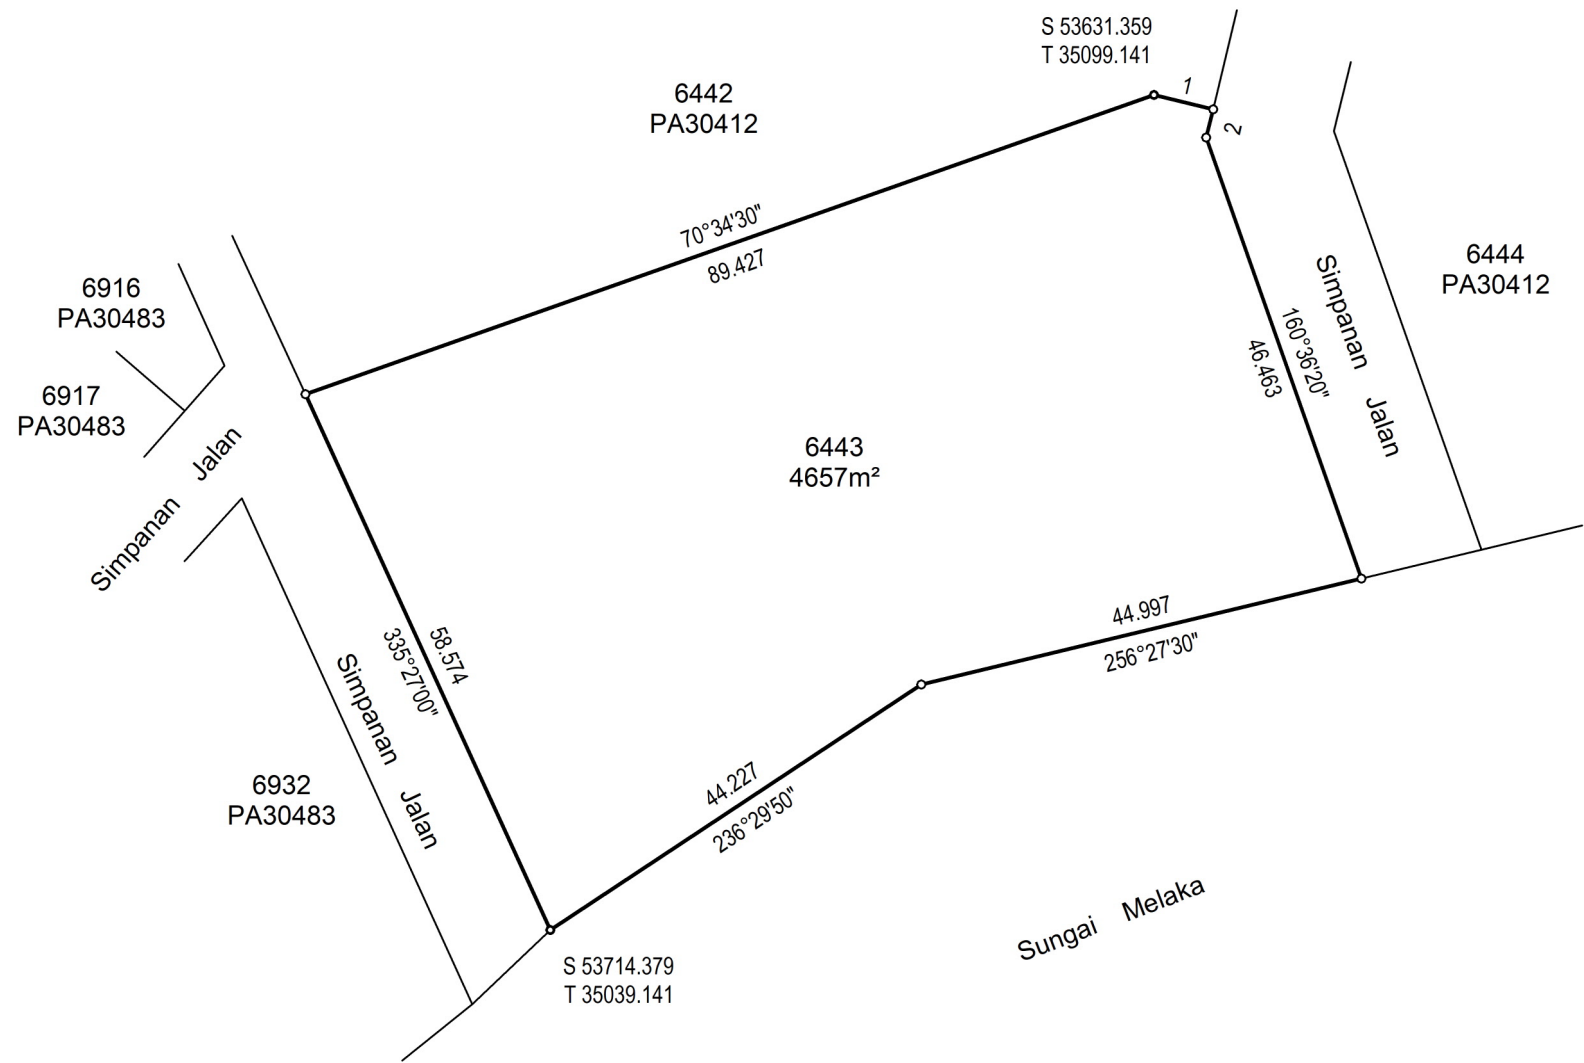


RUJUKAN	BEARING	JARAK
1	103°41'40"	6.053
2	193°40'30"	2.893



NOTA :-
UKURAN SEMULA LOT 6443 (PA30412)
UNTUK TUJUAN HAKMILIK STRATA.

Asas Koordinat GDM2000 Cassini-Soldner

NEGERI MELAKA
DAERAH MELAKA TENGAH
MUKIM BACHANG
LOT 6443

DISEDIAKAN OLEH ROSMAINI BINTI ABD FATAH

SKALA 1 : 750

PETA KADASTER 34-C-III

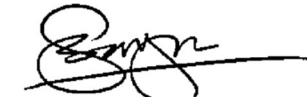
PA111048



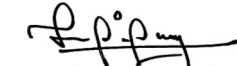
Saya FOO SAY JOON, MRISM., MAALS., seorang Juruukur Tanah yang dilesen di bawah Akta Juruukur Tanah Berlesen 1958 (Akta 458), memperakui bahawa pengukuran darimana pelan ini telah disediakan, telah dijalankan dan ditanda di atas tanah oleh saya atau dibawah arahan saya sendiri secara langsung di lapangan semata-mata mengikut Peraturan-peraturan Juruukur Tanah Berlesen, dan bahawa sebahagian pelan ini secara tepat mewakili pengukuran yang telah disempurnakan pada 01 Februari 2013.

Bahawa saya bertanggungjawab sepenuhnya ke atas salah betulnya ukuran ini.

Bertarikh __03__ haribulan __Mei__ 2019


Juruukur Tanah Yang Dilesen Di Bawah Akta 458

FAIL UKUR PUBLM 59_2019
FAIL PEJ. TANAH
DILULUSKAN OLEH


TSALIMY BIN ABDULLAH
Pengarah Ukur dan Pemetaan
Melaka
Tarikh : 09.05.2019

