

NEGERI MELAKA
DAERAH MELAKA TENGAH
MUKIM BACHANG
LOT 5775-5787

SKALA 1 : 2200

NOTA

Dahulunya sebahagian lot 592(PA 9520),
607(PA 11054), 627 (PA 20218) dan lain-lain

Fail Ukur PUBLM 79-1998

Fail Pej. Tanah PTMT A4/01/3708(32)

Lembar Piawai 34-C-I & III

JK 1149 M 166-172

BK 26828

Saya **TOH SWEE ENG** seorang Juruukur Tanah yang dilesen,
di bawah Akta Juruukur Tanah Berlesen 1958 (Akta 458), memperakui
bahawa pengukuran darimana pelan ini telah disediakan, telah
dijalankan dan ditanda di atas tanah oleh saya atau di bawah
arahan saya sendiri secara langsung di lapangan semata-mata
mengikut Peraturan-peraturan Juruukur Tanah Berlesen dan bahawa
pelan ini secara tepat mewakili pengukuran yang telah
disempurnakan pada 03 haribulan Jun 2002


Bahawa saya bertanggungjawab sepenuhnya ke atas salah betulnya
ukuran ini

Bertariikh **03** haribulan **Jun** 2002

Juruukur Tanah Yang Dilesen di bawah Akta 458

Diluluskan oleh **16-Julai-2007**
(PADZILLAH BIN CHE ROS)
PENGARAH UKUR DAN PEMETAAN
MELAKA

PA 40749

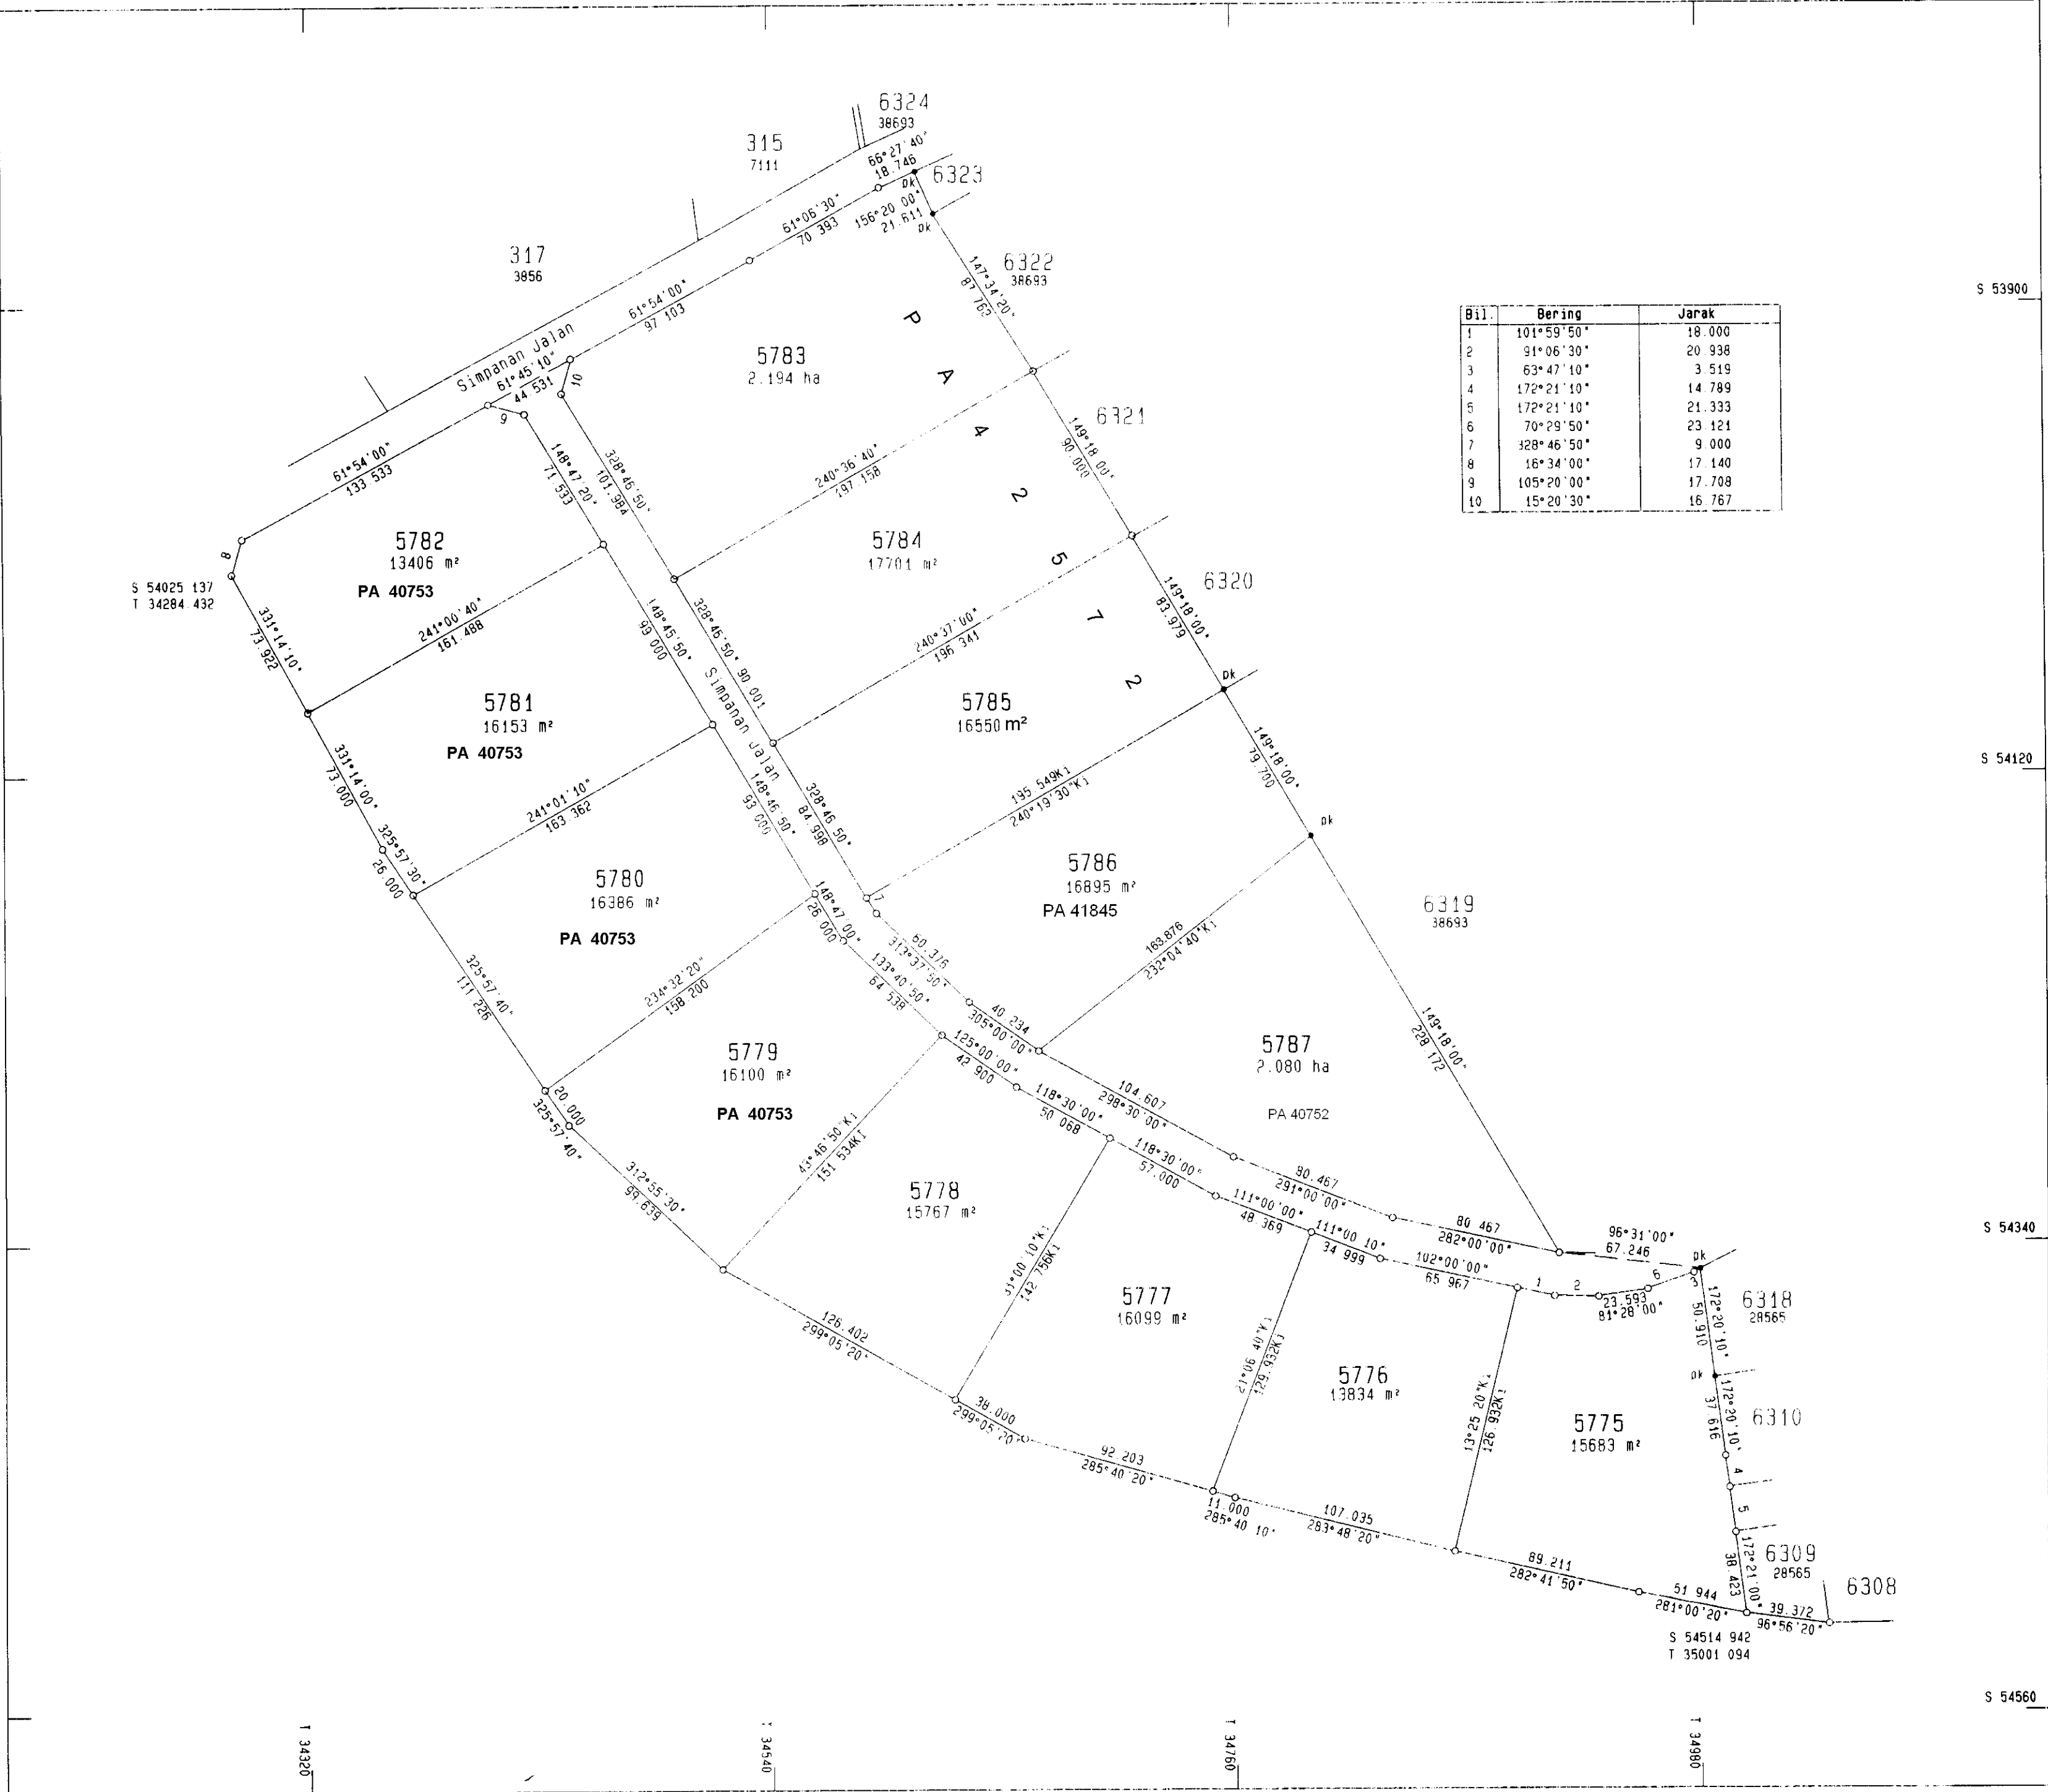

Bil.	Bering	Jarak
1	101°59'50"	18.000
2	91°06'30"	20.938
3	63°47'10"	3.519
4	172°21'10"	14.789
5	172°21'10"	21.333
6	70°29'50"	23.121
7	328°46'50"	9.000
8	16°34'00"	17.140
9	105°20'00"	17.708
10	15°20'30"	16.767

S 53900

S 54120

S 54340

S 54560