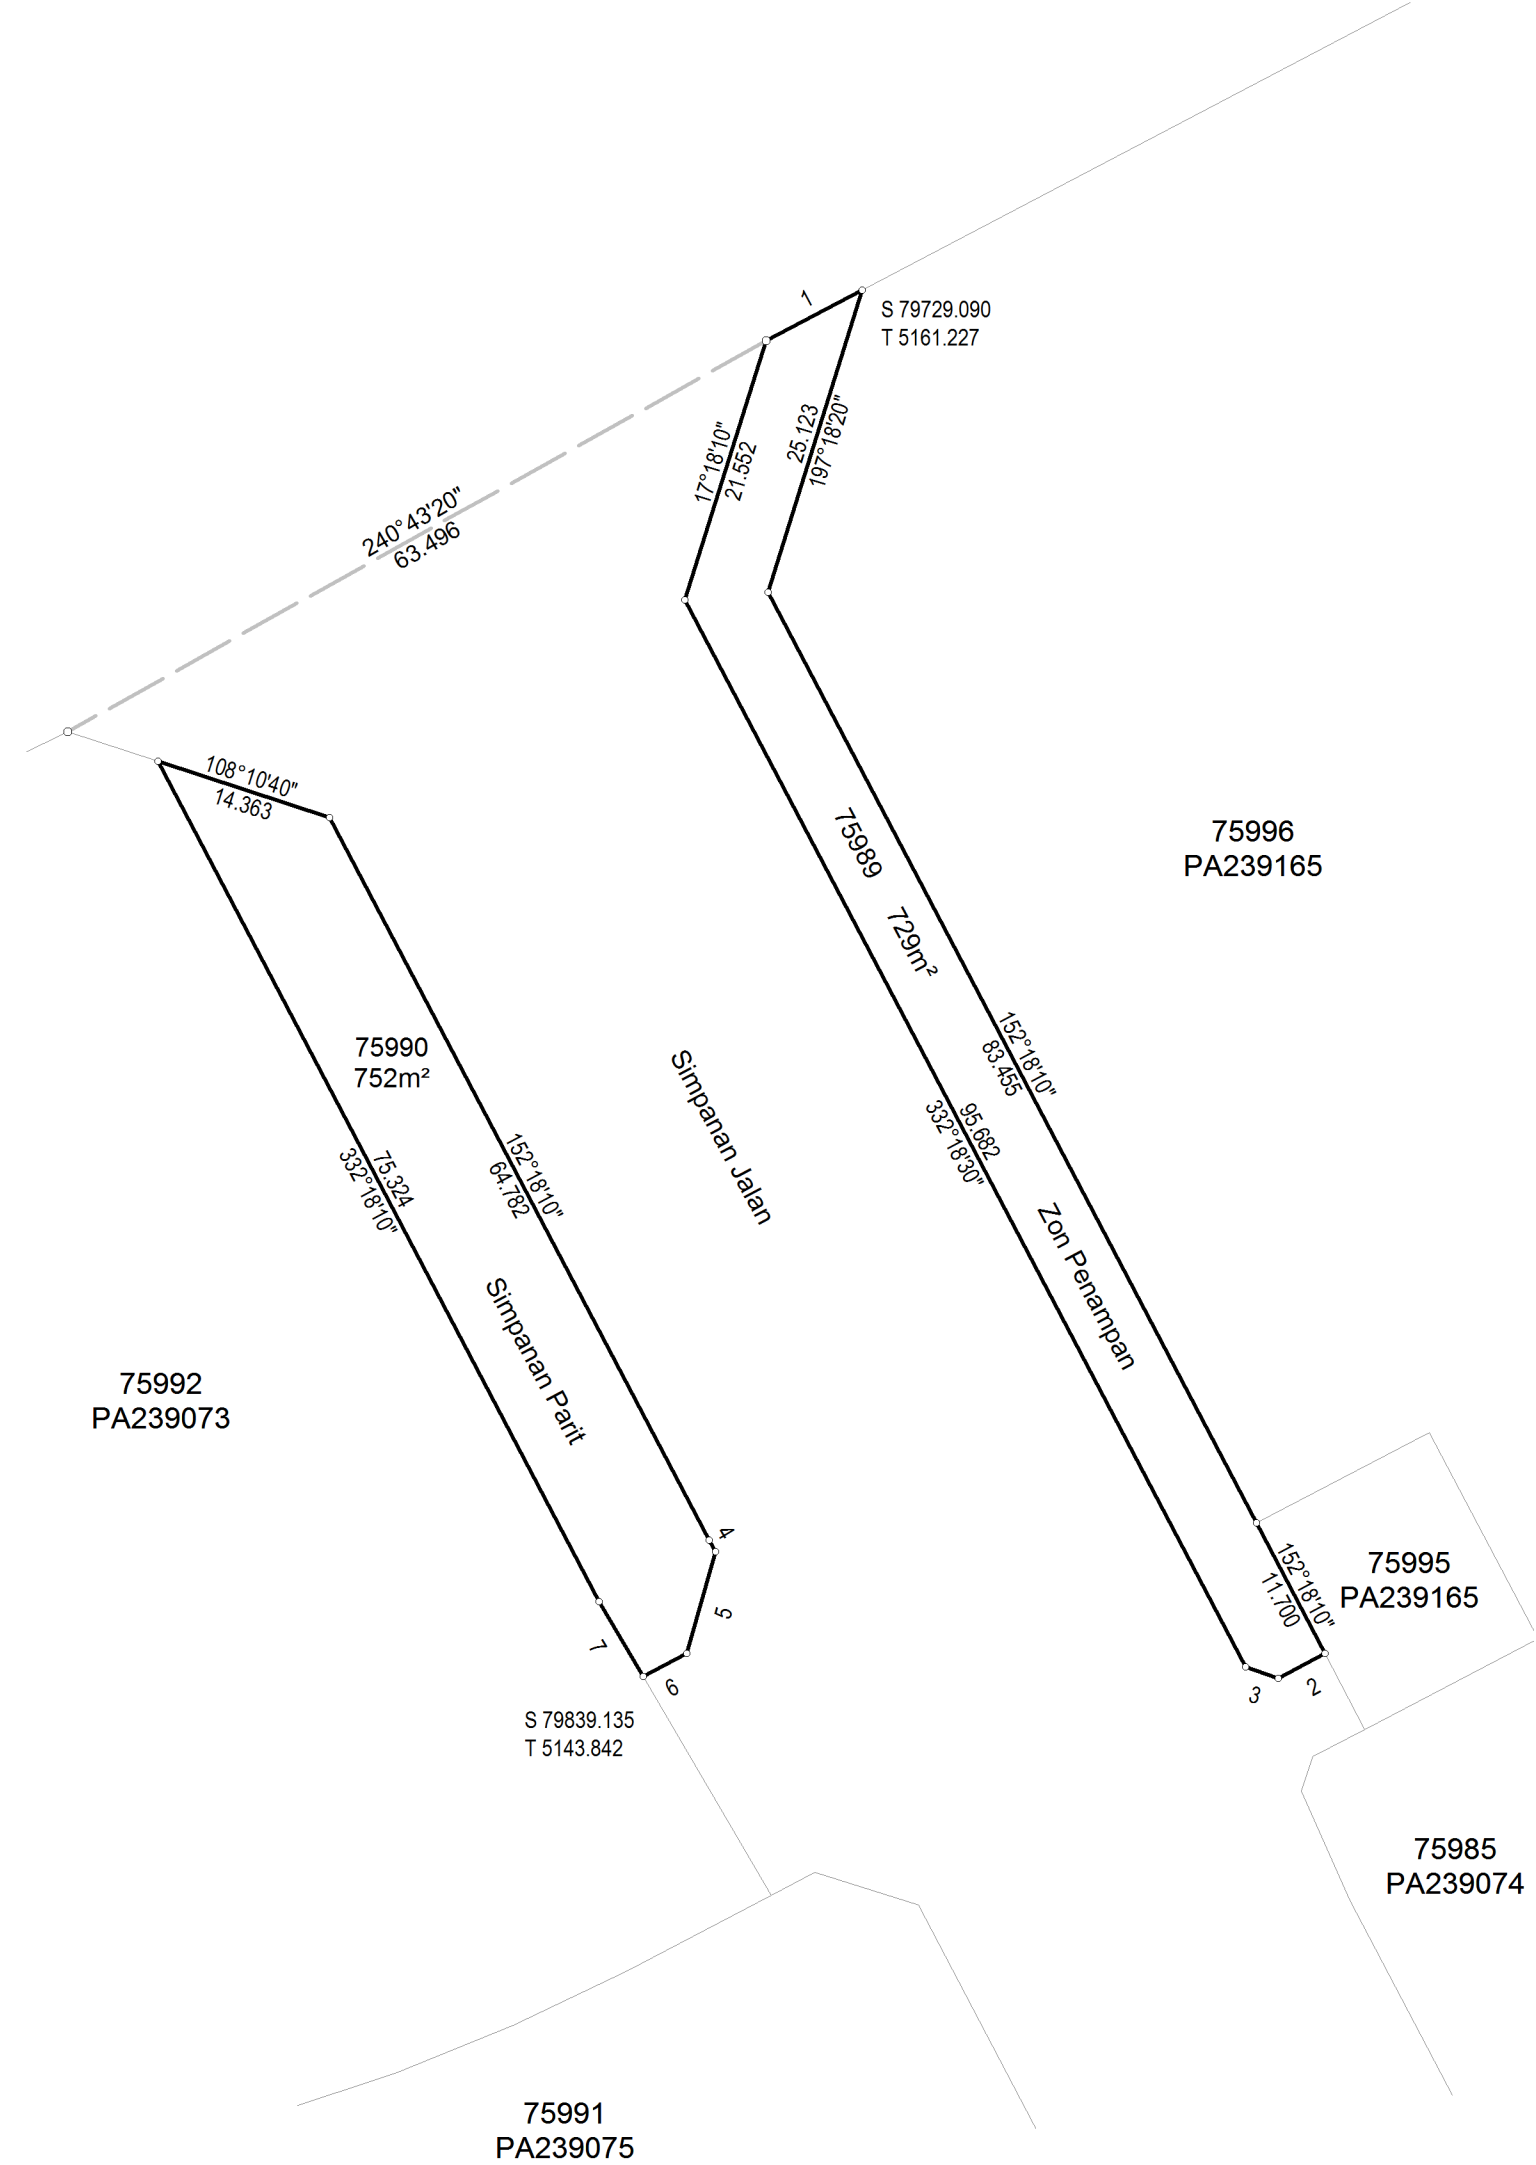


RUJUKAN	BEARING	JARAK
1	62°18'20"	8.622
2	242°17'50"	4.229
3	289°05'00"	2.741
4	149°39'10"	1.028
5	195°58'30"	8.419
6	242°18'10"	3.915
7	329°39'10"	6.892



NOTA:
DAHULUNYA SEBAHAGIAN LOT 75650
(PA235260)
Asas Koordinat GDM2000 Cassini-Soldner

NEGERI SELANGOR
DAERAH KUALA LANGAT
MUKIM TANJONG DUABELAS
LOT 75989 & 75990

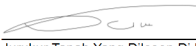
DISEDIAKAN OLEH MD SALLEH BIN ALI
SKALA 1 : 600
PETA KADASTER 100D

PA239072

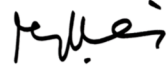
"Saya Tung Soo Chye seorang Juruukur Tanah Berlesen di bawah Akta Juruukur Tanah Berlesen 1958 (Akta 458) memperakui bahawa pengukuran dari mana pelan ini telah disediakan, telah dijalankan dan ditanda diatas tanah oleh saya atau dibawah arahan saya sendiri secara langsung di lapangan semata-mata mengikut Peraturan-peraturan Juruukur Tanah Berlesen, dan bahawa pelan ini secara tepat mewakili pengukuran yang telah disempurnakan pada 2 haribulan Januari 2018.

Bahawa saya bertanggungjawab sepenuhnya ke atas salah betulnya ukuran ini.

Bertarikh 22 haribulan Jun 2018


Juruukur Tanah Yang Dilesen Di Bawah Akta 458"

FAIL UKUR PUBLSEL868_2017
FAIL PEJ. TANAH PTK.LGT.06/TS03/42/112016
DILULUSKAN OLEH


Sr DR. ZAINAL BIN A MAJEED
PENGARAH UKUR DAN PEMETAAN SELANGOR
Tarikh: 25-06-2018

