


RUJUKAN	BEARING	JARAK
1	81°24'00"	13.193
2	98°24'40"	13.654
3	115°24'50"	13.653
4	132°25'20"	13.652
5	149°25'30"	13.315
6	184°31'50"	9.607
7	217°56'40"	4.121
8	73°09'20"	11.934
9	56°00'10"	11.934
10	38°50'40"	11.934
11	21°41'10"	11.934
12	4°31'40"	11.934
13	329°25'40"	11.830
14	312°25'40"	11.830
15	295°24'50"	11.831
16	278°24'30"	11.829
17	261°24'00"	11.830
18	335°49'40"	9.488
19	19°03'50"	2.915
20	62°18'20"	4.647
21	260°09'50"	12.902
22	265°26'50"	12.902
23	270°43'40"	12.902
24	332°18'10"	10.663

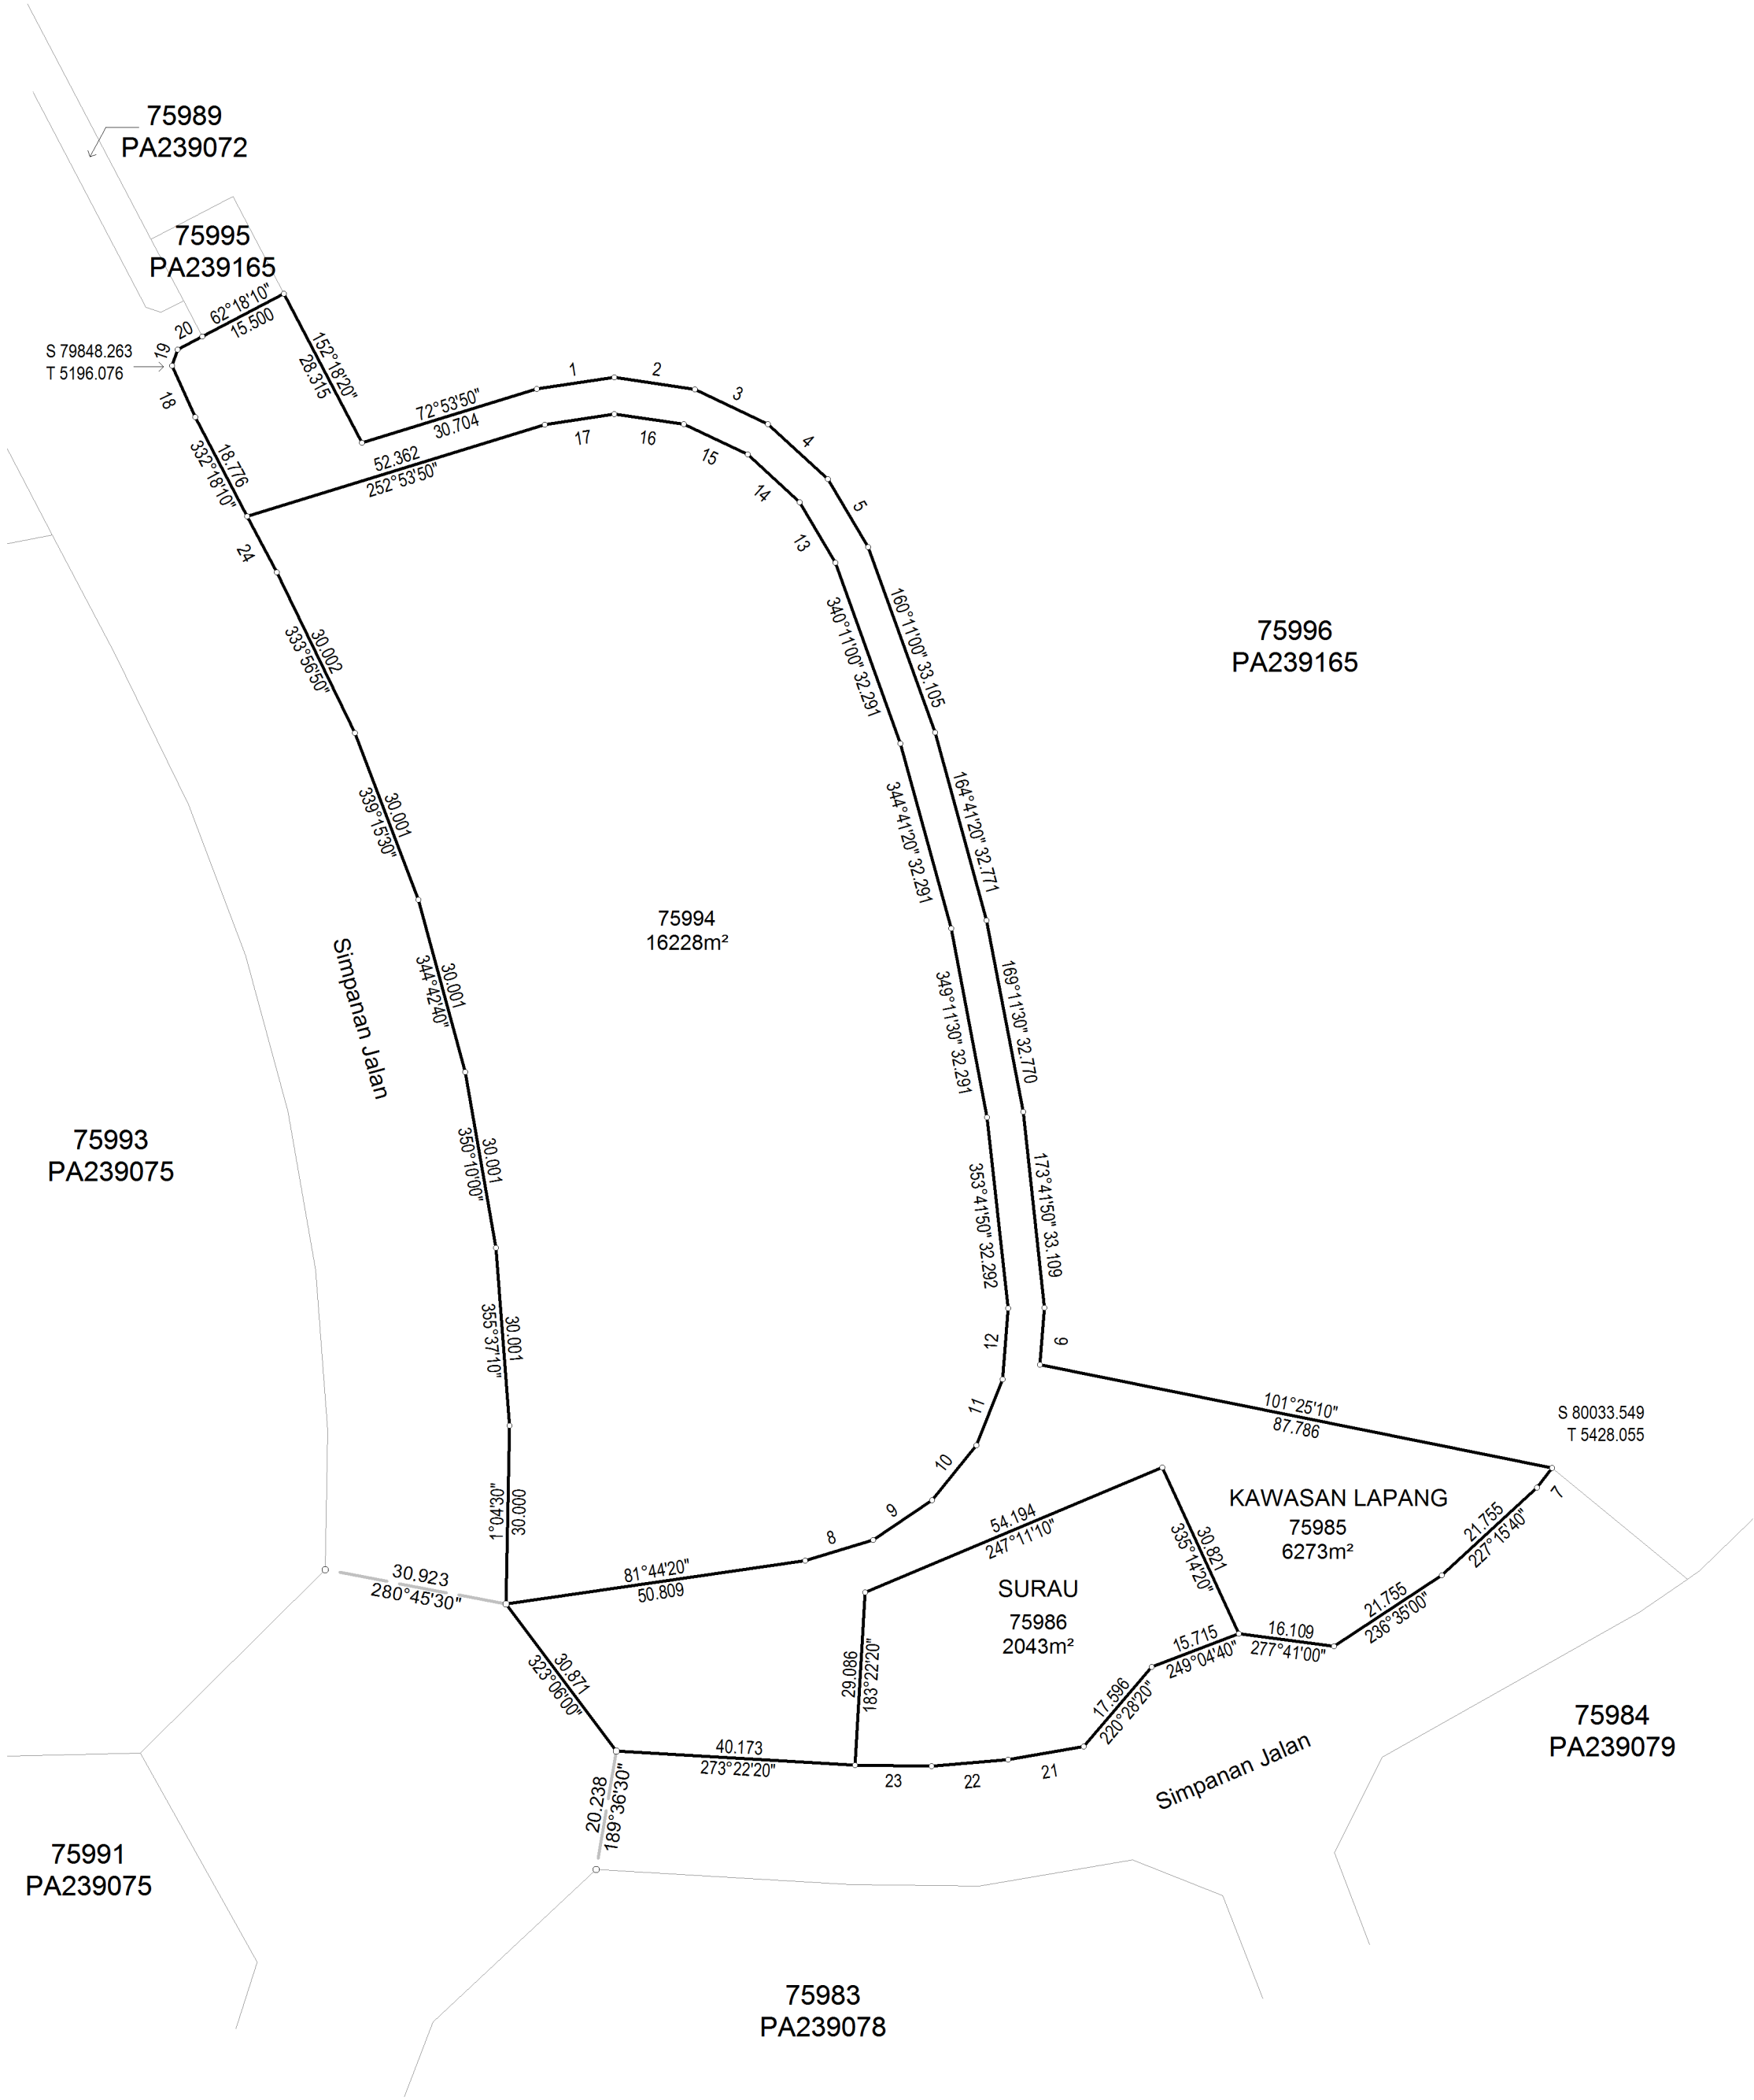

NOTA:
DAHULUNYA SEBAHAGIAN LOT 75650
(PA235260)
Asas Koordinat GDM2000 Cassini-Soldner

NEGERI SELANGOR
DAERAH KUALA LANGAT
MUKIM TANJONG DUABELAS
LOT 75985, 75986 & 75994

DISEDIAKAN OLEH MD SALLEH BIN ALI
SKALA 1 : 1000
PETA KADASTER 100D

PA239074



"Saya Tung Soo Chye seorang Juruukur Tanah Berlesen di bawah Akta Juruukur Tanah Berlesen 1958 (Akta 458) memperakui bahawa pengukuran dari mana pelan ini telah disediakan, telah dijalankan dan dilanda diatas tanah oleh saya atau dibawah arahan saya sendiri secara langsung di lapangan semata-mata mengikut Peraturan-peraturan Juruukur Tanah Berlesen, dan bahawa pelan ini secara tepat mewakili pengukuran yang telah disempurnakan pada 2 haribulan Januari 2018.

Bahawa saya bertanggungjawab sepenuhnya ke atas salah betulnya ukuran ini.

Bertarikh 22 haribulan Jun 2018

Juruukur Tanah Yang Dileesen Di Bawah Akta 458"

FAIL UKUR PUBLSEL868_2017
FAIL PEJ. TANAH PTK.LGT.06/TS03/42/
112016
DILULUSKAN OLEH

Sr DR. ZAINAL BIN A MAJEED
PENGARAH UKUR DAN PEMETAAN SELANGOR
Tarikh: 25-06-2018