


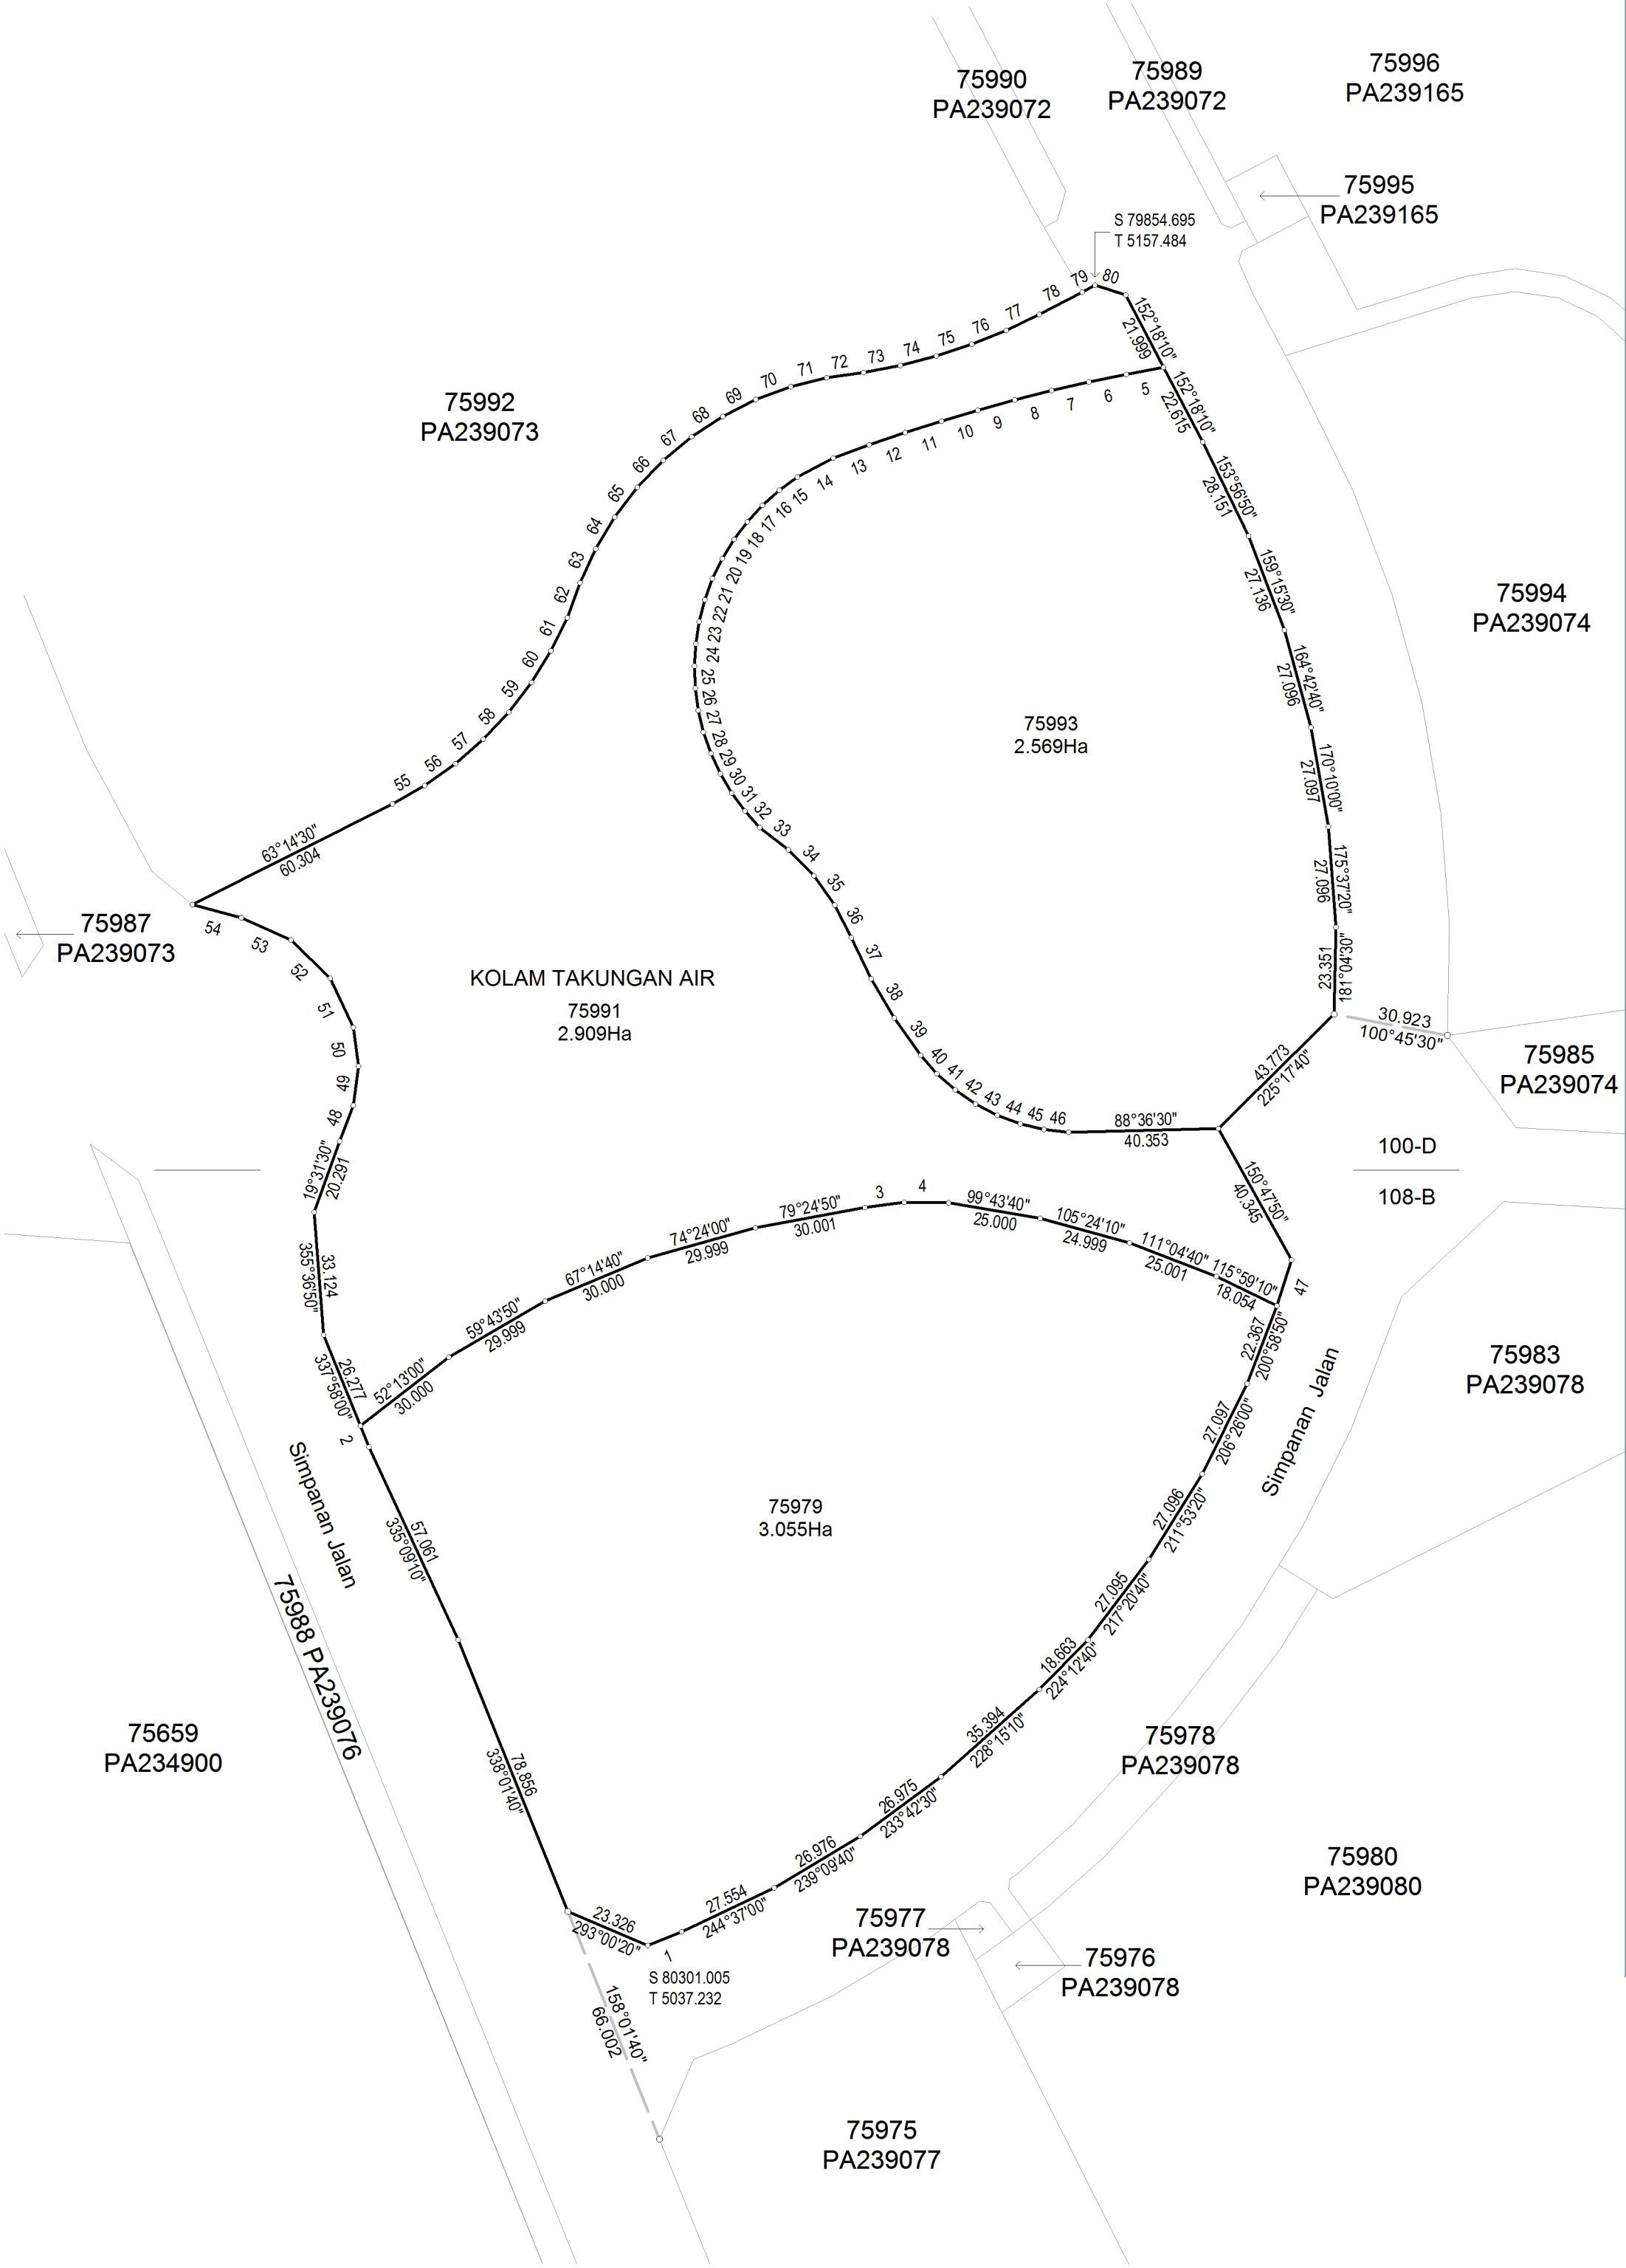

RUJUKAN	BEARING	JARAK
1	247°59'10"	9.812
2	337°58'10"	6.145
3	82°37'00"	10.669
4	90°24'10"	11.847
5	259°22'10"	10.235
6	258°11'10"	10.248
7	257°00'00"	10.248
8	255°49'20"	10.248
9	254°37'50"	10.247
10	253°27'10"	10.248
11	252°16'00"	10.247
12	251°04'50"	10.249
13	249°53'50"	10.247
14	241°55'00"	10.931
15	233°59'30"	6.018
16	228°21'20"	6.018
17	222°43'30"	6.018
18	217°05'50"	6.018
19	211°27'50"	6.018
20	205°50'10"	6.019
21	200°12'00"	6.018
22	194°34'50"	6.018
23	188°56'50"	6.018
24	183°18'20"	6.018
25	177°41'10"	6.018
26	172°03'40"	6.018
27	166°25'20"	6.018
28	160°47'30"	6.018
29	155°10'20"	6.018
30	149°31'40"	6.018
31	143°54'30"	6.018
32	138°16'30"	6.017
33	127°16'50"	9.745
34	135°53'50"	9.745
35	144°30'50"	9.745
36	153°07'40"	9.745
37	154°18'30"	12.260
38	149°27'10"	12.260
39	144°36'30"	12.261
40	138°40'00"	6.603
41	131°37'50"	6.602
42	124°35'30"	6.603
43	117°33'00"	6.603
44	110°31'20"	6.603
45	103°29'20"	6.602
46	96°27'00"	6.604
47	197°57'40"	13.077
48	21°19'40"	10.360
49	7°06'50"	10.539
50	352°47'20"	10.538
51	334°36'50"	14.644
52	314°25'50"	14.643
53	294°14'40"	14.643
54	284°49'10"	13.710
55	60°22'10"	10.000
56	54°38'30"	10.000
57	48°54'50"	10.000
58	43°10'20"	10.000
59	37°27'00"	10.000
60	31°43'00"	9.999
61	25°58'50"	10.001
62	20°42'00"	10.001
63	24°25'30"	10.000
64	30°52'50"	9.999
65	37°20'10"	10.000

RUJUKAN	BEARING	JARAK
66	43°46'50"	10.000
67	50°14'30"	10.001
68	56°41'30"	10.000
69	63°08'50"	10.000
70	69°36'20"	10.000
71	76°02'50"	10.000
72	81°54'00"	10.000
73	79°10'50"	10.000
74	75°28'10"	10.000
75	71°44'50"	10.000
76	68°02'10"	10.000
77	64°19'00"	10.000
78	62°18'10"	12.915
79	62°18'10"	3.916
80	107°18'40"	8.622

NOTA:
DAHULUNYA SEBAHAGIAN LOT 75650
(PA235260)
Asas Koordinat GDM2000 Cassini-Soldner

NEGERI SELANGOR
DAERAH KUALA LANGAT
MUKIM TANJONG DUABELAS
LOT 75979, 75991 & 75993

DISEDIAKAN OLEH MD SALLEH BIN ALI
SKALA 1 : 1500
PETA KADASTER 100D & 108B

PA239075

"Saya Tung Soo Chye seorang Jurukur Tanah Berlesen di bawah Akta Jurukur Tanah Berlesen 1958 (Akta 458) berperaku bahawa pengukuran dari mana pelan ini telah disediakan, telah dijalankan dan ditanda diatas tanah oleh saya atau dibawah arahan saya sendiri secara langsung di lapangan semata-mata mengikut Peraturan-peraturan Jurukur Tanah Berlesen, dan bahawa pelan ini secara tepat mewakili pengukuran yang telah disempurnakan pada 2 haribulan Januari 2018.
Bahawa saya bertanggungjawab sepenuhnya ke atas salah betulnya ukuran ini.
Bertarikh 22 haribulan Jun 2018

Jurukur Tanah Yang Dilesen Di Bawah Akta 458"

FAIL UKUR PUBLSEL868_2017
FAIL PEJ. TANAH PTK.LGT.06/TS03/42/
112016
DILULUSKAN OLEH

Sr DR. ZAINAL BIN A MAJEED
PENGARAH UKUR DAN PEMETAAN SELANGOR
Tarikh: 25-06-2018