


| RUJUKAN | BEARING    | JARAK  |
|---------|------------|--------|
| 1       | 8°55'40"   | 1.547  |
| 2       | 50°24'30"  | 10.819 |
| 3       | 51°55'50"  | 17.222 |
| 4       | 53°28'10"  | 15.538 |
| 5       | 64°33'20"  | 18.085 |
| 6       | 67°58'30"  | 19.434 |
| 7       | 71°23'20"  | 19.439 |
| 8       | 74°48'10"  | 19.438 |
| 9       | 78°13'10"  | 19.436 |
| 10      | 81°38'10"  | 19.438 |
| 11      | 85°03'10"  | 19.437 |
| 12      | 88°28'20"  | 7.986  |
| 13      | 179°14'30" | 0.908  |
| 14      | 170°10'20" | 21.932 |
| 15      | 161°05'20" | 21.930 |
| 16      | 152°00'50" | 21.929 |
| 17      | 142°56'00" | 21.930 |
| 18      | 133°51'30" | 21.930 |
| 19      | 124°46'50" | 21.930 |
| 20      | 115°41'50" | 18.186 |
| 21      | 115°42'30" | 3.744  |
| 22      | 106°36'50" | 7.016  |
| 23      | 358°28'00" | 6.758  |
| 24      | 342°00'30" | 4.014  |

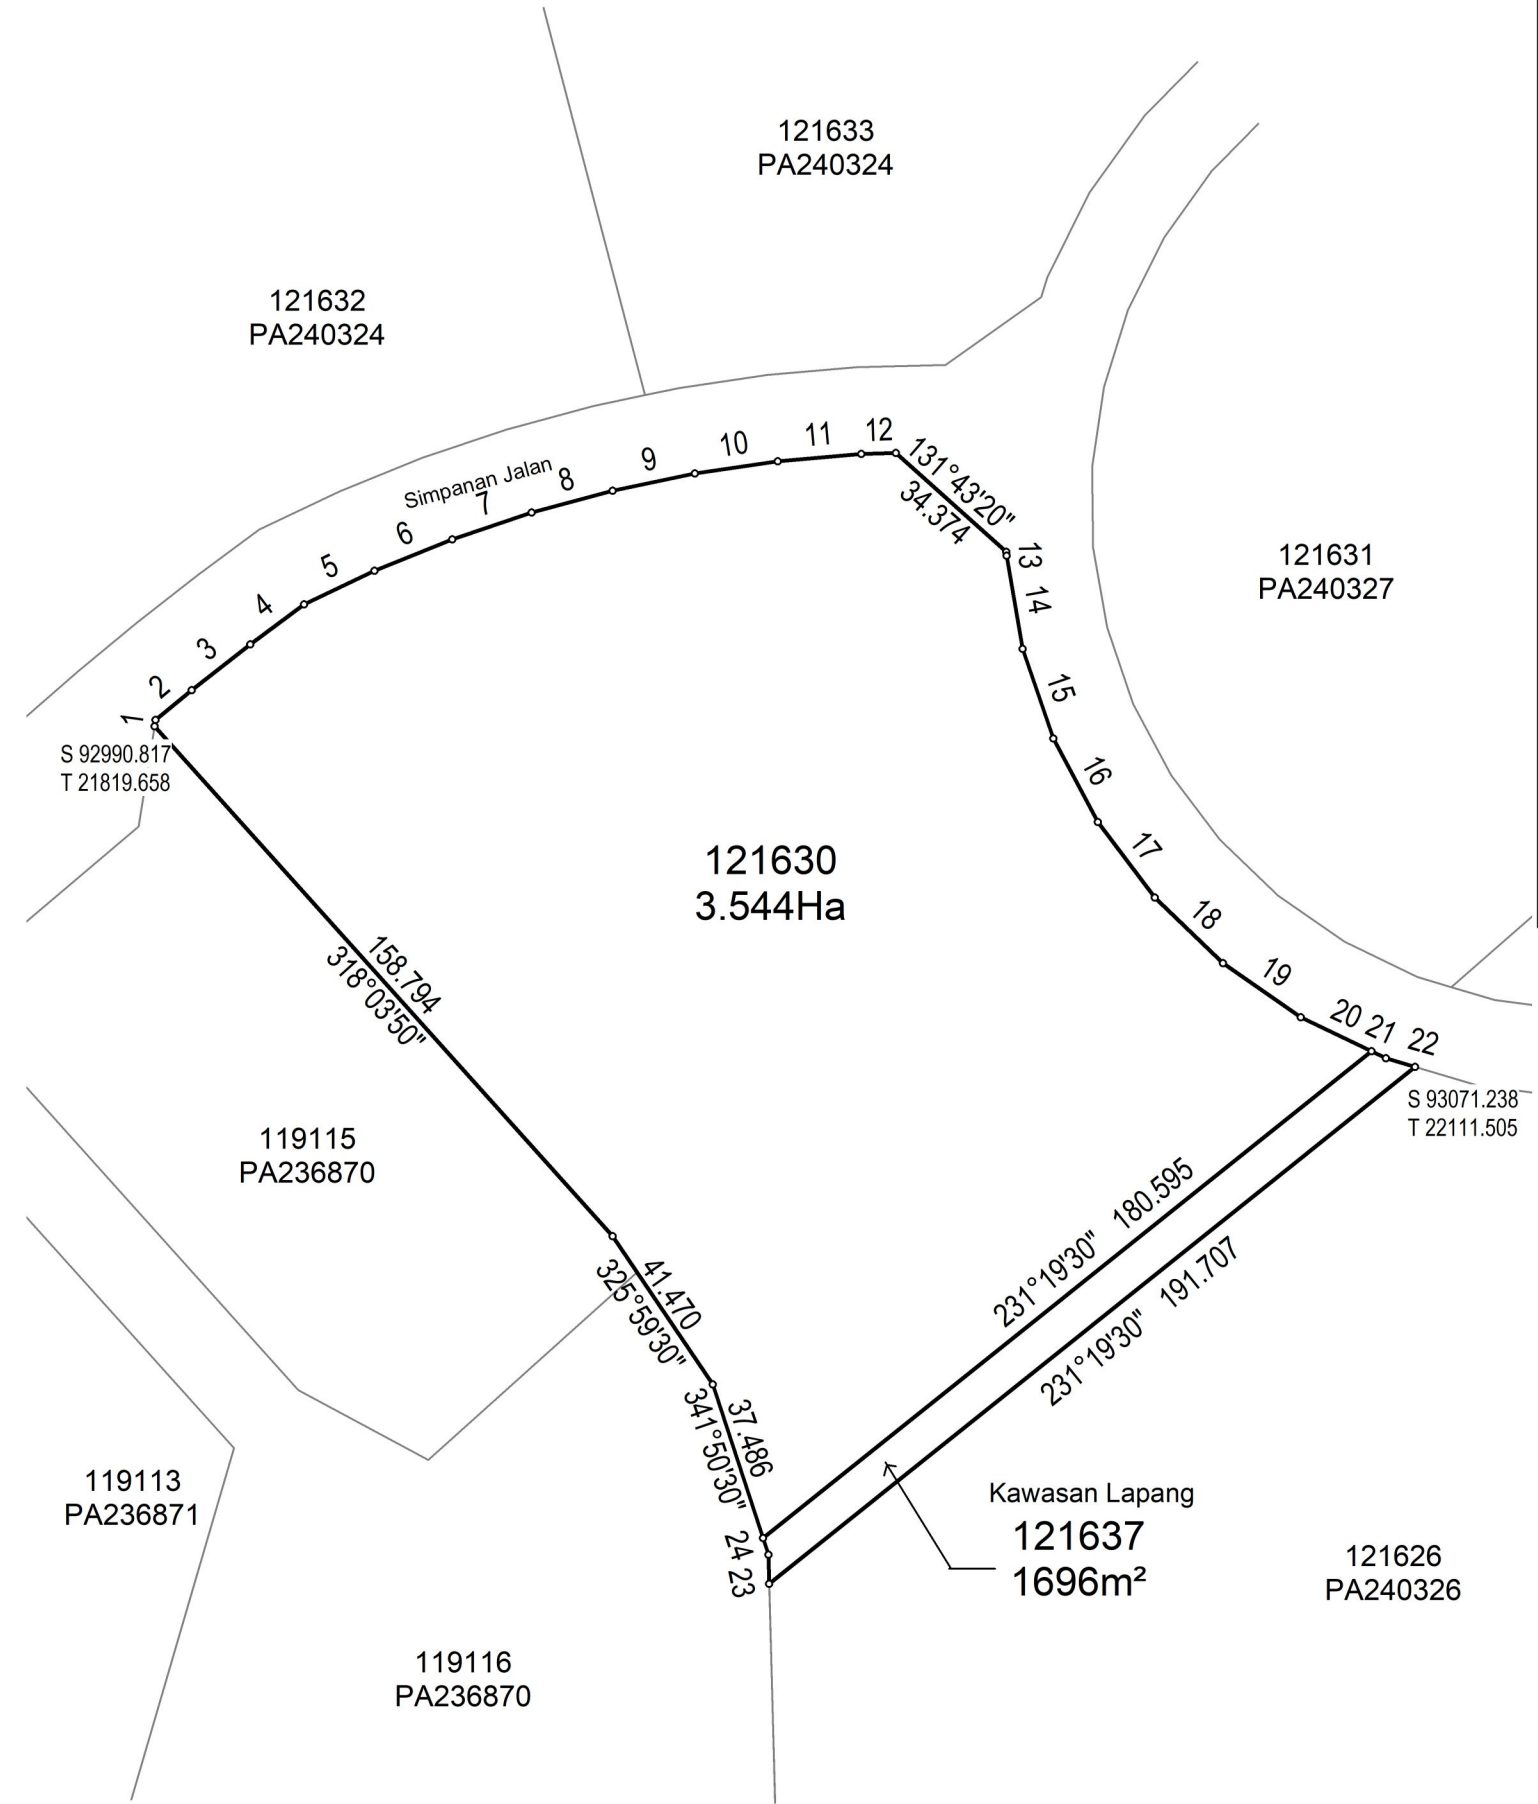

NOTA :  
DAHULUNYA SEBAHAGIAN LOT 115618 ( PA226760 )  
Asas Koordinat GDM2000 Cassini-Soldner

NEGERI SELANGOR  
DAERAH SEPANG  
MUKIM DENGKIL  
LOT 121630, 121637

DISEDIAKAN OLEH HAZLAMI BIN RAMLI  
SKALA 1 : 1750  
PETA KADASTER 118C

PA240325


"Saya SR LAU WEI SENG seorang Juruukur Tanah Berlesen di bawah Akta Juruukur Tanah Berlesen 1958 (Akta 458) memperakui bahawa pengukuran dari mana pelan ini telah disediakan, telah dijalankan dan ditanda diatas tanah oleh saya atau dibawah arahan saya sendiri secara langsung di lapangan semata-mata mengikut Peraturan-peraturan Juruukur Tanah Berlesen, dan bahawa pelan ini secara tepat mewakili pengukuran yang telah disempurnakan pada 08 haribulan NOVEMBER 2017.

Bahawa saya bertanggungjawab sepenuhnya ke atas salah betulnya ukuran ini.  
Bertarikh 25 haribulan JULAI 2018



Juruukur Tanah Yang Dilesen Di Bawah Akta 458"

FAIL UKUR PUBLSEL139\_2018  
FAIL PEJ. TANAH PTS/01/TS03/011/0517  
DILULUSKAN OLEH

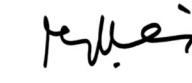  
Sr DR. ZAINAL BIN A MAJEED  
PENGARAH UKUR DAN PEMETAAN SELANGOR  
Tarikh: 27-07-2018

