

NEGERI SELANGOR
DAERAH PETALING
PEKAN BARU SUNGAI BULOH
LOT 52795-52820

SKALA 1 : 500

Serentak dengan PA 114915-114918 & 114920-114922

Fail Ukur PUBL SEL 795/2002

Fail Pej Tanah PTD P 2/MISC/1/90

Lembar Piawai 76-D

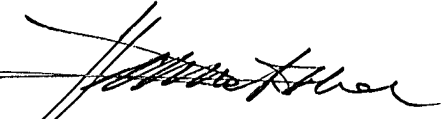
JK 3079 M 5-77

BK 86679-86684

Saya, HJ ABDUL RAHIM BIN HJ ABDUL WAHAB seorang Juruukur Tanah yang dilesen di bawah Akta Juruukur Tanah Berlesen 1958 (Akta 458), memperakui bahawa pengukuran darimana pelan ini telah disediakan, telah dijalankan dan ditanda di atas tanah oleh saya atau di bawah arahan saya sendiri secara langsung di lapangan semata-mata mengikut peraturan-peraturan Juruukur Tanah Berlesen, dan bahawa pelan ini secara tepat mewakili pengukuran yang telah disempurnakan pada.....26.....haribulanJun.....20.....04.....

Bahawa saya bertanggungjawab sepenuhnya ke atas salah betul nya ukuran ini

Bertarikh.....21.....haribulan.....Disember.....20.....07.....


.....
Juruukur Tanah Yang Dilesen Di Bawah Akta 458

Diluluskan oleh

28.1.8
(John Elvis Koh, PPT)
Pengarah Ukur dan Pemetaan
Selangor

PA 114919

No	Bering	Jarak
1	224° 59' 40"	2.796
2	315° 00' 00"	6.096
3	135° 00' 40"	1.324
4	135° 01' 00"	1.525

