

NEGERI SELANGOR
DAERAH PETALING
PEKAN BARU SUNGAI BULOH
LOT 52753-52794

SKALA 1 : 500

No	Bering	Jarak
1	200° 17' 50"	6.177
2	247° 49' 20"	5.348
3	67° 48' 50"	4.307
4	225° 00' 00"	2.700

Serentak dengan PA 114915-114919 & 114921-114922

Fail Ukur PUBL SEL 795/2002

Fail Pej Tanah PTD P 2/MISC/I/90

Lembar Piawai 76-D

JK 3079 M 5-77

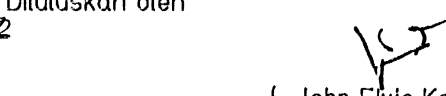
BK 86679-86684

Saya, HJ ABDUL RAHIM BIN HJ ABDUL WAHAB seorang Juruukur Tanah yang dilesen di bawah Akta Juruukur Tanah Berlesen 1958 (Akta 458), memperakui bahawa pengukuran darimana petan ini telah disediakan, telah dijalankan dan ditanda di atas tanah oleh saya atau di bawah arahan saya sendiri secara langsung di lapangan semata-mata mengikut peraturan-peraturan Juruukur Tanah Berlesen, dan bahawa petan ini secara tepat mewakili pengukuran yang telah disempurnakan pada.....26.....Jun.....haribulan.....20.....04.....

Bahawa saya bertanggungjawab sepenuhnya ke atas salah betulnya ukuran ini

Bertarikh.....21.....haribulan.....Disember.....20.....07.....


Juruukur Tanah Yang Dilesen Di Bawah Akta 458

Dituluskan oleh

(John Elvis Koh, PPT)
Pengarah Ukur dan Pemetaan
Selangor

PA 114920

