

NEGERI SELANGOR
DAERAH PETALING
PEKAN BARU SUNGAI BULOH
LOT 52914-52918

SKALA 1 : 1000

Serentak dengan PA 114915-114921

Fail Ukur PUBL SEL 795/2002

Fail Pej Tanah PTD P 2/MISC/1/90

Lembar Piawai 76-D

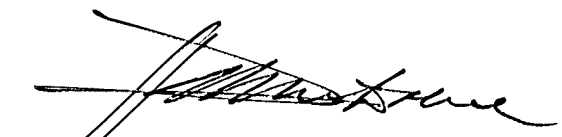
JK 3079 M 5-77

BK 86679-86684

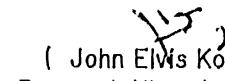
Saya, HJ ABDUL RAHIM BIN HJ ABDUL WAHAB seorang Juruukur Tanah yang dilesen di bawah Akta Juruukur Tanah Berlesen 1958 (Akta 458), memperakui bahawa pengukuran darimana pelan ini telah disediakan, telah dijalankan dan ditanda di atas tanah oleh saya atau di bawah arahan saya sendiri secara langsung di lapangan semata-mata mengikut peraturan-peraturan Juruukur Tanah Berlesen, dan bahawa pelan ini secara tepat mewakili pengukuran yang telah disempurnakan pada.....25.....
haribulanJun..... 20 ..04.....

Bahawa saya bertanggungjawab sepenuhnya ke atas salah betulnya ukuran ini

Bertukir.....21.....haribulan.....Disember.....20.....07.....


Juruukur Tanah Yang Dilesen Di Bawah Akta 458

Diluluskan oleh


(John Elms Koh, PPT)
Pegarah Ukur dan Pemetaan
Selangor

PA 114922

