

NEGERI SELANGOR
DAERAH PETALING
PEKAN BARU SUNGAI BULOH
LOT 50947, 51041 – 51046
& 51445

SKALA 1 : 1250

PERINGKAT 2

NOTA:
Diukur secara berperingkat dalam Pelan
Fahrasiat (PA 116516)

Serentak Dengan PA 116516–116523 & 116525–116550

Fail Ukur PUBLSEL 285/2004

Fail Pej. Tanah PTD.P.2/MISC.1/9

Lembar Piawai 76–D

JK 3015 M 1–200

JK 3016 M 1–91

Saya LEONG HENG CHEE DIP LS. (TC.) FRICS, FISM, MAALS,
seorang Juruukur Tanah yang dilesen di bawah Akta Juruukur
Tanah Berlesen 1958 (Akta 458), memperakui bahawa pengukuran
darimana pelan ini telah disediakan, telah dijalankan dan
ditanda di atas tanah oleh saya atau di bawah arahan saya
sendiri secara langsung di lapangan semata-mata mengikut
Peraturan-peraturan Juruukur Tanah Berlesen, dan bahawa
pelan ini secara tepat mewakili pengukuran yang telah
disempurnakan pada 13 haribulan September 2006

Bahawa saya bertanggungjawab sepenuhnya ke atas
salah betulnya ukuran ini.


Bertarikh 25 haribulan Februari 2008

Juruukur Tanah Yang Dilesen di bawah Akta 458

Diluluskan Oleh

28-Mac-2008

(John Elvis Koh, PPT)
Pengarah Ukur dan Pemetaan
Selangor

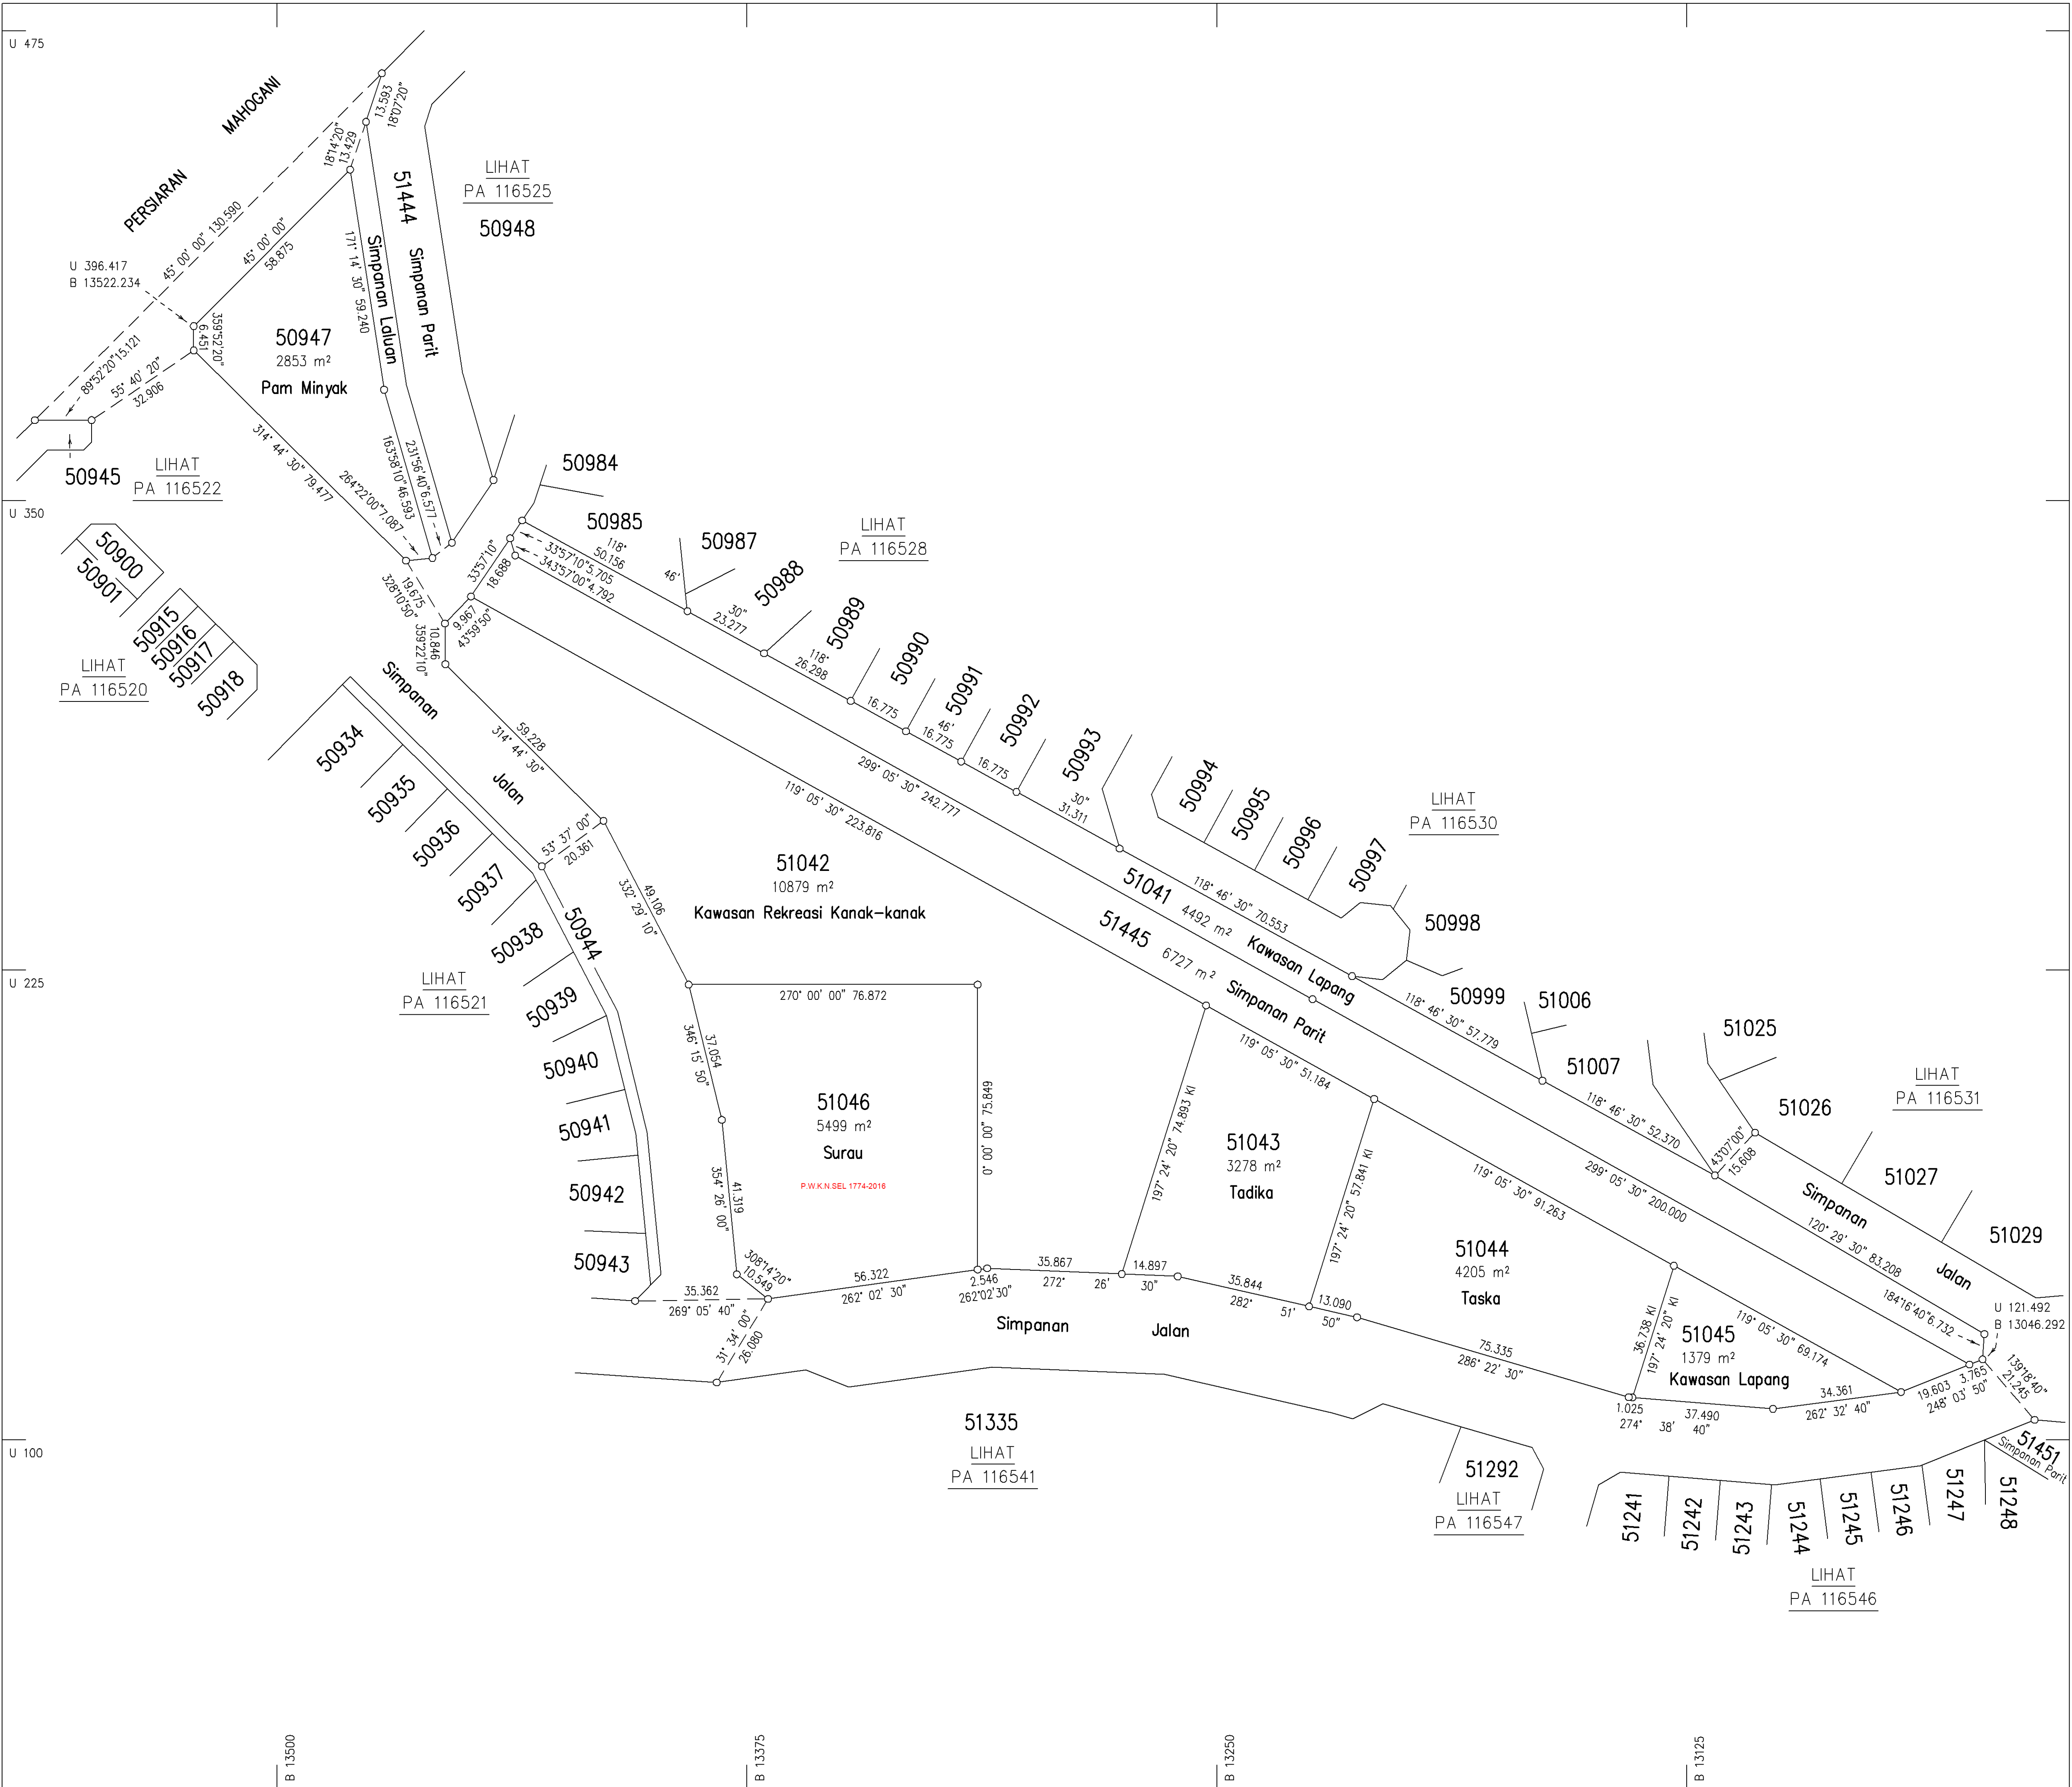

PA 116524