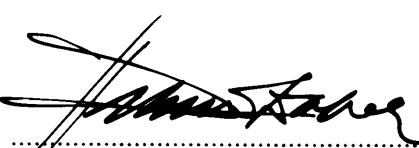


NEGERI SELANGOR
DAERAH PETALING
PEKAN BARU SUNGAI BULOH
LOT 46218 & 46219
SKALA 1 : 1000
PERINGKAT 1

SERENTAK DENGAN PA 91663 – 91665
FAIL UKUR PUBL.SEL.795/2002
FAIL PEJ. TANAH PTD.P.2/MISC.1/90
LEMBAR PIAWAI 76-D
JK 2460 MS 54 – 58
BK 55668 & 55669
UKURAN KELAS SATU

Saya HJ. ABDUL RAHIM BIN HJ. ABDUL WAHAB seorang
Juruukur Tanah Yang Dilesen di bawah Akta Juruukur
Tanah Berlesen 1958 (Akta 458) memperakui bahawa
pengukuran darimana pelan ini telah disediakan, telah
dijalankan dan ditanda di atas tanah oleh saya atau
dibawah arahan saya sendiri secara langsung di
lapangan semata-mata mengikut Peraturan-peraturan
Juruukur Tanah Berlesen, dan bahawa pelan ini secara
tepat mewakili pengukuran yang telah disempurnakan
pada 11.....haribulan.....November.....20.02.....

Bahawa saya bertanggungjawab sepenuhnya ke atas
salah betulnya ukuran ini.
Bertarikh.....25.....haribulan.....April.....20.03.....


Juruukur Tanah Yang Dilesen Di bawah Akta 458 (Disemak 1991)

Diluluskan oleh 
(HJ. Che Abdullah bin Md. Rejab)
Pegawai Ukur dan Pemetaan
Selangor Darul Ehsan

PA 91662

