


NEGERI SELANGOR
DAERAH PETALING
PEKAN SUNGAI PENCHALA
SEKSYEN 1
LOT 68-69 & 71

SKALA 1 : 800

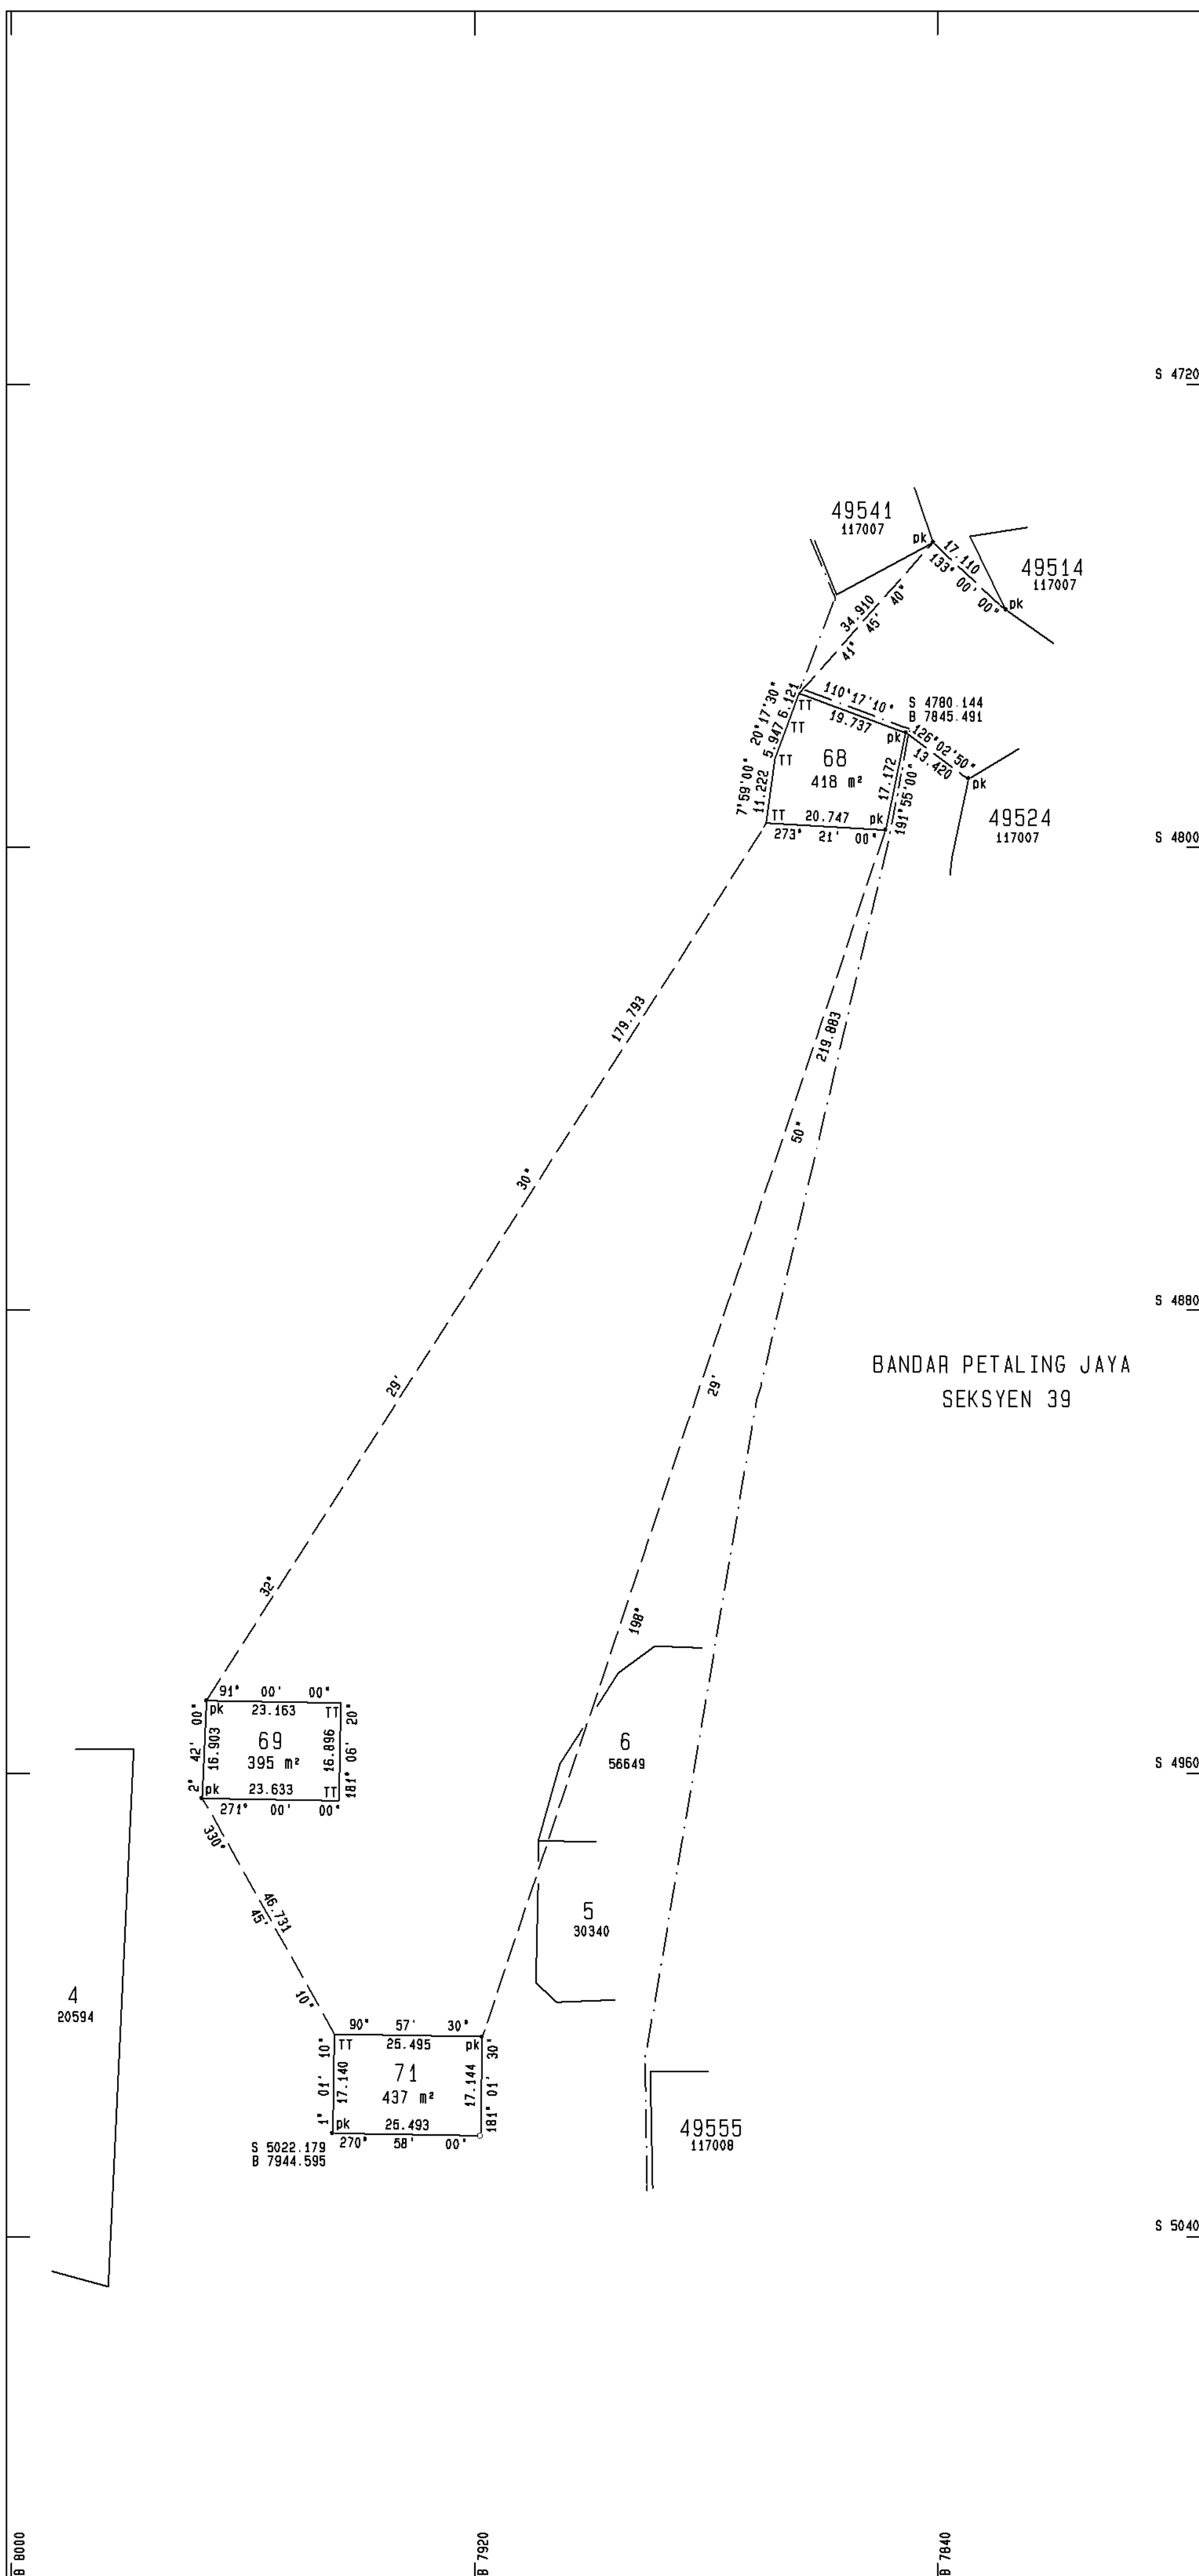

Fail Ukur PUSEL 1423/2007 & 509/2007

Fail Pej. Tanah PTD.P 2/DNV 1/2002 dan
PTD.P 2A/DNV 40/97

Lembar Piawai 85-C

JK 3238 M 76 & 77

Diukur Oleh Rosli bin Mohd Naor

Siap Pada 26.5.2009

BK 86637

Disedia oleh Azuandie bin Che Soh
10.8.2009

Diperiksa oleh Mohd Parid bin Haji Yaakub
19.8.2009

Diluluskan oleh (JOHN ENNIS KOH, SIS, PPT)
Pengarah Ukur dan Pemetaan
Selangor
29-Oct-2009

PA 145223