


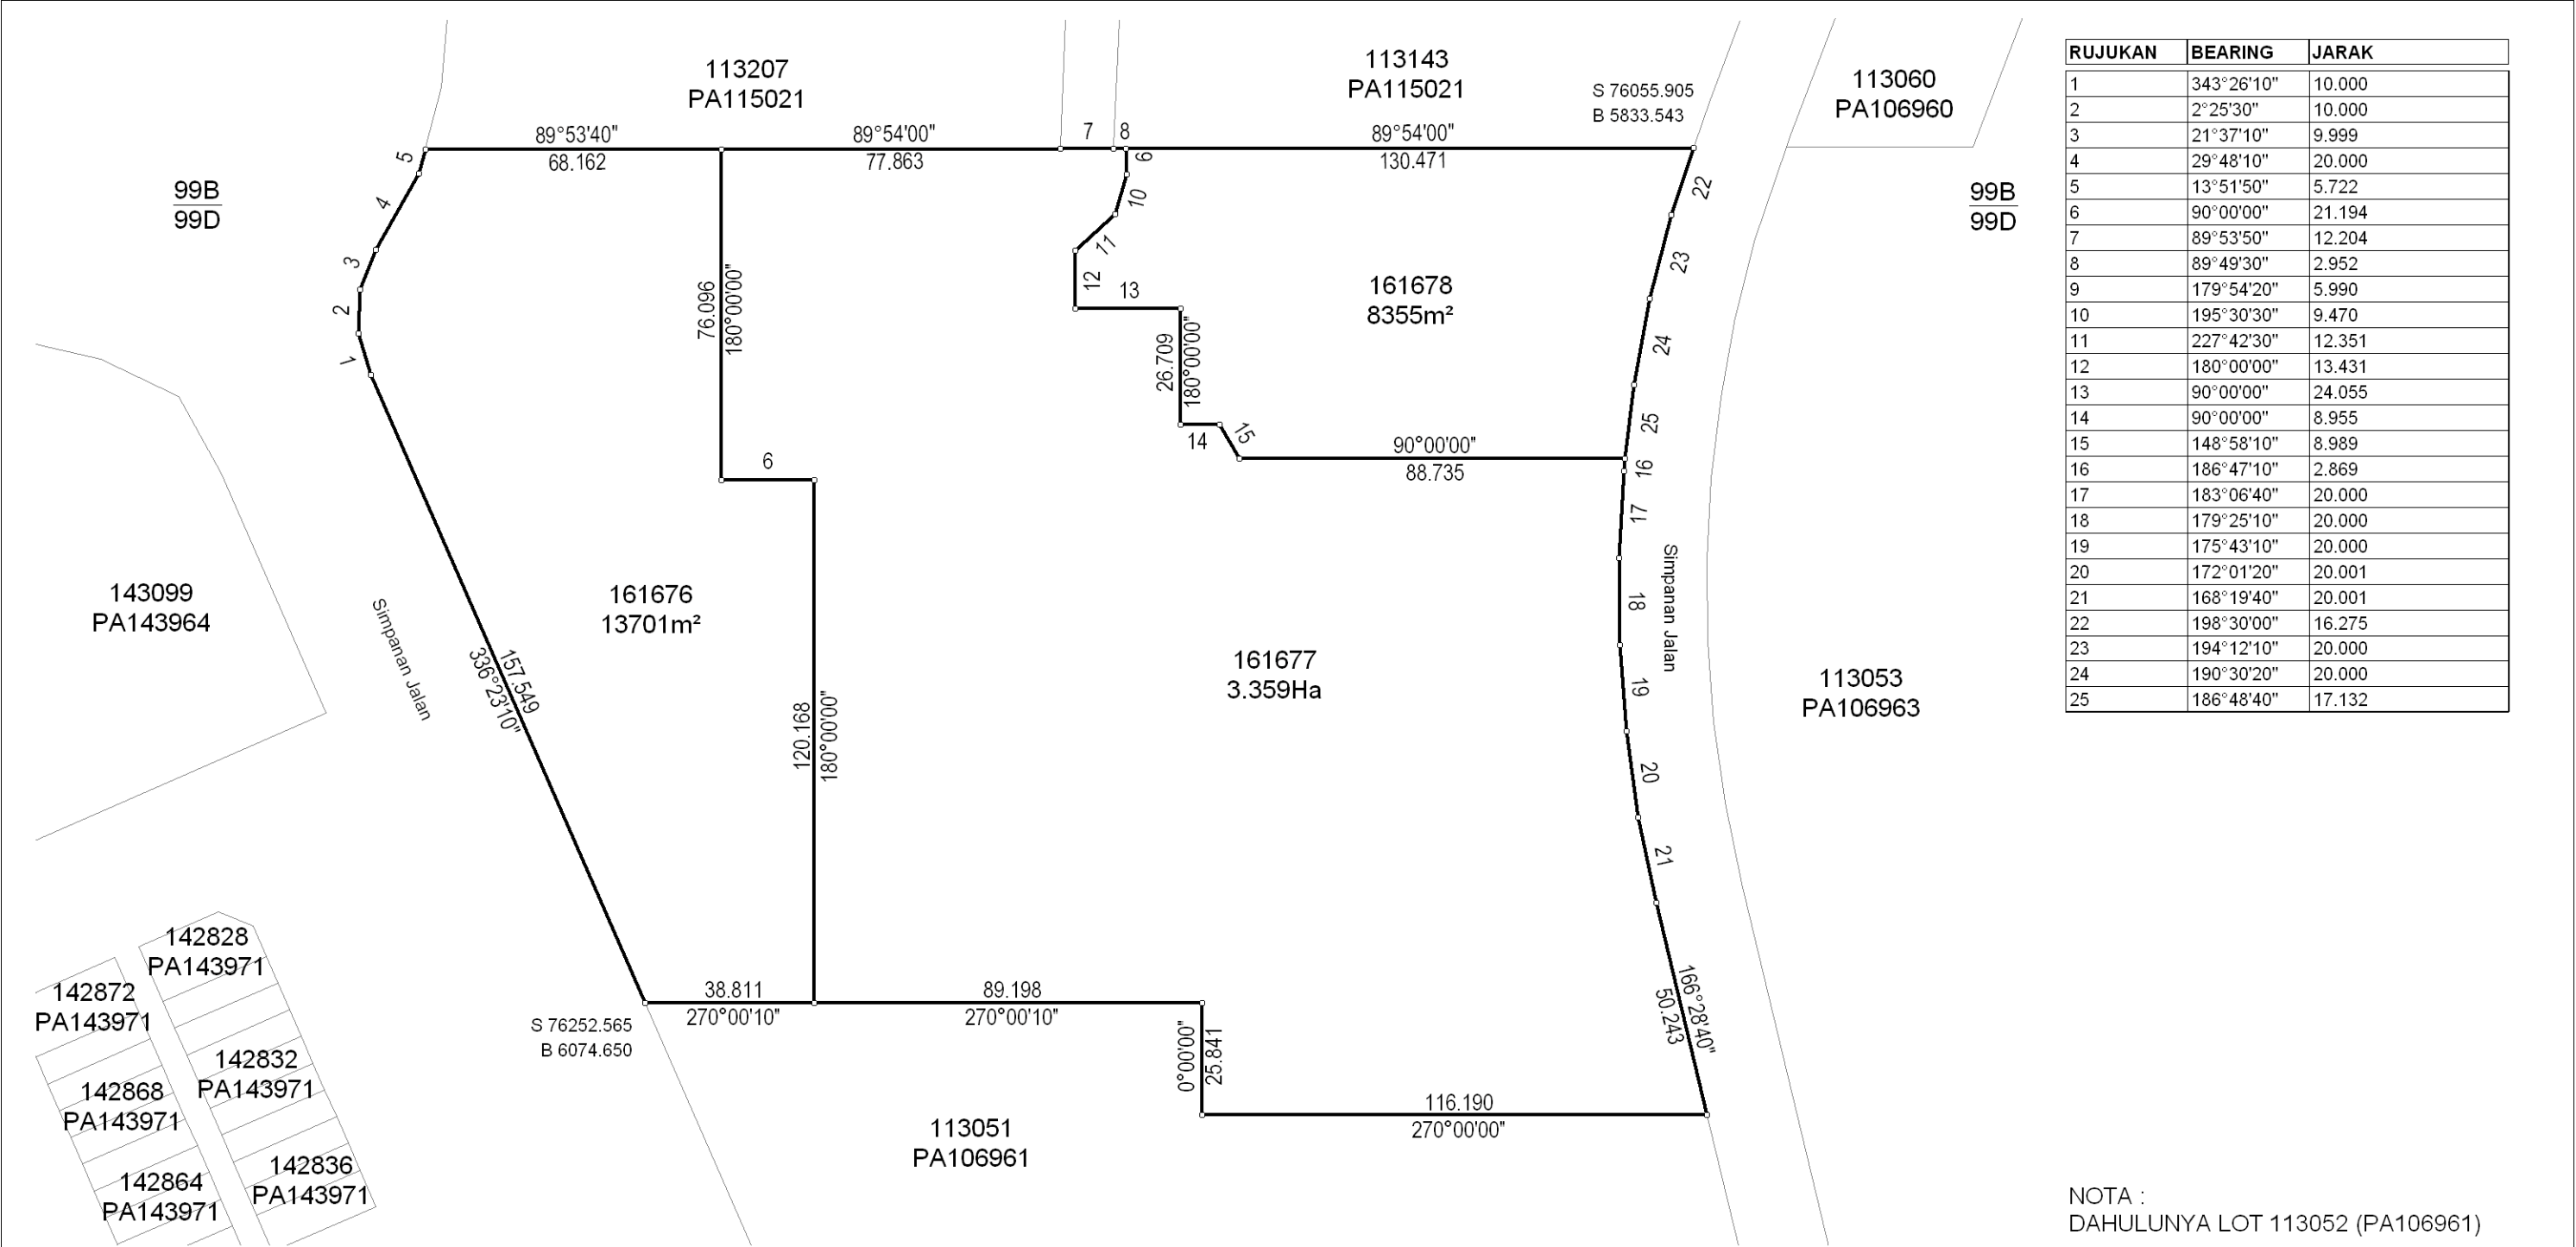

RUJUKAN	BEARING	JARAK
1	343°26'10"	10.000
2	2°25'30"	10.000
3	21°37'10"	9.999
4	29°48'10"	20.000
5	13°51'50"	5.722
6	90°00'00"	21.194
7	89°53'50"	12.204
8	89°49'30"	2.952
9	179°54'20"	5.990
10	195°30'30"	9.470
11	227°42'30"	12.351
12	180°00'00"	13.431
13	90°00'00"	24.055
14	90°00'00"	8.955
15	148°58'10"	8.989
16	186°47'10"	2.869
17	183°06'40"	20.000
18	179°25'10"	20.000
19	175°43'10"	20.000
20	172°01'20"	20.001
21	168°19'40"	20.001
22	198°30'00"	16.275
23	194°12'10"	20.000
24	190°30'20"	20.000
25	186°48'40"	17.132

NOTA :
DAHULUNYA LOT 113052 (PA106961)
Asas Koordinat GDM2000 Cassini-Soldner

NEGERI SELANGOR	"Saya TUNG SOO CHYE seorang Juruukur Tanah Berlesen di bawah Akta Juruukur Tanah Berlesen 1958 (Akta 458) memperakui bahawa pengukuran dari mana pelan ini telah disediakan, telah dijalankan dan ditanda diatas tanah oleh saya atau dibawah arahan saya sendiri secara langsung di lapangan semata-mata mengikut Peraturan-peraturan Juruukur Tanah Berlesen, dan bahawa pelan ini secara tepat mewakili pengukuran yang telah disempurnakan pada 30 haribulan Julai 2012. Bahawa saya bertanggungjawab sepenuhnya ke atas salah betulnya ukuran ini. Bertarikh 7 haribulan September 2012  Jurukur Tanah Yang Dilesen Di Bawah Akta 458"	FAIL UKUR PUBLSEL328_2012	 AHAMAD BIN ZAKARIA Pengarah Ukur Dan Pemetaan Selangor Tarikh: 12/09/2012
DAERAH KLANG		FAIL PEJ. TANAH P.D.T.K/T/PT/800-2/2/41/2008	
MUKIM KLANG		DILULUSKAN OLEH	
LOT 161676 - 161678			
SKALA 1 : 1500			
PETA KADASTER 99B, 99D			
PA209045			
			