


RUJUKAN BEARING JARAK		
1	97°38'10"	12.916
2	187°36'40"	12.955
3	322°31'10"	15.248

Nota:-

Dahulunya lot 30490 (PA124133)

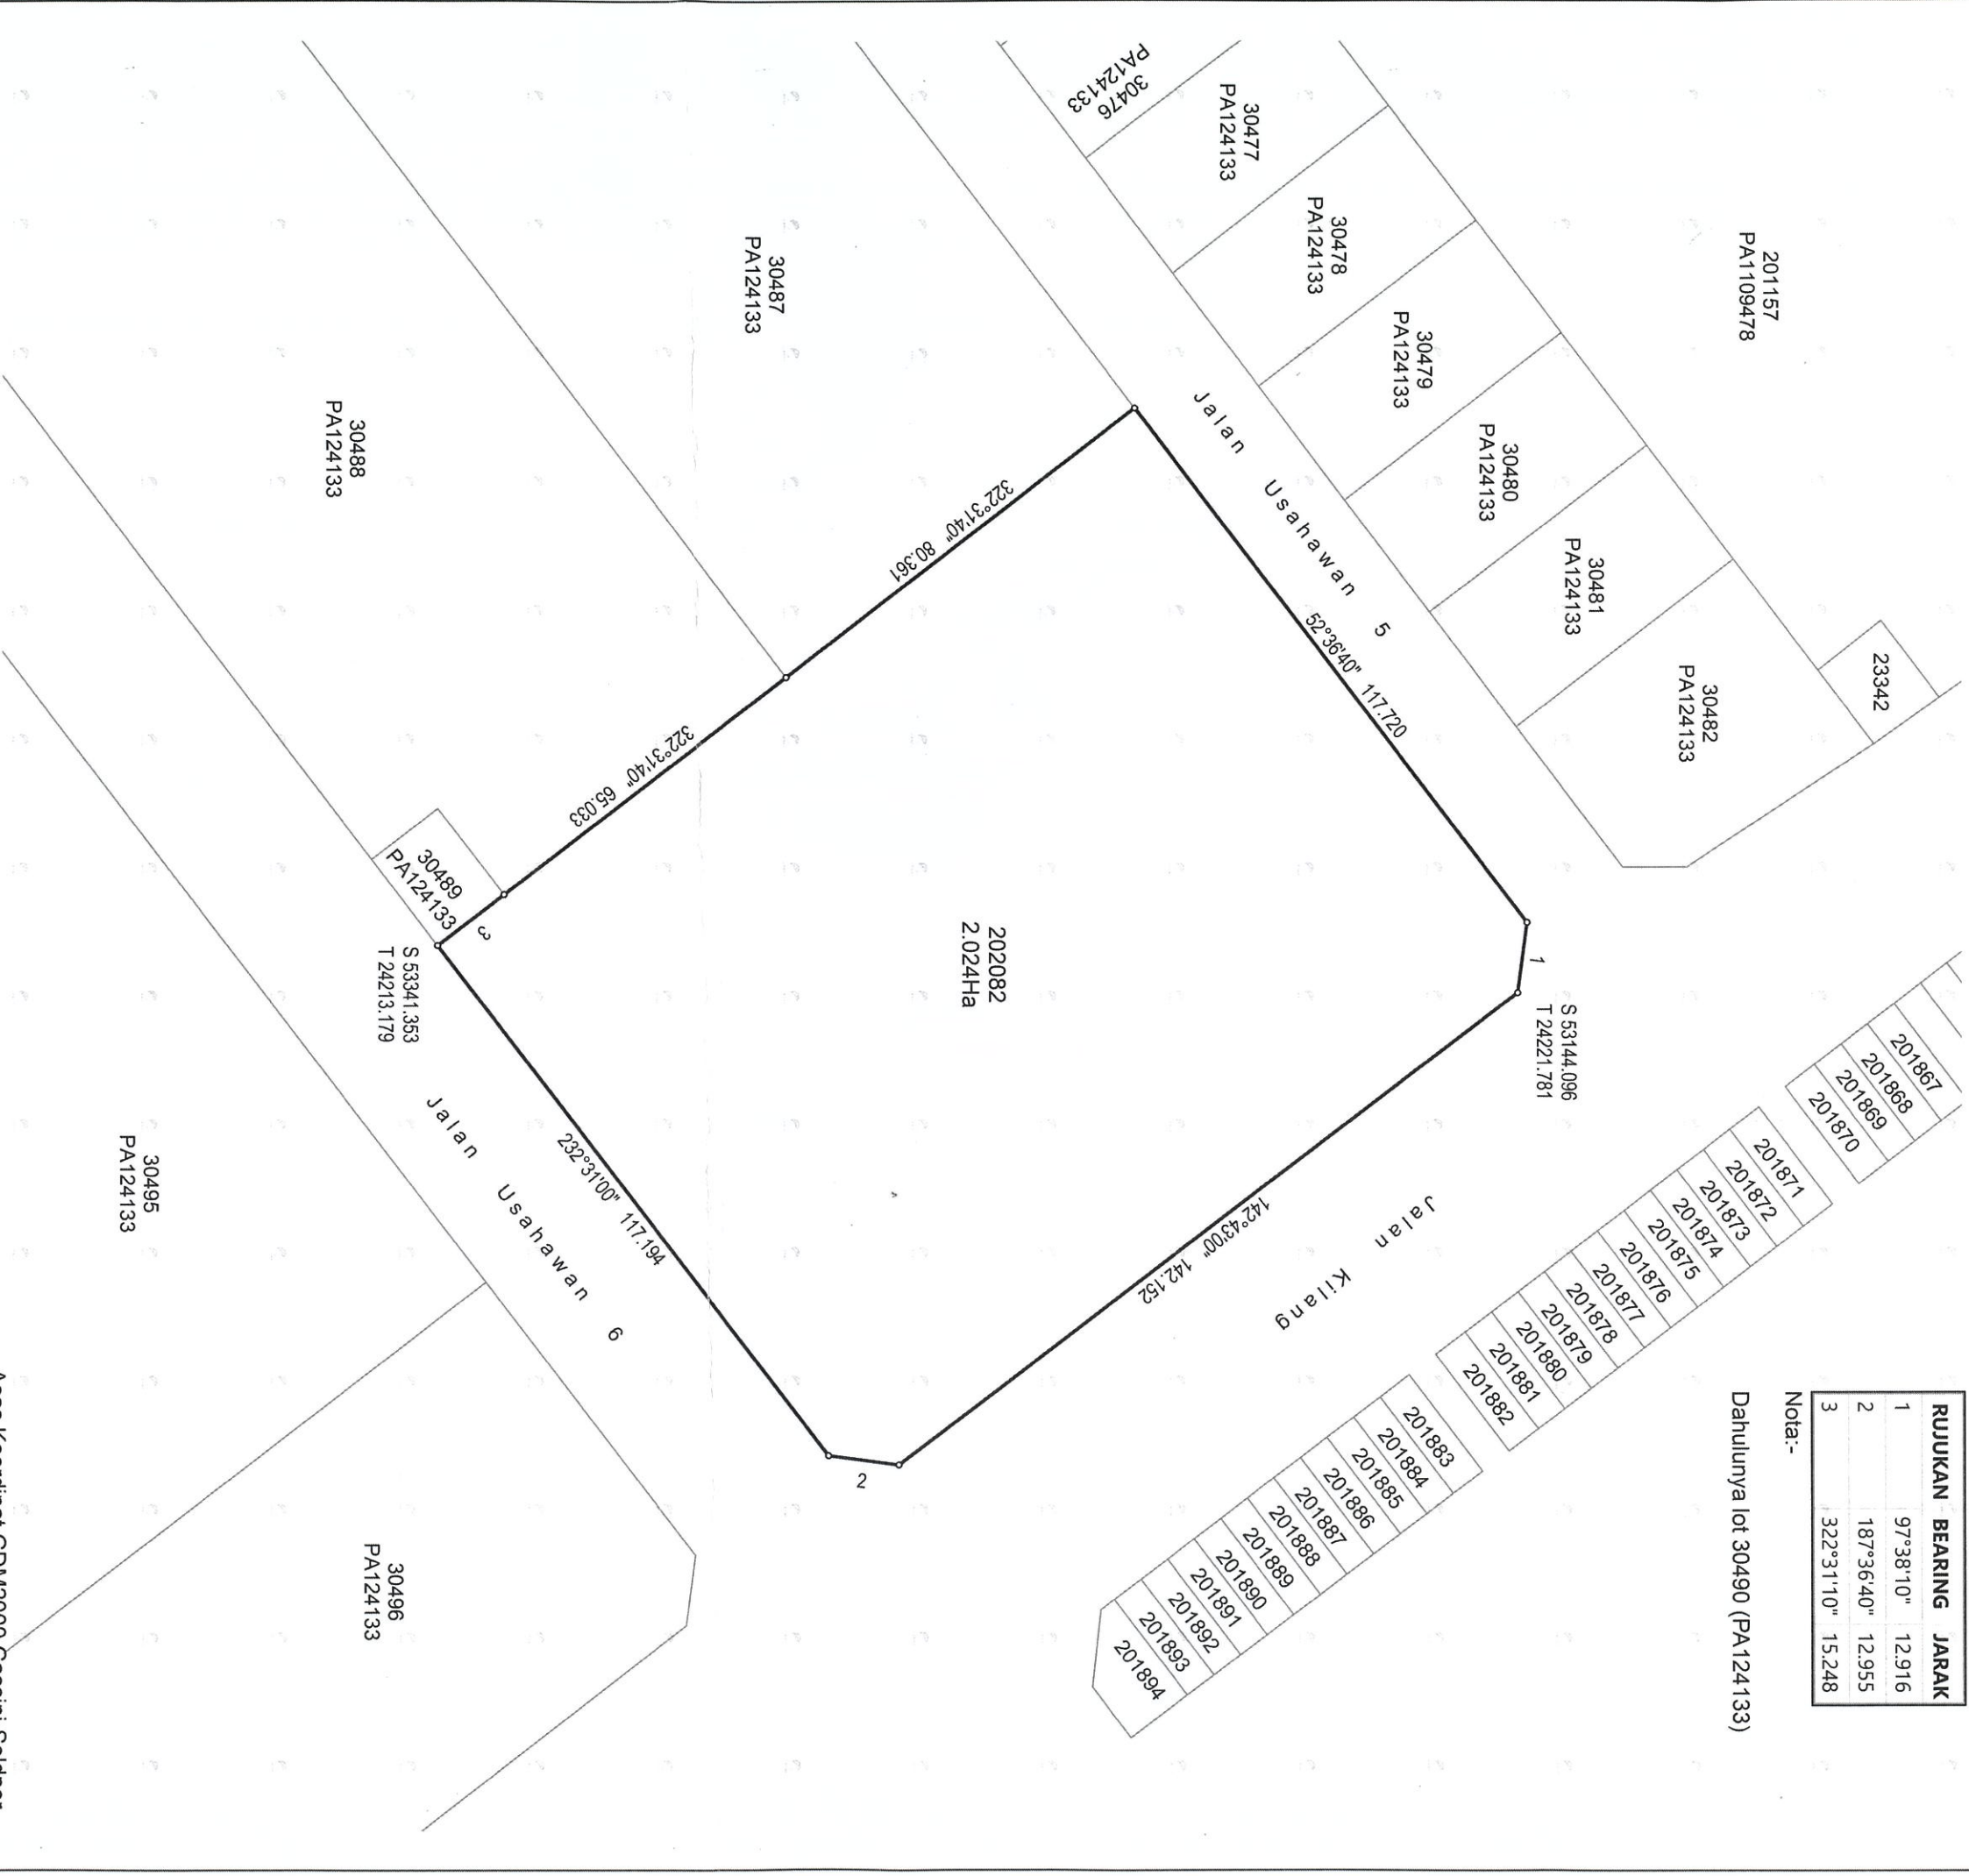

Asas Koordinat GDM2000 Cassini-Soldner

FAIL UKUR PUBLWP206_2023

FAIL PEJ. TANAH PTGKL/6/PSBB/2022/20
DILULUSKAN OLEH

WILAYAH PERSEKUTUAN KUALA LUMPUR

MUKIM SETAPAK

LOT 202082

"Saya, Hng Kim Heng, seorang Jurukur Tanah yang dilisen di bawah Akta Jurukur Tanah Berlesen 1968 (Akta 458), memperakui bahawa pengukuran darimana pelan ini telah disediakan, telah dijalankan dan dilanda diatas tanah oleh saya atau dibawah arahan saya sendiri secara langsung di lapangan semala-mala mengikut Peraturan-peraturan Jurukur Tanah Berlesen, dan bahawa pelan ini secara tepat mewakili pengukuran yang telah disempurnakan pada 9 harbulan September 2022.

Bahawa saya bertanggungjawab sepenuhnya ke atas salah belunya ukuran ini.
Beratikh 27 harbulan Jun 2024.

SA SALMAH BT SALEH
PENGARAH UKUR DAN PEMETAN
WILAYAH PERSEKUTUAN KUALA LUMPUR/PUTRAJAYA
TARIKH: 03.07.2024

PA1114371

PETA KADASTER 78-C

SKALA 1 : 1200

DISEDIAKAN OLEH MOHD ZAILANI BIN ISMAIL

