

WILAYAH PERSEKUTUAN
KUALA LUMPUR
BANDAR KUALA LUMPUR
SEKSYEN 46

LOT 2013, 2014 & 2015

SKALA 1 : 1000

Nota :
Dahulunya Lot 1507, 1508 & 1512 (PA100128)

Fail Ukur PUBLWP327/2005

Fail Pej Tanah PTG/WP6/6464/2004

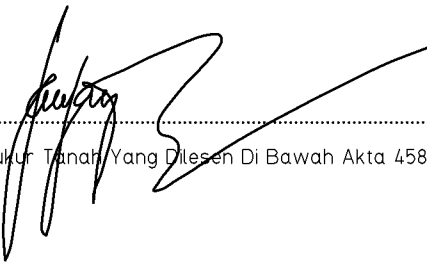
Peta Kadaster 0457

JK 713 m 20 & 21

Saya, TAN GAIK LEONG seorang Juruukur Tanah yang dilesen di bawah Akta Juruukur Tanah Berlesen 1958 (Akta 458), memperakui bahawa pengukuran darimana pelan ini telah disediakan, telah dijalankan dan ditanda di atas tanah oleh saya atau di bawah arahan saya sendiri secara langsung di lapangan semata-mata mengikut Peraturan-peraturan Juruukur Tanah Berlesen, dan bahawa pelan ini secara tepat mewakili pengukuran yang telah disempurnakan pada 15 haribulan APRIL 2006.

Saya bertanggungjawab atas salah betulnya ukuran ini.

Bertarikh 03 haribulan SEPTEMBER tahun 2007.


.....
Juruukur Tanah Yang Dilesen Di Bawah Akta 458

Diluluskan oleh
HASAN BIIN JAMIL
Pegarah Ukur dan Pemetaan
Wilayah Persekutuan
Kuala Lumpur

PA 111611

