


RUJUKAN	BEARING	JARAK
1	355°26'00"	30.477
2	81°01'10"	43.490
3	78°17'30"	44.518
4	67°07'00"	47.021
5	43°29'20"	49.097
6	27°40'10"	40.229
7	15°32'40"	31.702
8	1°59'20"	49.242
9	355°51'10"	46.792
10	347°54'50"	48.596
11	346°26'00"	48.197
12	358°06'30"	26.075
13	5°55'30"	25.327
14	45°02'00"	15.970
15	81°53'20"	18.435
16	98°45'40"	22.856
17	129°08'20"	1.101
18	129°05'50"	16.812
19	147°05'50"	17.600
20	178°56'10"	65.514
21	173°59'20"	26.151
22	167°44'00"	48.328
23	161°03'00"	48.484
24	154°23'30"	36.430
25	150°44'40"	39.223
26	127°46'10"	63.029
27	122°31'10"	54.705
28	114°46'20"	58.614
29	140°11'20"	37.296
30	158°57'40"	38.006
31	152°55'20"	34.476
32	119°55'20"	23.548
33	104°06'00"	20.622
34	194°06'30"	34.582
35	185°17'30"	5.485
36	264°53'40"	24.646
37	270°00'50"	56.513
38	243°28'40"	30.508
39	234°19'10"	48.790
40	229°52'10"	51.836
41	222°05'30"	68.371
42	213°25'00"	65.239
43	209°26'40"	45.446
44	226°11'10"	20.172
45	237°24'30"	24.012
46	248°21'20"	24.494
47	276°55'10"	37.682
48	328°00'00"	28.372
49	0°00'50"	30.066
50	355°39'30"	30.330
51	353°50'20"	31.147
52	344°29'00"	31.278
53	320°42'40"	35.696
54	309°30'20"	36.060
55	281°51'40"	50.502
56	268°12'40"	50.583
57	267°30'10"	30.562

Nota:
Sebahagian dari Mukim Dengkil Daerah Sepang telah diisytiharkan menjadi Bandar Cyberjaya Daerah Sepang melalui P.W.K. Negeri Selangor No. 288 bertarikh 19.01.2017.

Semua lot terlibat dengan perubahan diatas.

 13-09-2018
(Sr DR. Zainal Bin A. Majeed, FRISM)
Pegarah Ukur Dan Pemetaan
Selangor Darul Ehsan

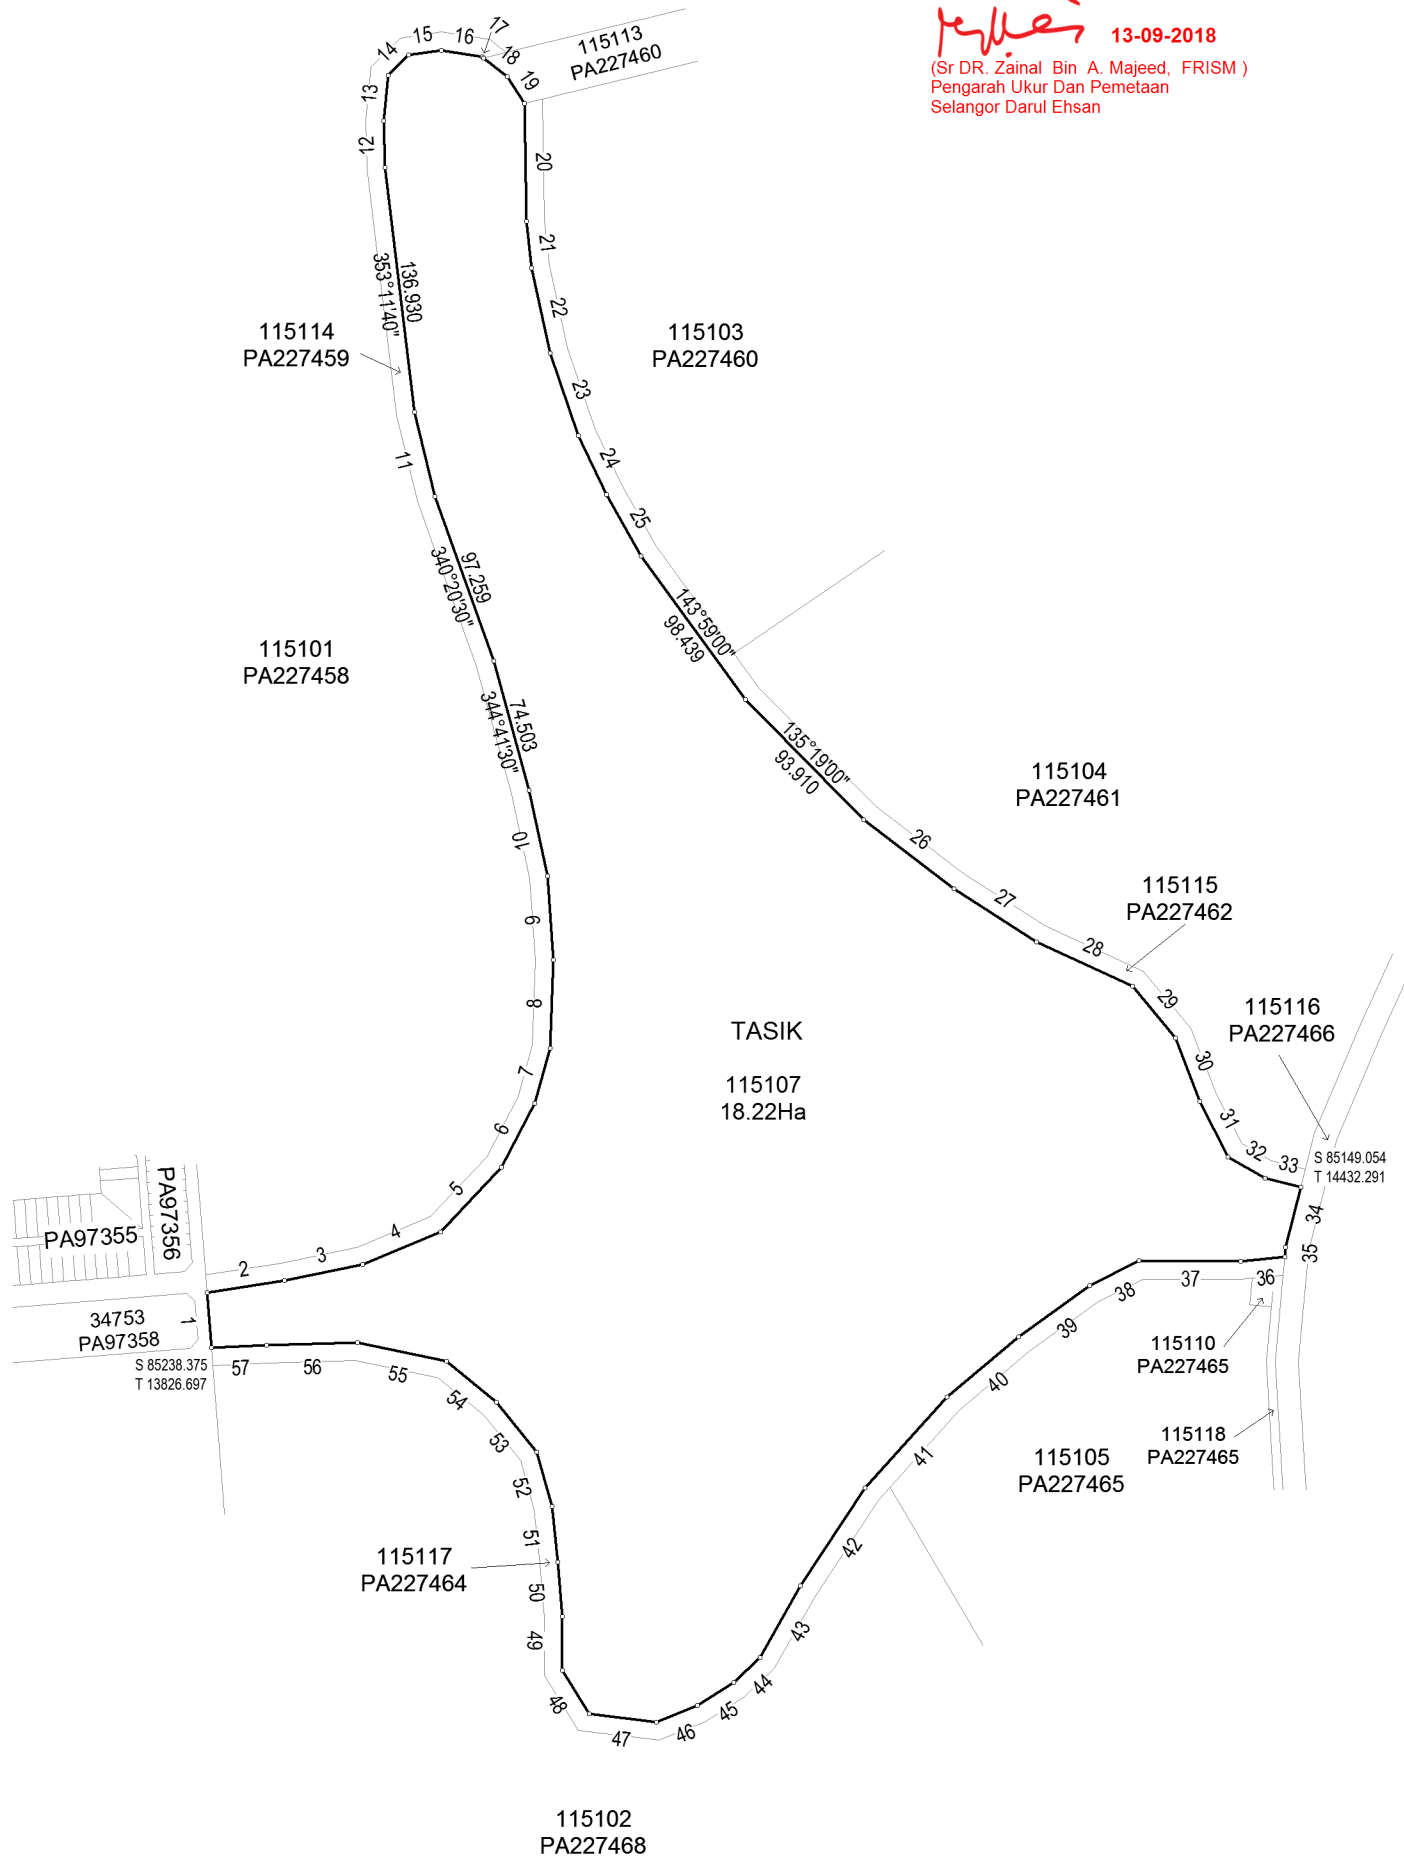

NOTA :
DAHULUNYA SEBAHAGIAN LOT 16927 (PA 80412),
LOT 144, 149 - 151, DAN 153 - 154 (PA 52232)

Asas Koordinat GDM2000 Cassini-Soldner

NEGERI SELANGOR
DAERAH SEPANG
MUKIM DENGKIL
LOT 115107

DISEDIAKAN OLEH HAFFIZAL HAFFIZ BIN SAMSUDDIN

SKALA 1 : 2800

PETA KADASTER 109C

PA227463



"Saya NG YIN MENG seorang Juruukur Tanah Berlesen di bawah Akta Juruukur Tanah Berlesen 1958 (Akta 458) memperakui bahawa pengukuran dari mana pelan ini telah disediakan, telah dijalankan dan ditanda diatas tanah oleh saya atau dibawah arahan saya sendiri secara langsung di lapangan semata-mata mengikut Peraturan-peraturan Juruukur Tanah Berlesen, dan bahawa pelan ini secara tepat mewakili pengukuran yang telah disempurnakan pada 28 haribulan November 2013.

Bahawa saya bertanggungjawab sepenuhnya ke atas salah betulnya ukuran ini.

Bertarikh 18 haribulan Mei 2016

Jurukur Tanah Yang Dilesen Di Bawah Akta 458"

FAIL UKUR PUBLSEL791_2015

FAIL PEJ. TANAH PTS/01/PB01/29/1012

DILULUSKAN OLEH

SR MOHAMAD KAMALI BIN ADIMIN
PENGARAH UKUR DAN PEMETAAN SELANGOR

Tarikh: 19/05/2016