
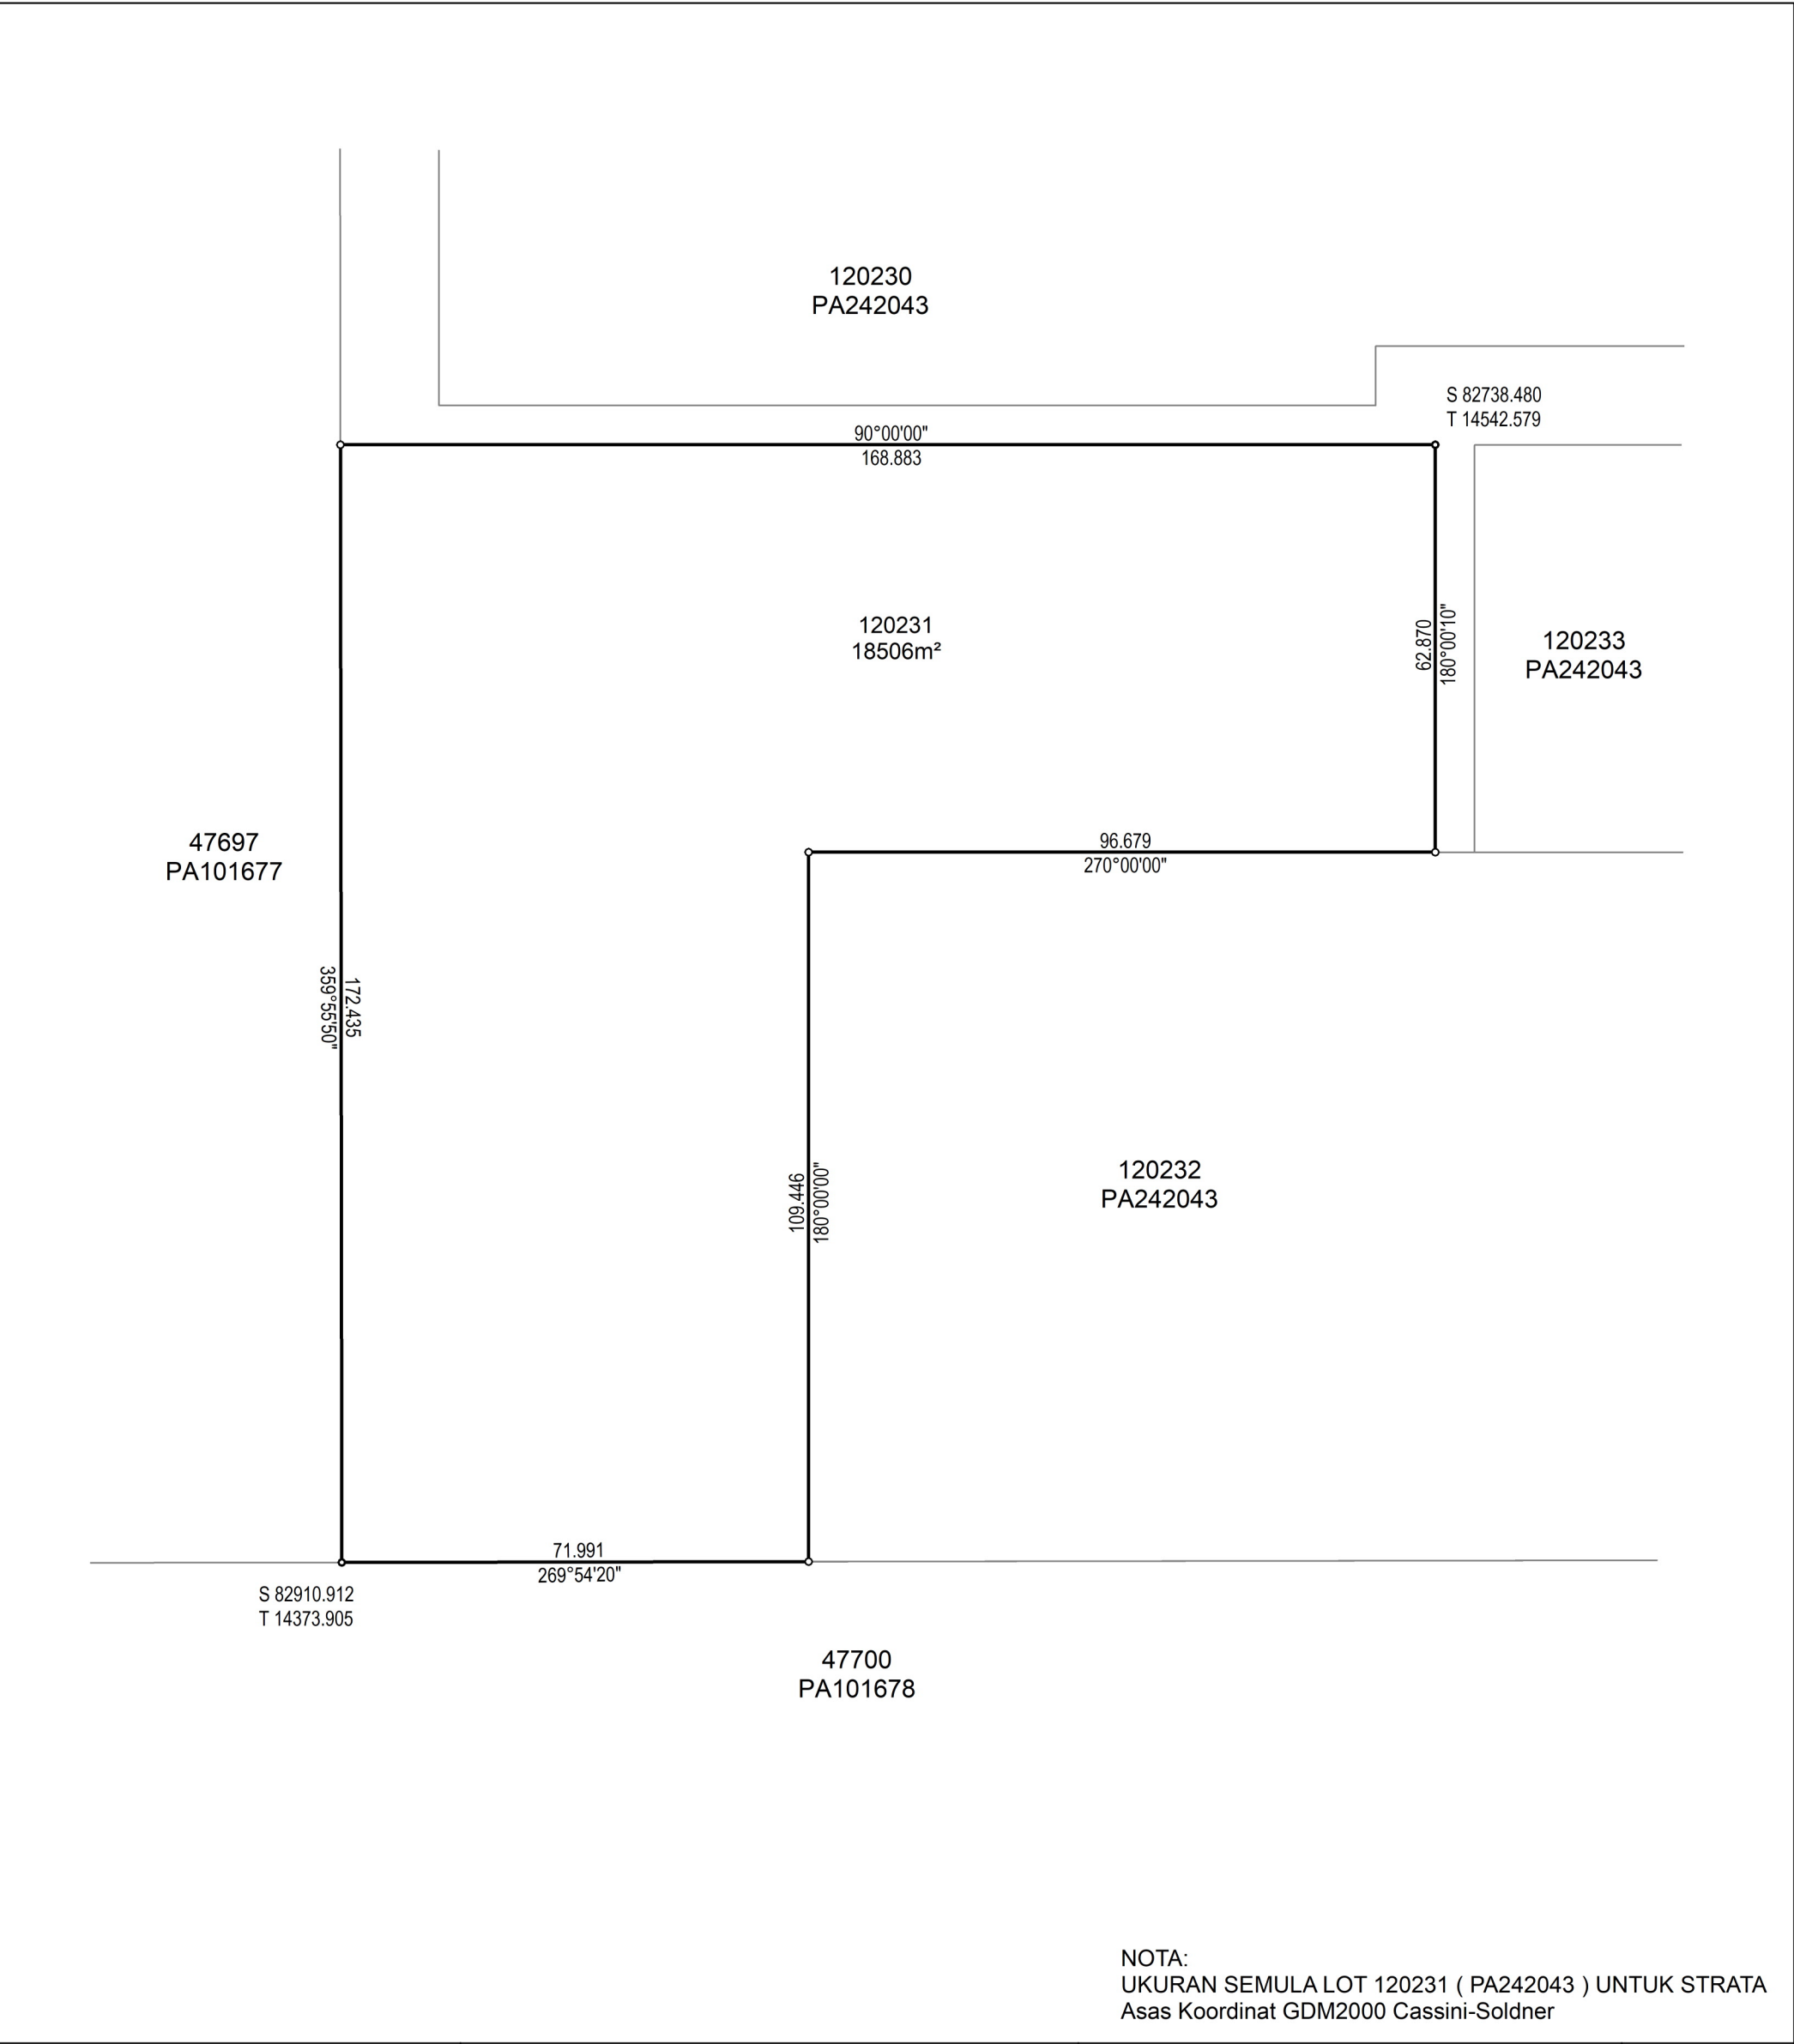


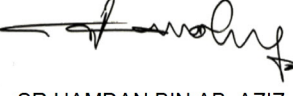

NEGERI SELANGOR DAERAH SEPANG MUKIM DENGKIL LOT 120231 DISEDIAKAN OLEH MUHAMMAD ARIF BIN ALIAS SKALA 1 : 1000 PETA KADASTER 109A PA253539 	"Saya SR LAU WEI SENG seorang Juruukur Tanah Berlesen di bawah Akta Juruukur Tanah Berlesen 1958 (Akta 458) memperakui bahawa pengukuran dari mana pelan ini telah disediakan, telah dijalankan dan ditanda diatas tanah oleh saya atau dibawah arahan saya sendiri secara langsung di lapangan semata-mata mengikut Peraturan-peraturan Juruukur Tanah Berlesen, dan bahawa pelan ini secara tepat mewakili pengukuran yang telah disempurnakan pada 16 haribulan JANUARI 2021. Bahawa saya bertanggungjawab sepenuhnya ke atas salah betulnya ukuran ini. Bertarikh 16 haribulan MAC 2021  Jurukur Tanah Yang Dilesen Di Bawah Akta 458"	FAIL UKUR PUBLSEL117_2021 FAIL PEJ. TANAH DILULUSKAN OLEH  SR HAMDAN BIN AB. AZIZ PENGARAH UKUR DAN PEMETAAN SELANGOR TARIKH : 17.03.2021	
---	---	--	---